





Samþykkt þann

0 g OKT. 2001


Byggingafultrúinn í Hafnarfirði
F.h. Kristján Þórarinnsson

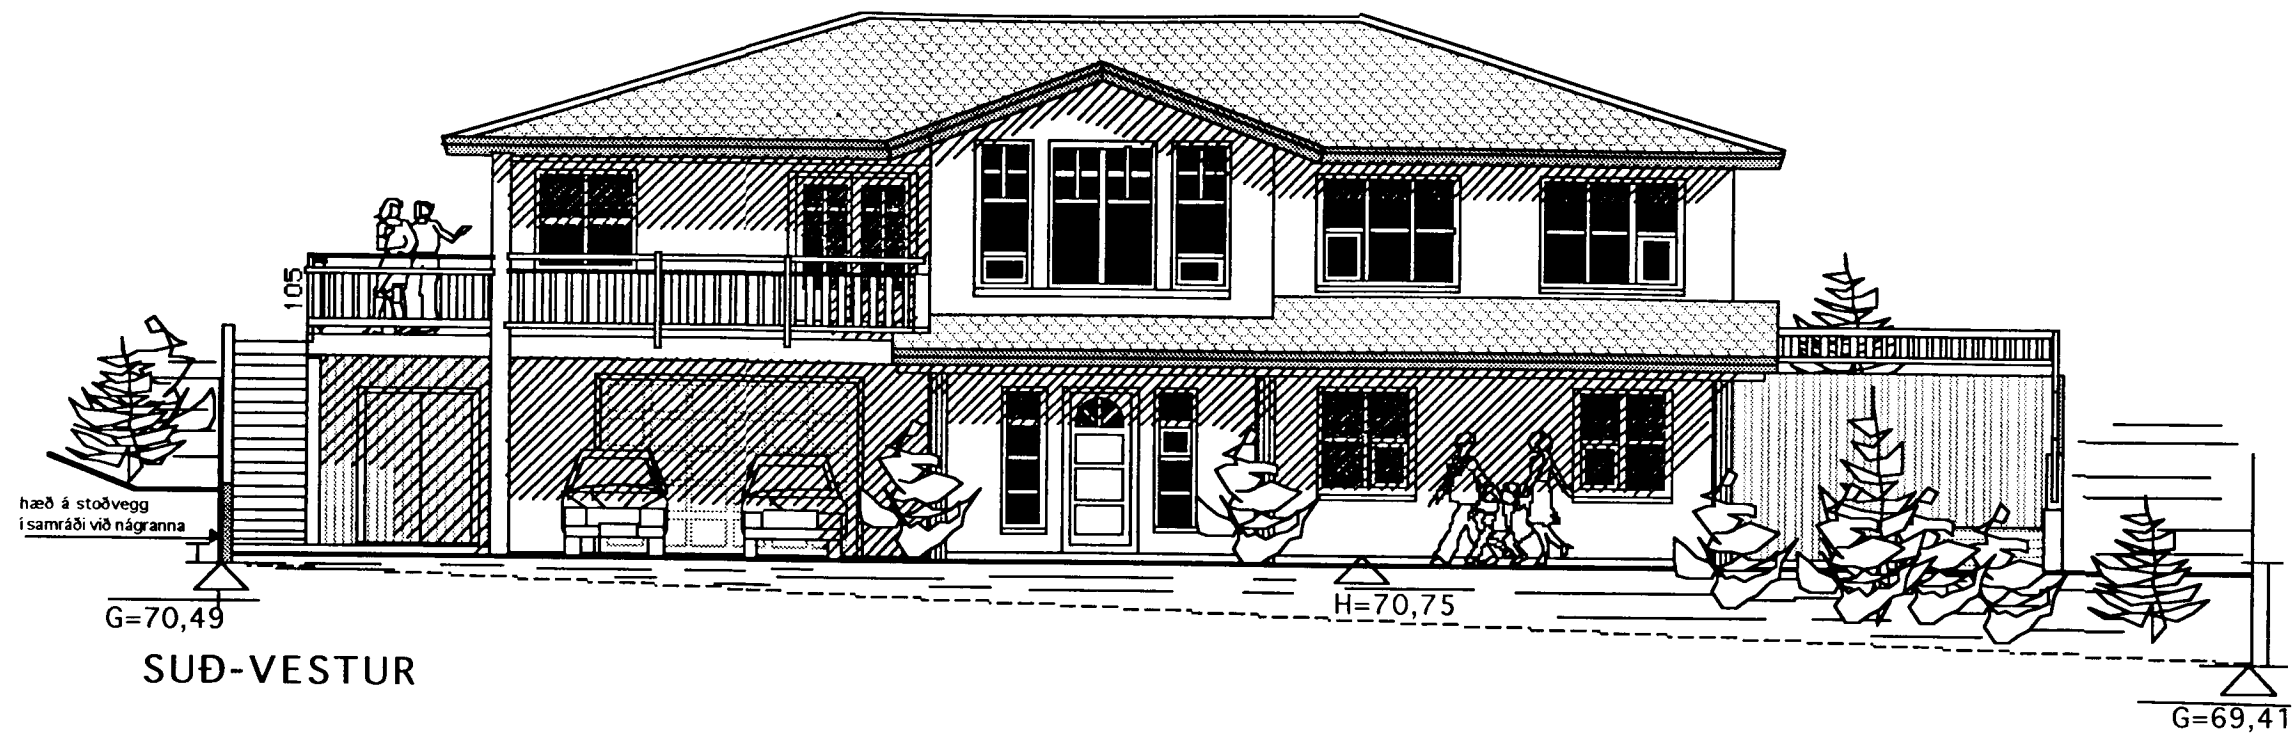


SUÐ-VESTUR

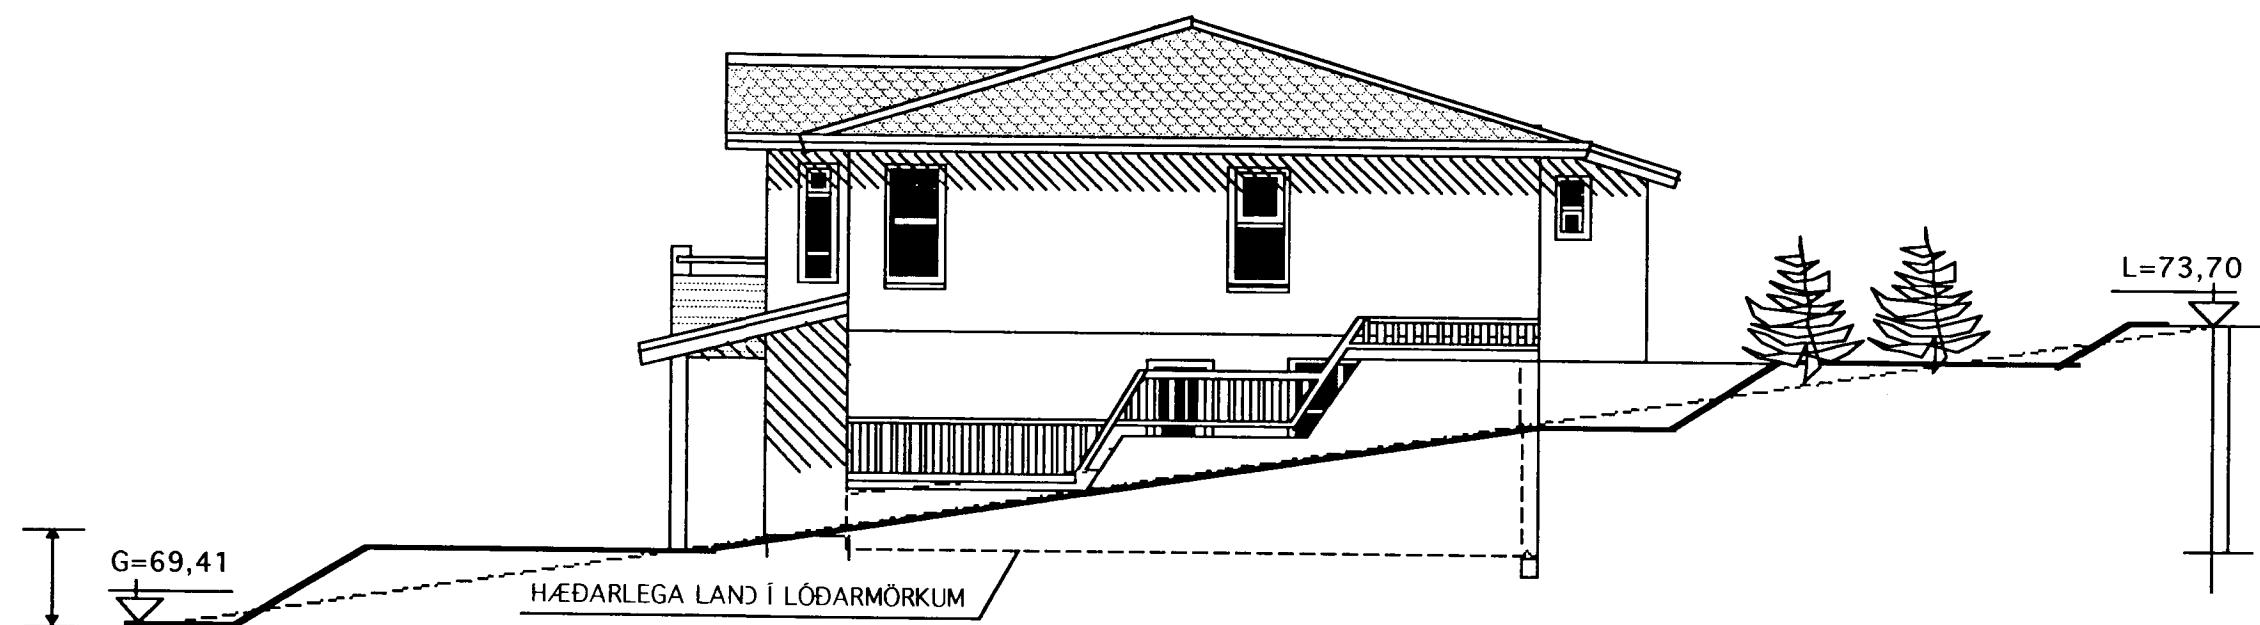

SUÐ-AUSTUR

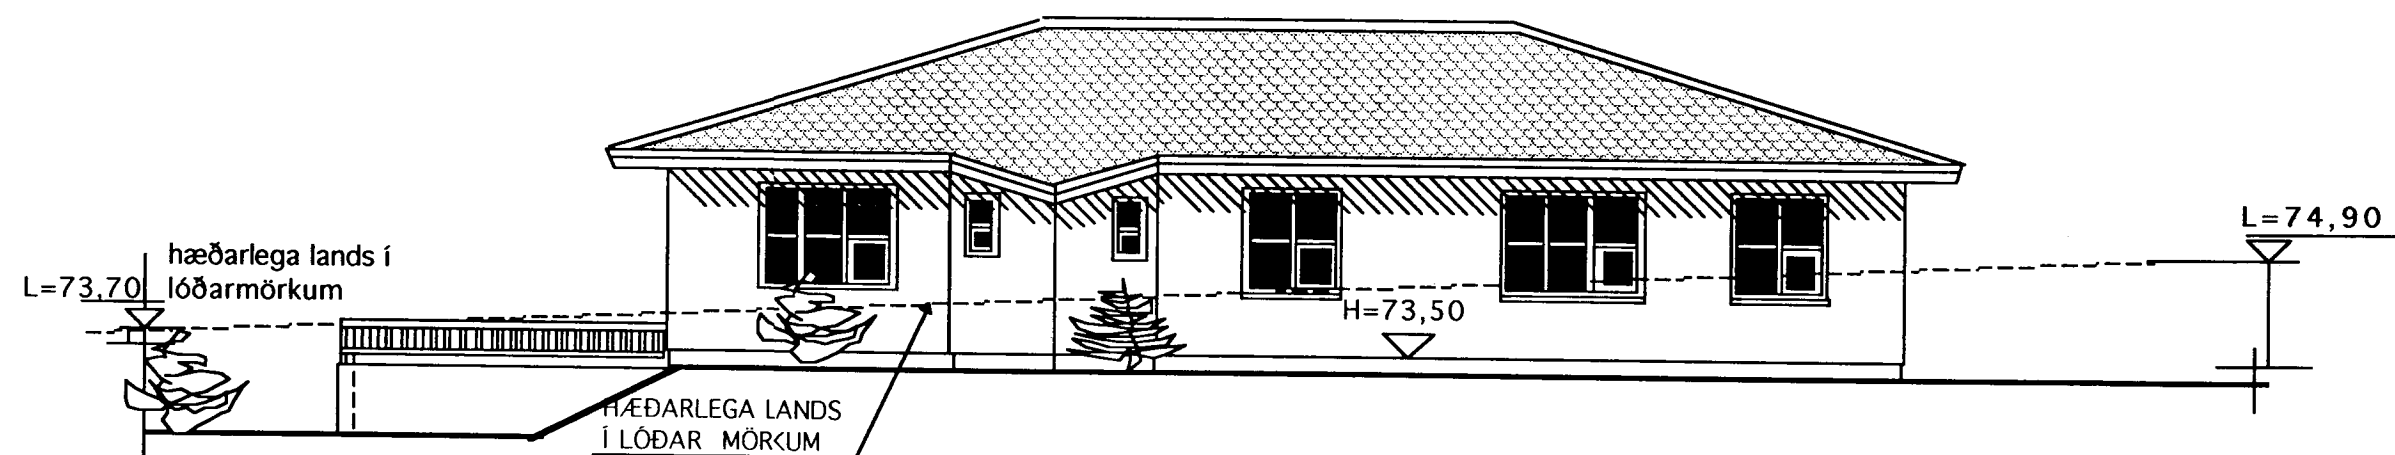

NORÐ-AUSTUR

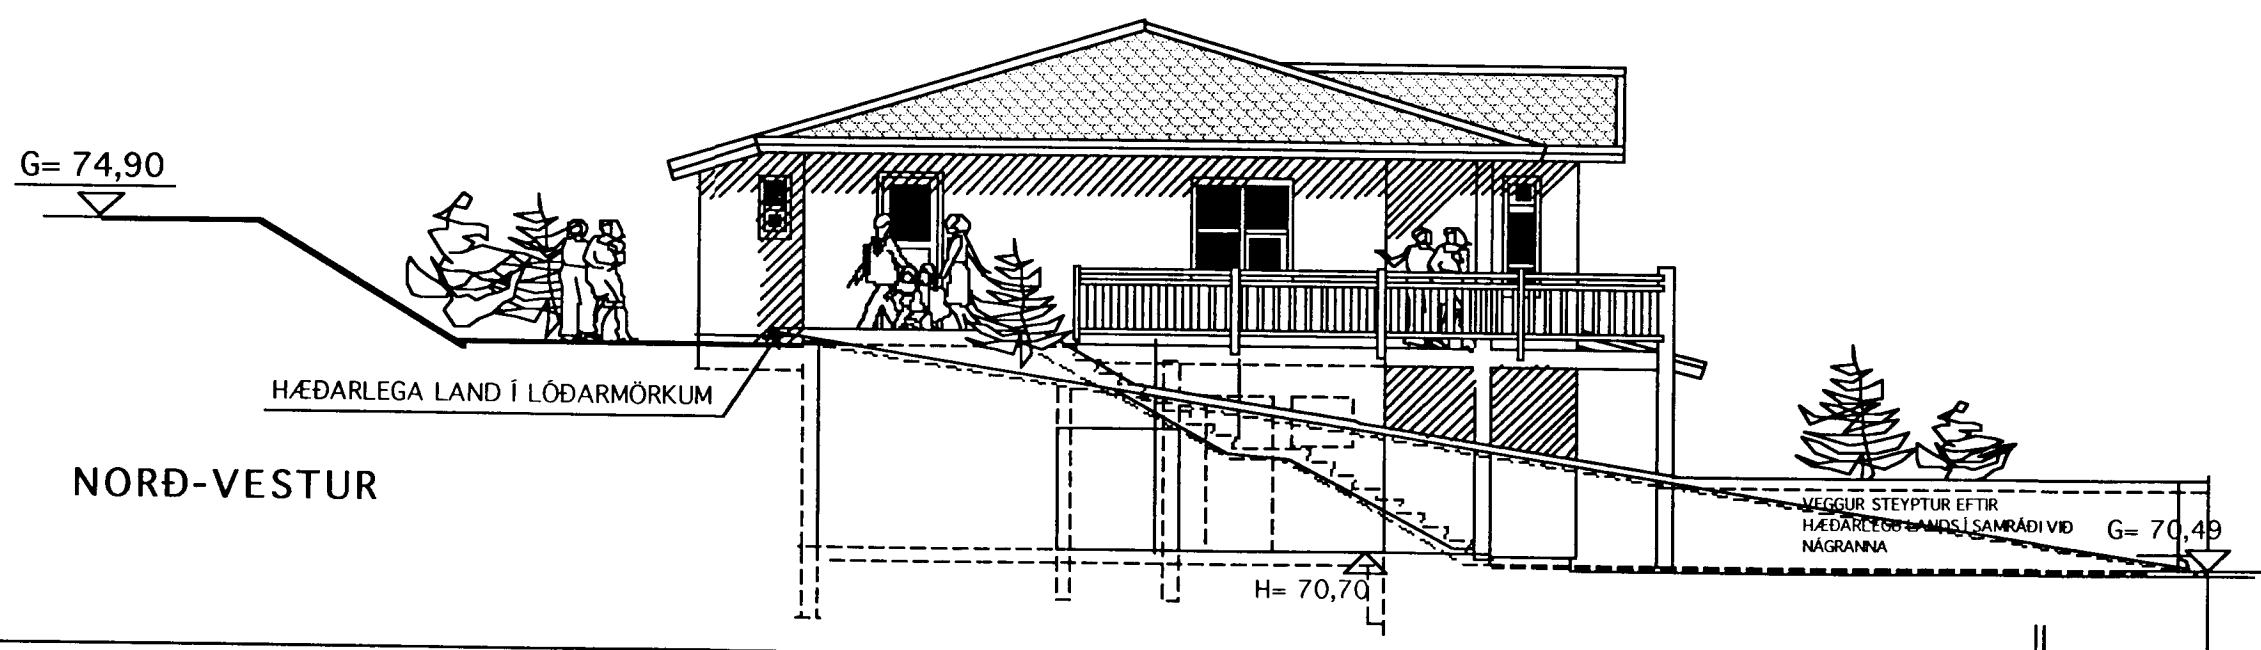

NORÐ-VESTUR

BREYTT 9 OKT. 2001
Auka bað (úti) fyrir setlaug tekið út af teikn.

TEIKNISTOFAN



Verkefni
GAUKSÁS 45
HAFNARFIRÐI

Heiti
ÚTLITSMYNDIR

kvarði	1:100	verk.nr	200115
dags.	11 SEPT.2001	dags br.	9 OKT.2001
hönnun	G. G.	teikn nr	A-3
teikn	G. G.		

Hringbraut 17 220 Hafnarfirði
s. 555-2020 FAX 555-2021
Gísli G. Gunnarsson-BFI kt. 020649-2409
kvardi@vortex.is