





Samþykkt þann

0 g OKT. 2001


Byggingafultrúinn í Hafnarfirði
F.h. Kristján Þórarinnsson

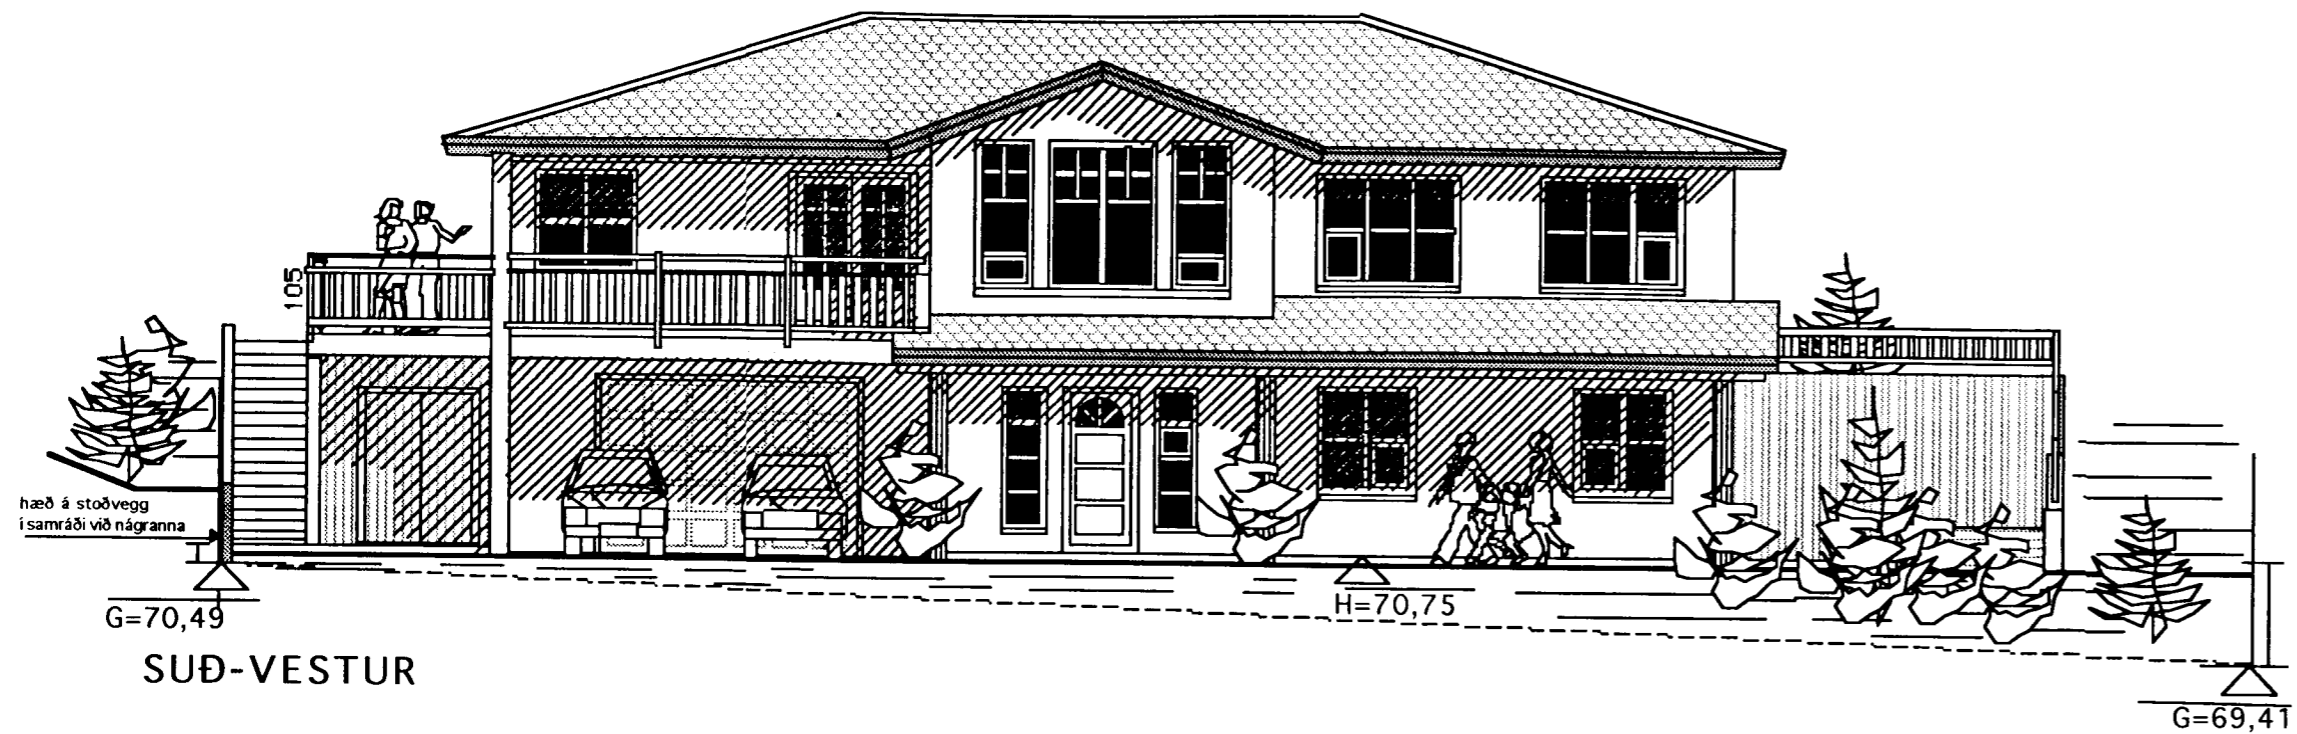


SUÐ-VESTUR

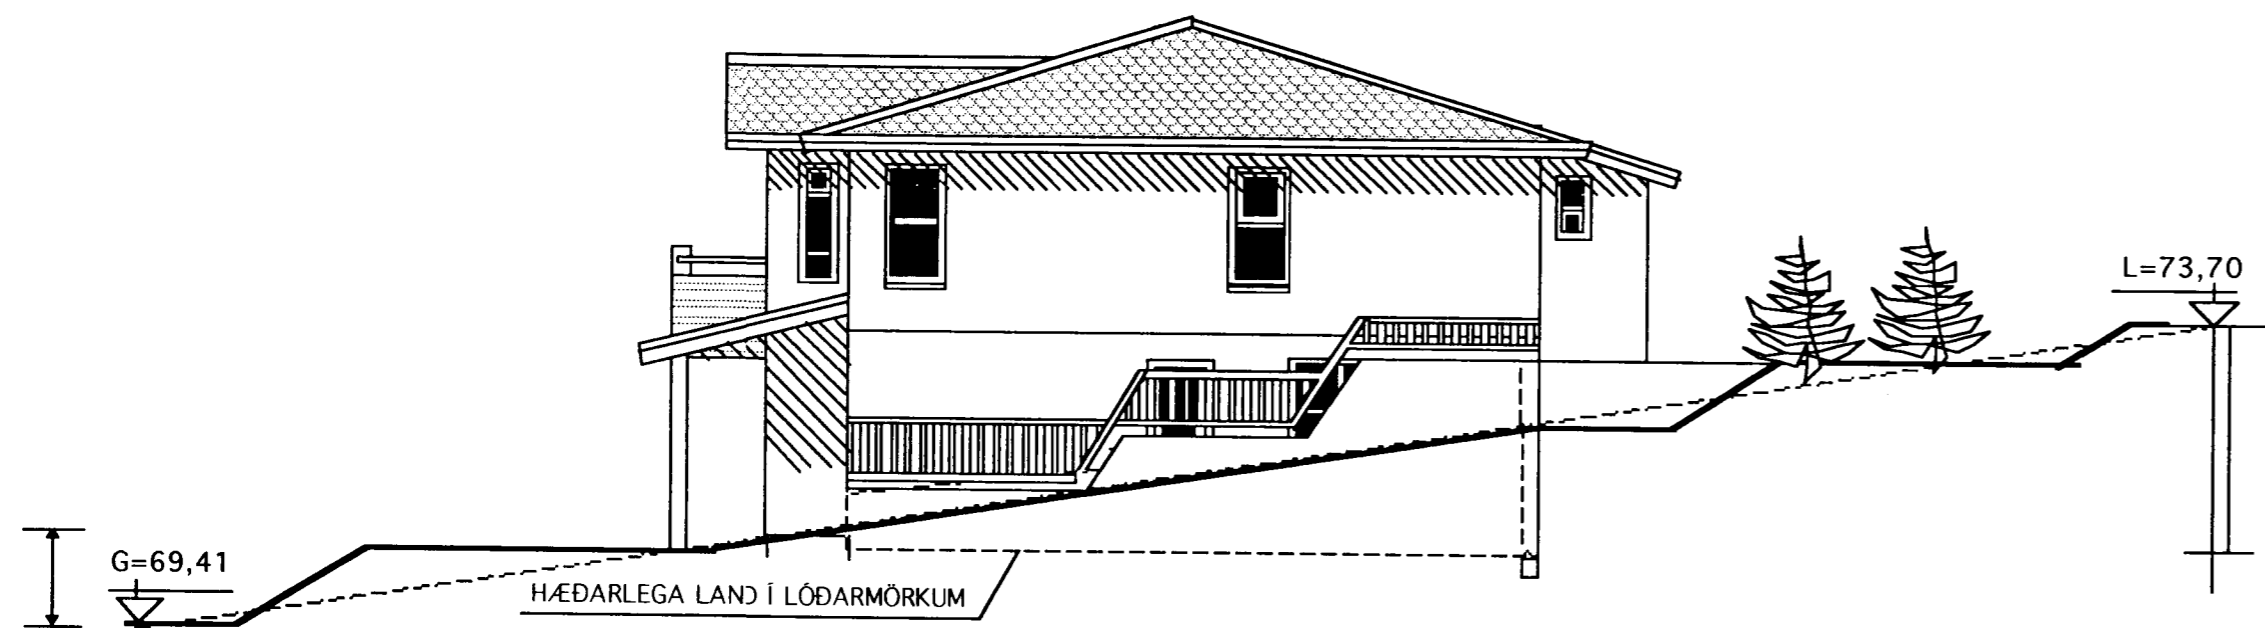

SUÐ-AUSTUR

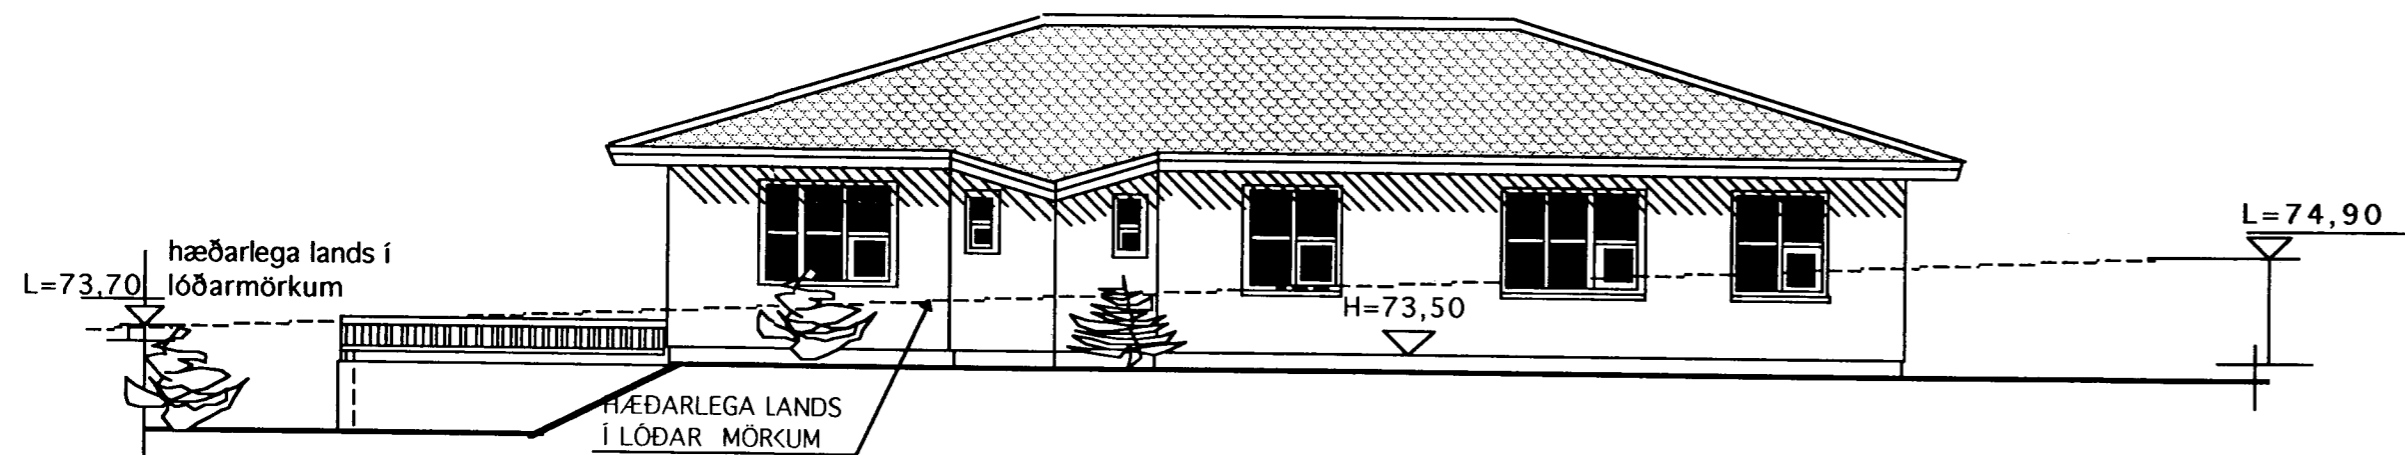

NORÐ-AUSTUR

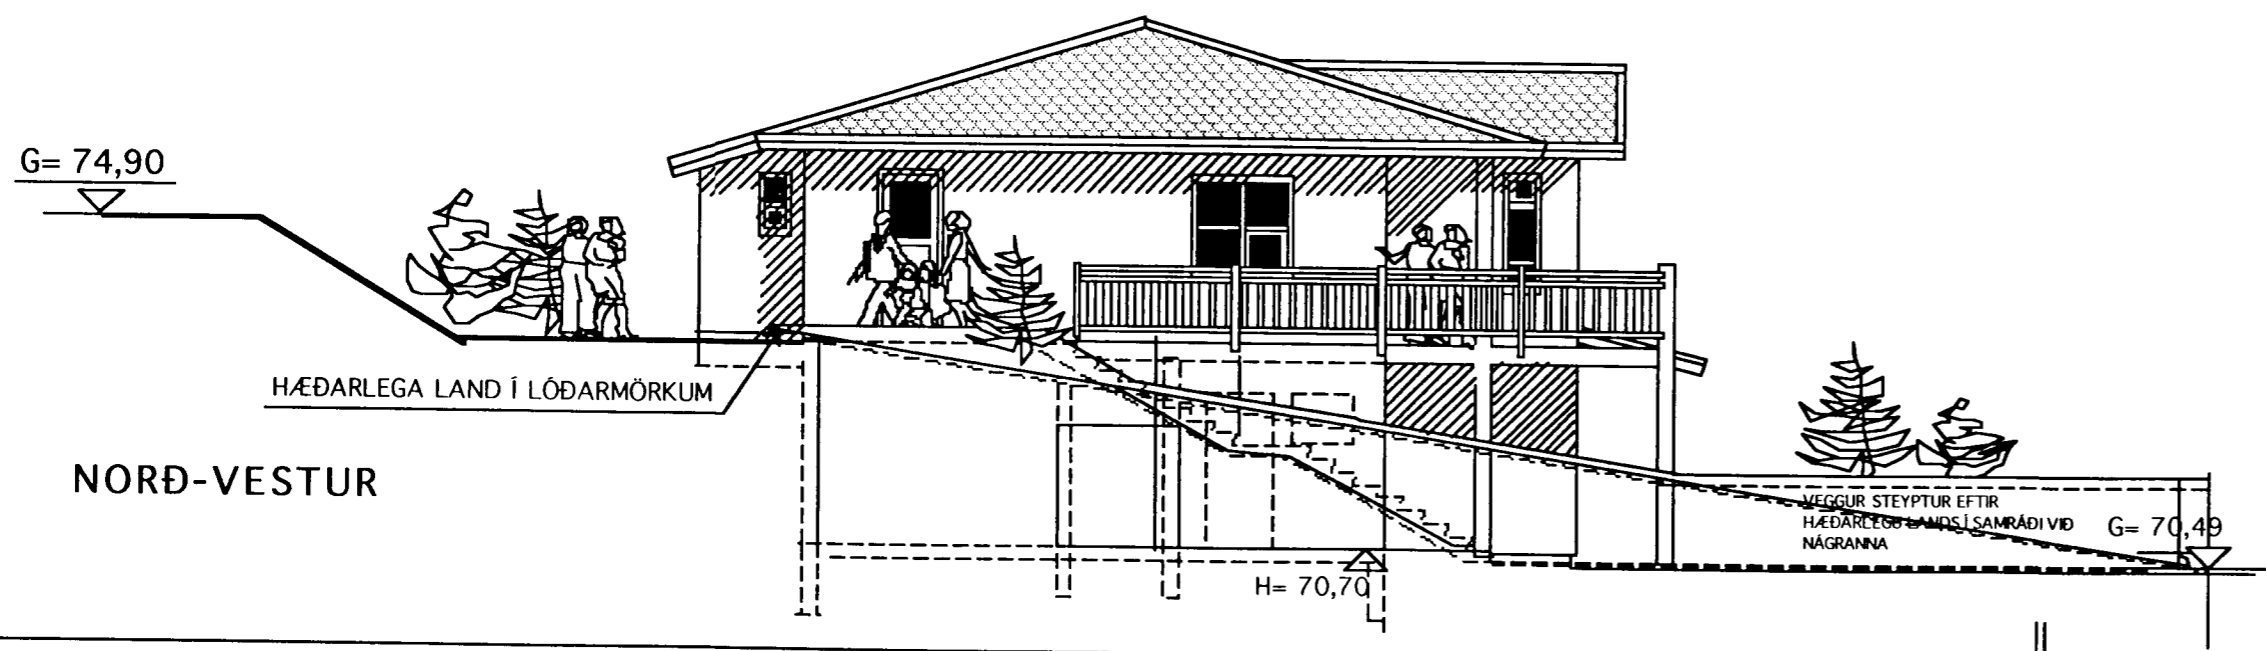

NORÐ-VESTUR

BREYTT 9 OKT. 2001
Auka bað (úti) fyrir setlaug tekið út af teikn.

TEIKNISTOFAN



Verkefni

GAUKSÁS 45
HAFNARFIRÐI

Heiti

ÚTLITSMYNDIR

kvarði 1:100

verk.nr 200115

dags. 11 SEPT.2001

dags br. 9 OKT.2001

hönnun G. G.

teikn nr

teikn G.G.

A-3

Hringbraut 17 220 Hafnarfirði
s. 555-2020 FAX 555-2021
Gísli G. Gunnarsson-BFI kt. 020649-2409
kvardi@vortex.is