




Samþykkt þann

0 g OKT. 2001


Byggingafultrúinn í Hafnarfirði
F.h. Kristján Þórarinnsson

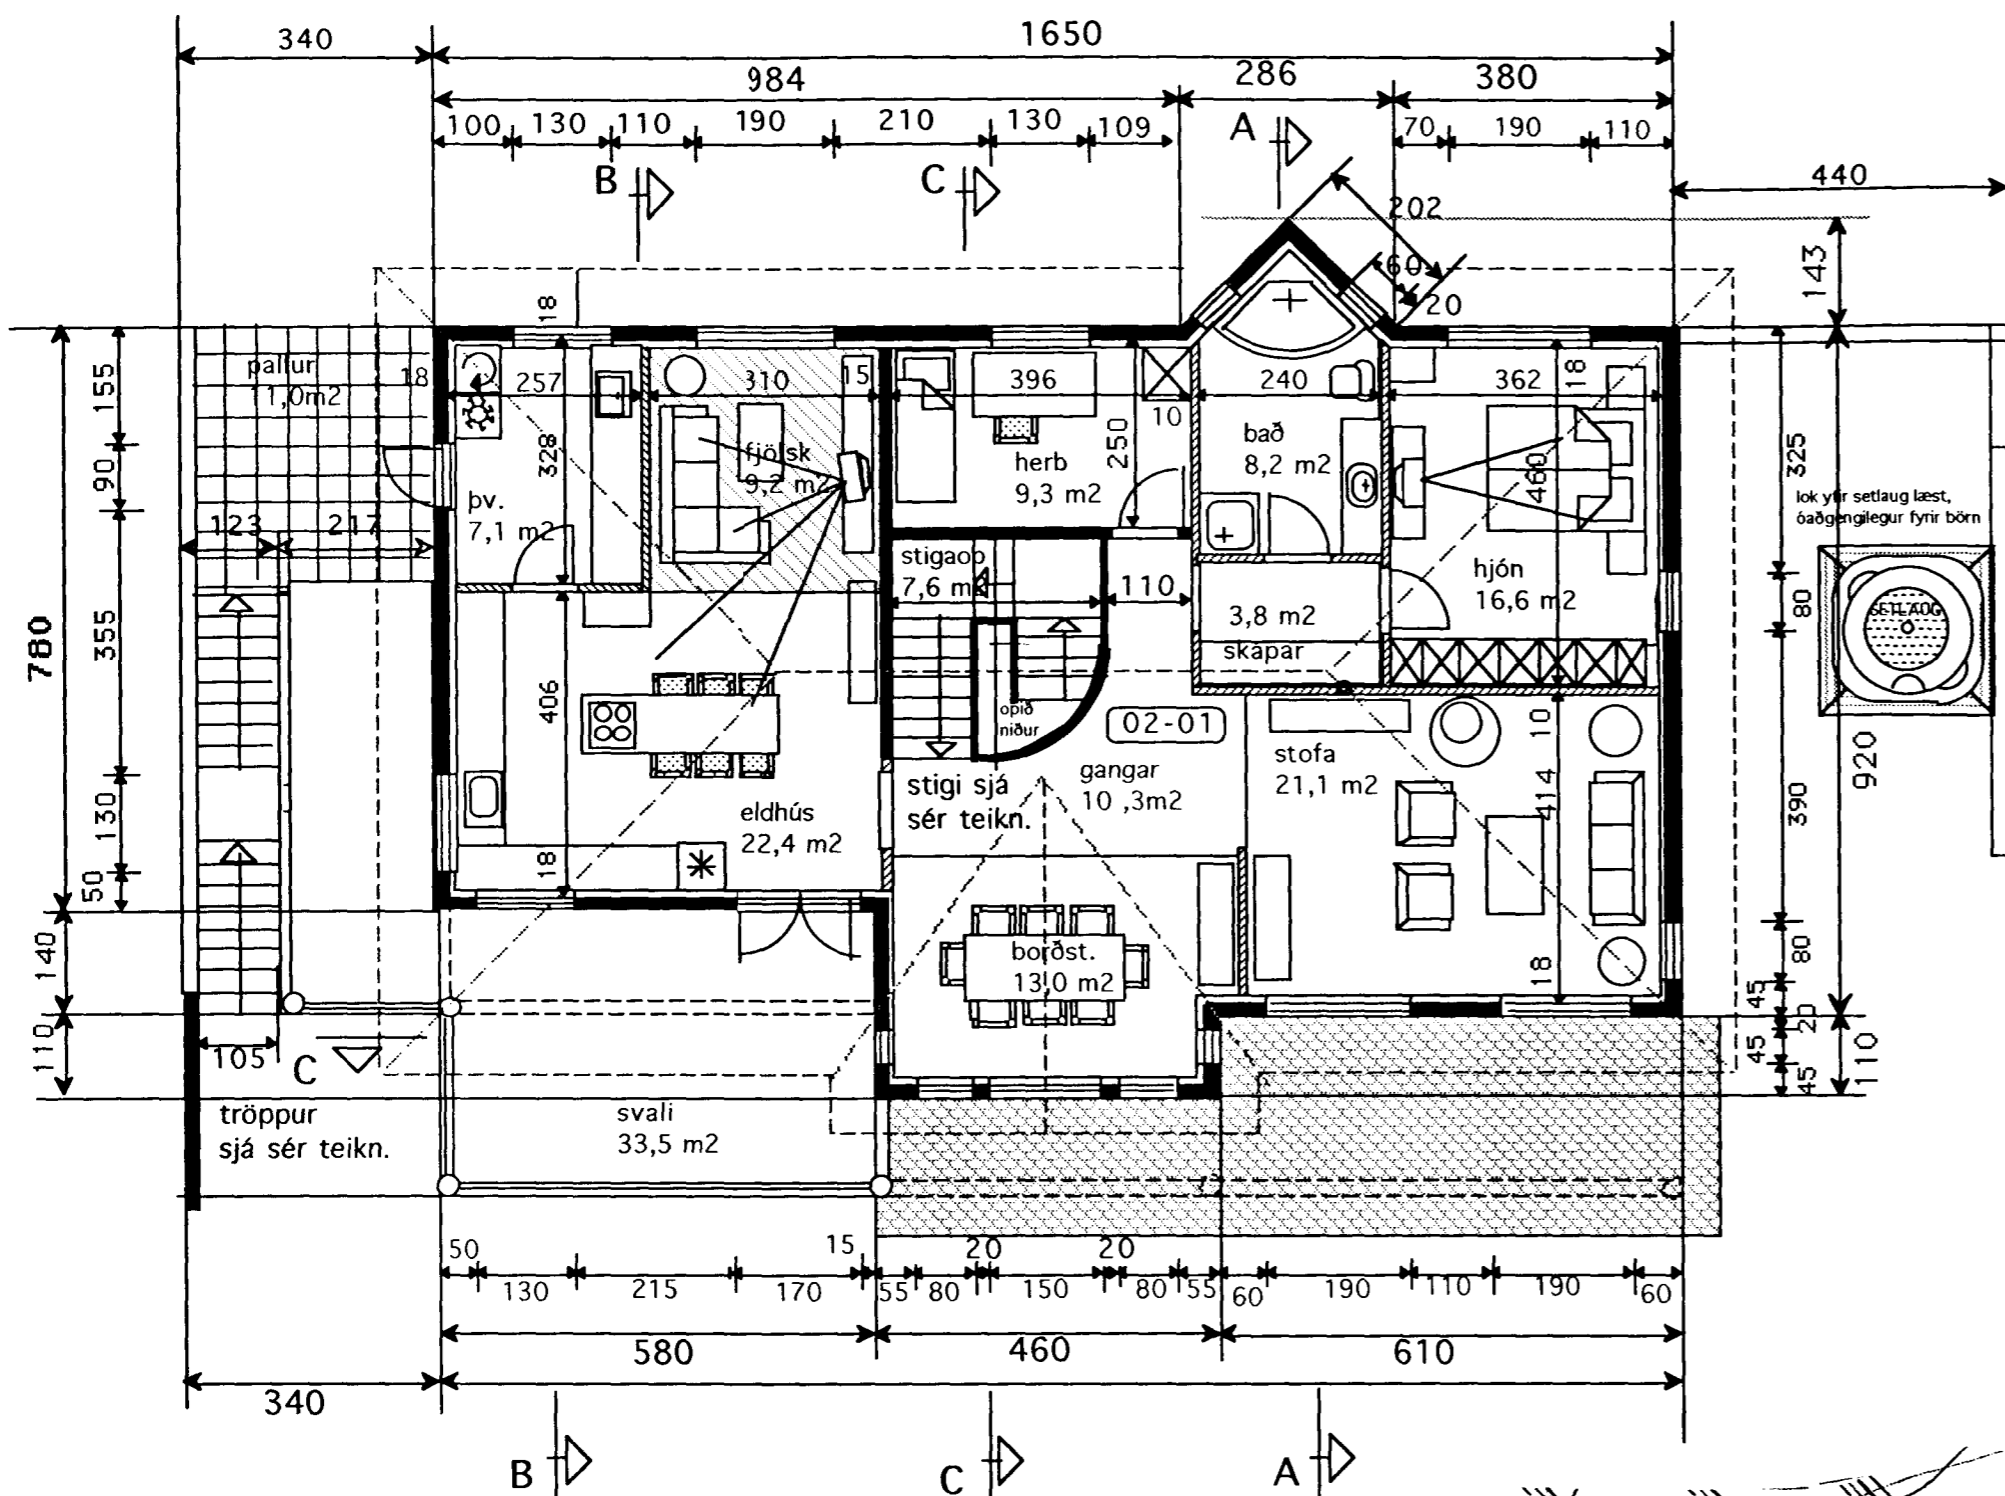

GRUNNMYND 2 HÆÐ 1:100

NÁNARI MÁLSETNING SJÁ
SÉRTEIKN. NR. V-2 1:50

Skráningartífla: GAUKSÁS 45, Hafnarfirði		Skrásetjari: Konráð Karl Þakvínsson															
Landnúmer: 187082		Kennitala: 15 04 46-7169															
Matshútanúmer: 01		Útgáfa: 4.01															
Dags: 8.10.2001																	
Uppskipting og lýsing																	
D0	D1	D2	D3	D4	D5	D5M	D6	D7	D8	D9	D10a	D10b	D11	D12	D16	Rekjalata	D17
Lokun	Rými	Notkun	Höfuð	Eignar	Boðfóður	Mínifóður	Sigur	Op	Brúsfóður	Brúsfóður	Selarhæð	Selarhæð	Brúfóður	Netfóður	Brúfatarmál	Rekjalata	Skipa-
	hæð-röð	lest	notkun	hæð	m²	m²	m²	m²	m²	m²	m	m²	m²	m²	m²	skiptarúm	rúmmál
Matshúti					294,0	0,0	6,5	7,6	286,4	0,0			979,0	246,1	286,4		818,725
Botn													30,2				
1. hæð					150,8	0,0	6,5	0,0	150,8	0,0			429,8	125,1	150,8		
A	0101	Íbúð	N	0201	103,6		6,5		103,6		2,80	2,80	295,3	84,6	103,6	2,80	236,880
A	0102	Biðgeymsla	B	0102	47,2				47,2		2,85	2,85	134,5	40,5	47,2	2,85	115,425
B	0103	Sorp	T	0201	3,4				3,4		2,90	2,90	9,9				
C	0104	Tröppur/pállur	U	0201	9,6				9,6								
2. hæð					143,2	0,0	0,0	7,6	135,6	0,0			519,0	121,0	135,6		
A	0201	Íbúð	N	0201	143,2			7,6	135,6		2,85	4,27	519,0	121,0	135,6	3,62	438,020
C	0202	Svalir	S	0201	28,4				28,4						1,00	28,400	
Athugasemdir																	
Biðgeymsla 0102 í mhl. 01, tilheyrir íbúð (eignarhaki) 0201 í mhl. 01																	
Sameignir summa																	
Eignarhald																	
Eignarhald	Notkun	Brúfatarmál	Skiptarúm	Skiptarúm													
	lest	m²	m²	og sameign m²													
0102	Biðgeymsla	47,2	115,425	115,425													
0201	Íbúð	239,2	703,300	703,300													
Alls		286,4	818,725	818,725													

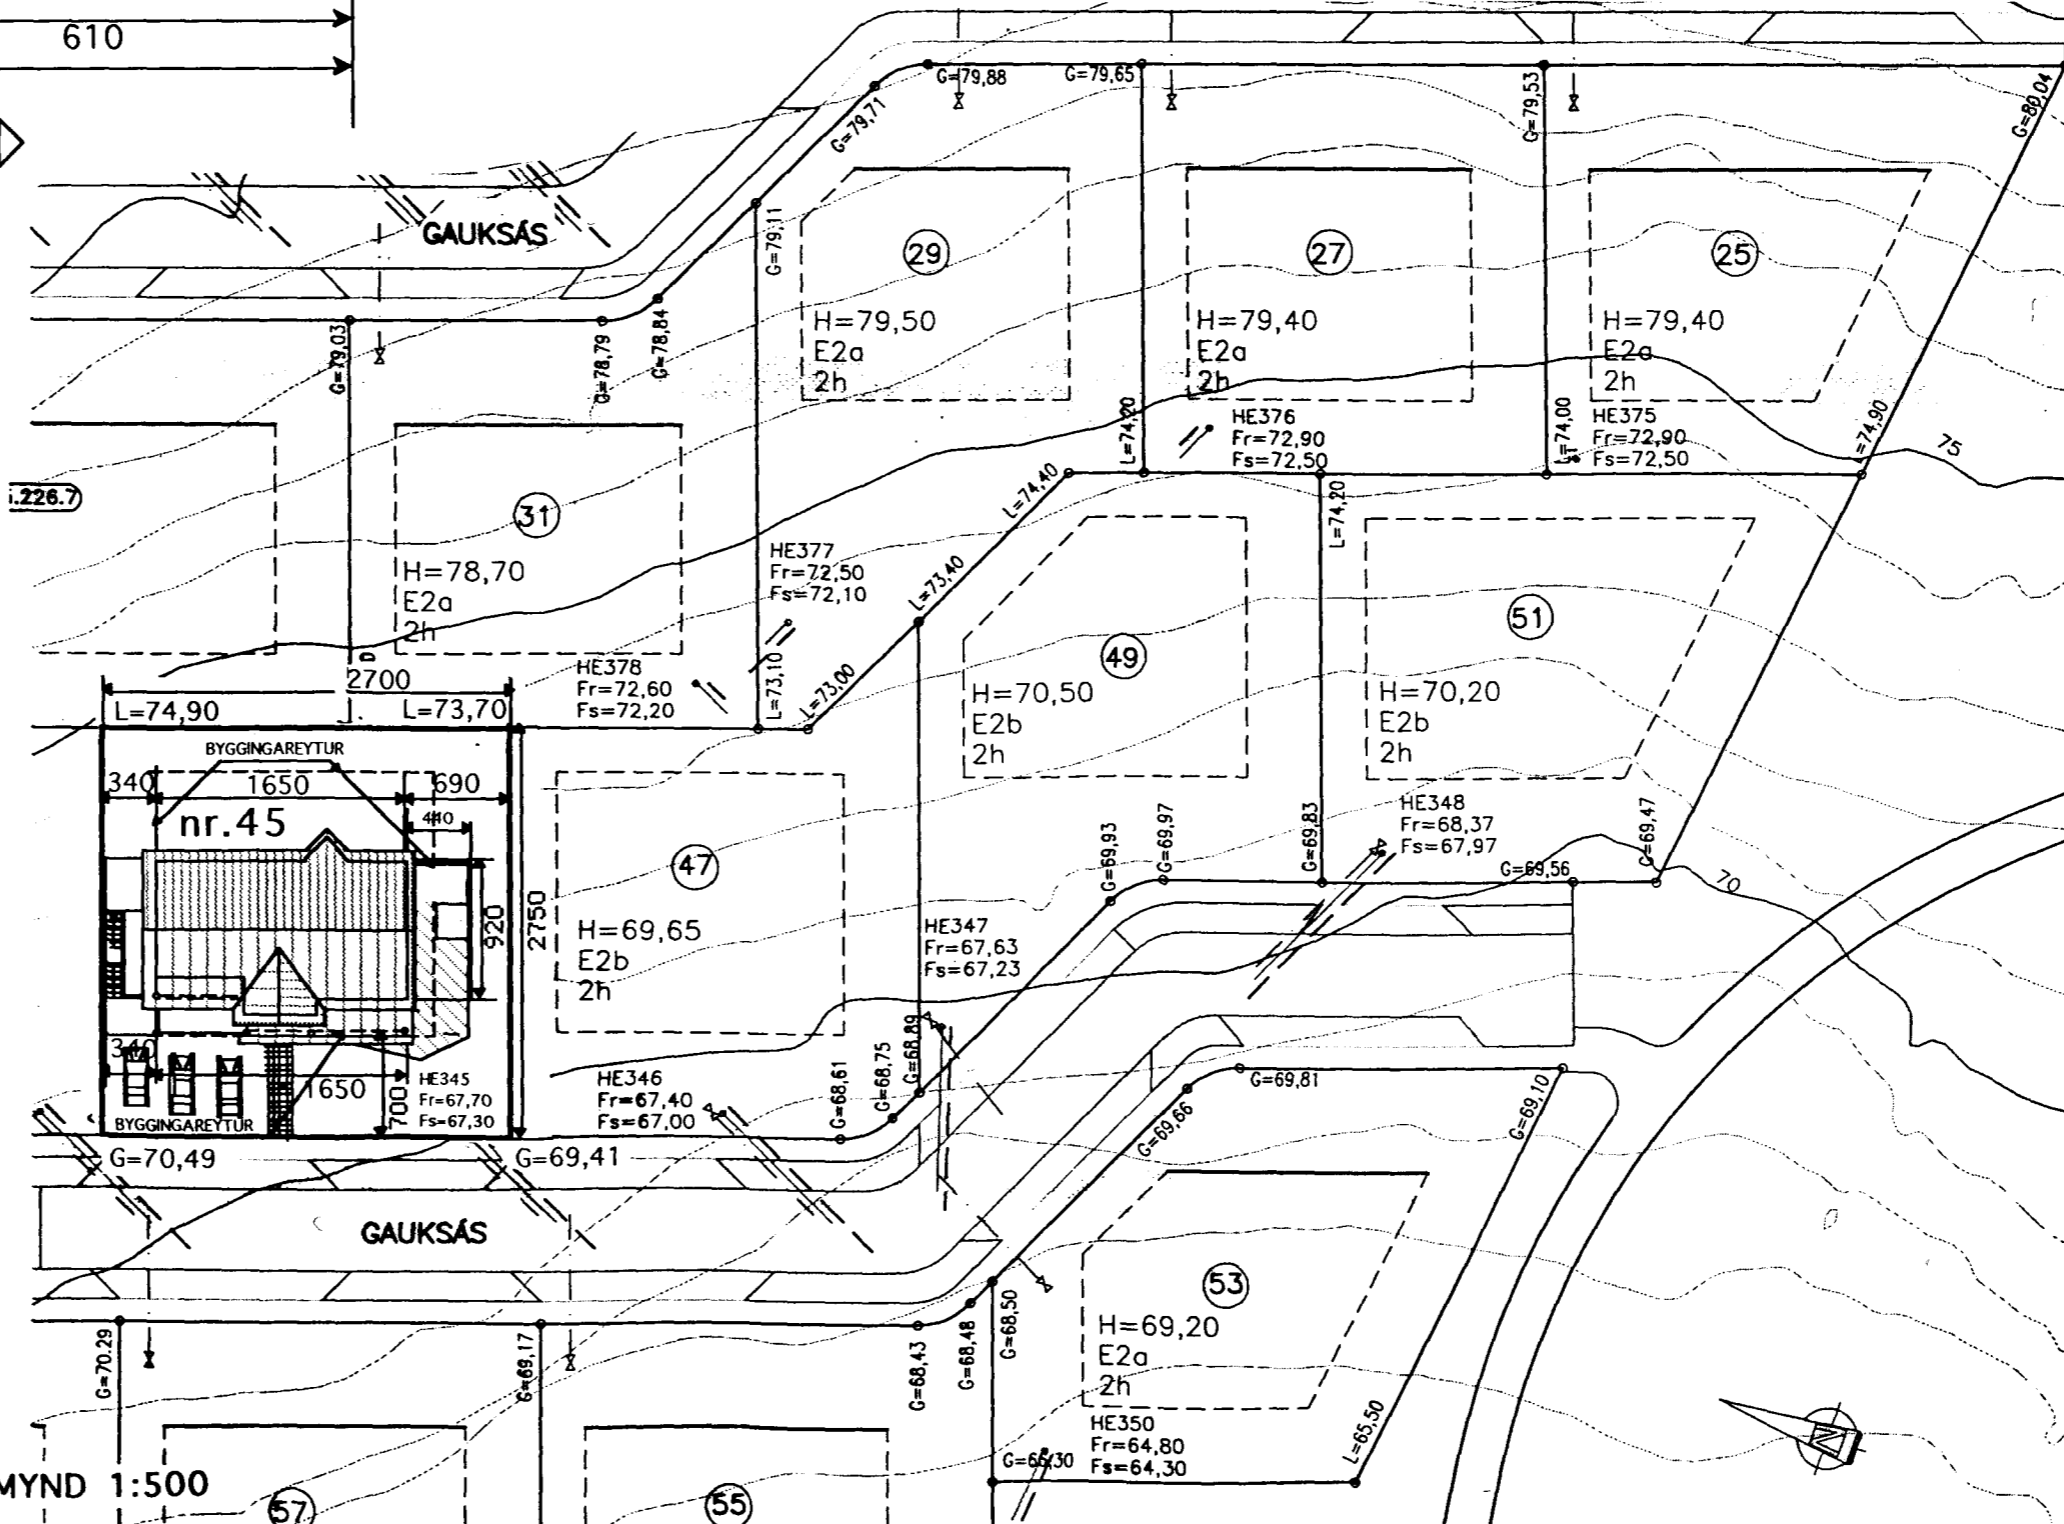

AFSTÖÐUMYND 1:500

Kónunartölur

U-gildi (W/m² K) $T_i = > 18 C^\circ$

Þak	0,2
Útveggir	0,4
léttir útveggir	
einangraðir í grind	0,3
Gluggar (karmar, gler, vegið m.t. K-gler)	2,0
Hurðir	3,0
Gólf á fyllingu	0,3
Útveggir vegið meðaltal	0,85

Allt gler er K-gler

BREYTT 9 OKT. 2001
Auka bað (úti) fyrir setlaug tekið út af teikn.

TEIKNISTOFAN Verkefni

KVARDI GAUKSÁS 45 HAFNARFIRÐI

Heiti GRUNNMYND 2 HÆÐ AFSTÖÐUMYND SKRANINGART.

kvarði	1:100 1:500	verk.nr.	
dags.	11 SEPT..2001	dags br.	9 OKT.2001
hönnun	G. G.	teikn nr.	A-2
teikn	G. G.		

Hringbraut 17 220 Hafnarfirði
s. 555-2020 FAX 555-2021
Gisli G. Gunnarsson BFI kt. 020649-2409
kvardi@vortex.is