


GÖLFHITALÖGN 20x2.0 C/C 200 mm
SJÁ SKEMATÍSKA TEIKNINGU AF TENGINGU
YID HITALÖGN Á TEIKNINGU NR. 2.02

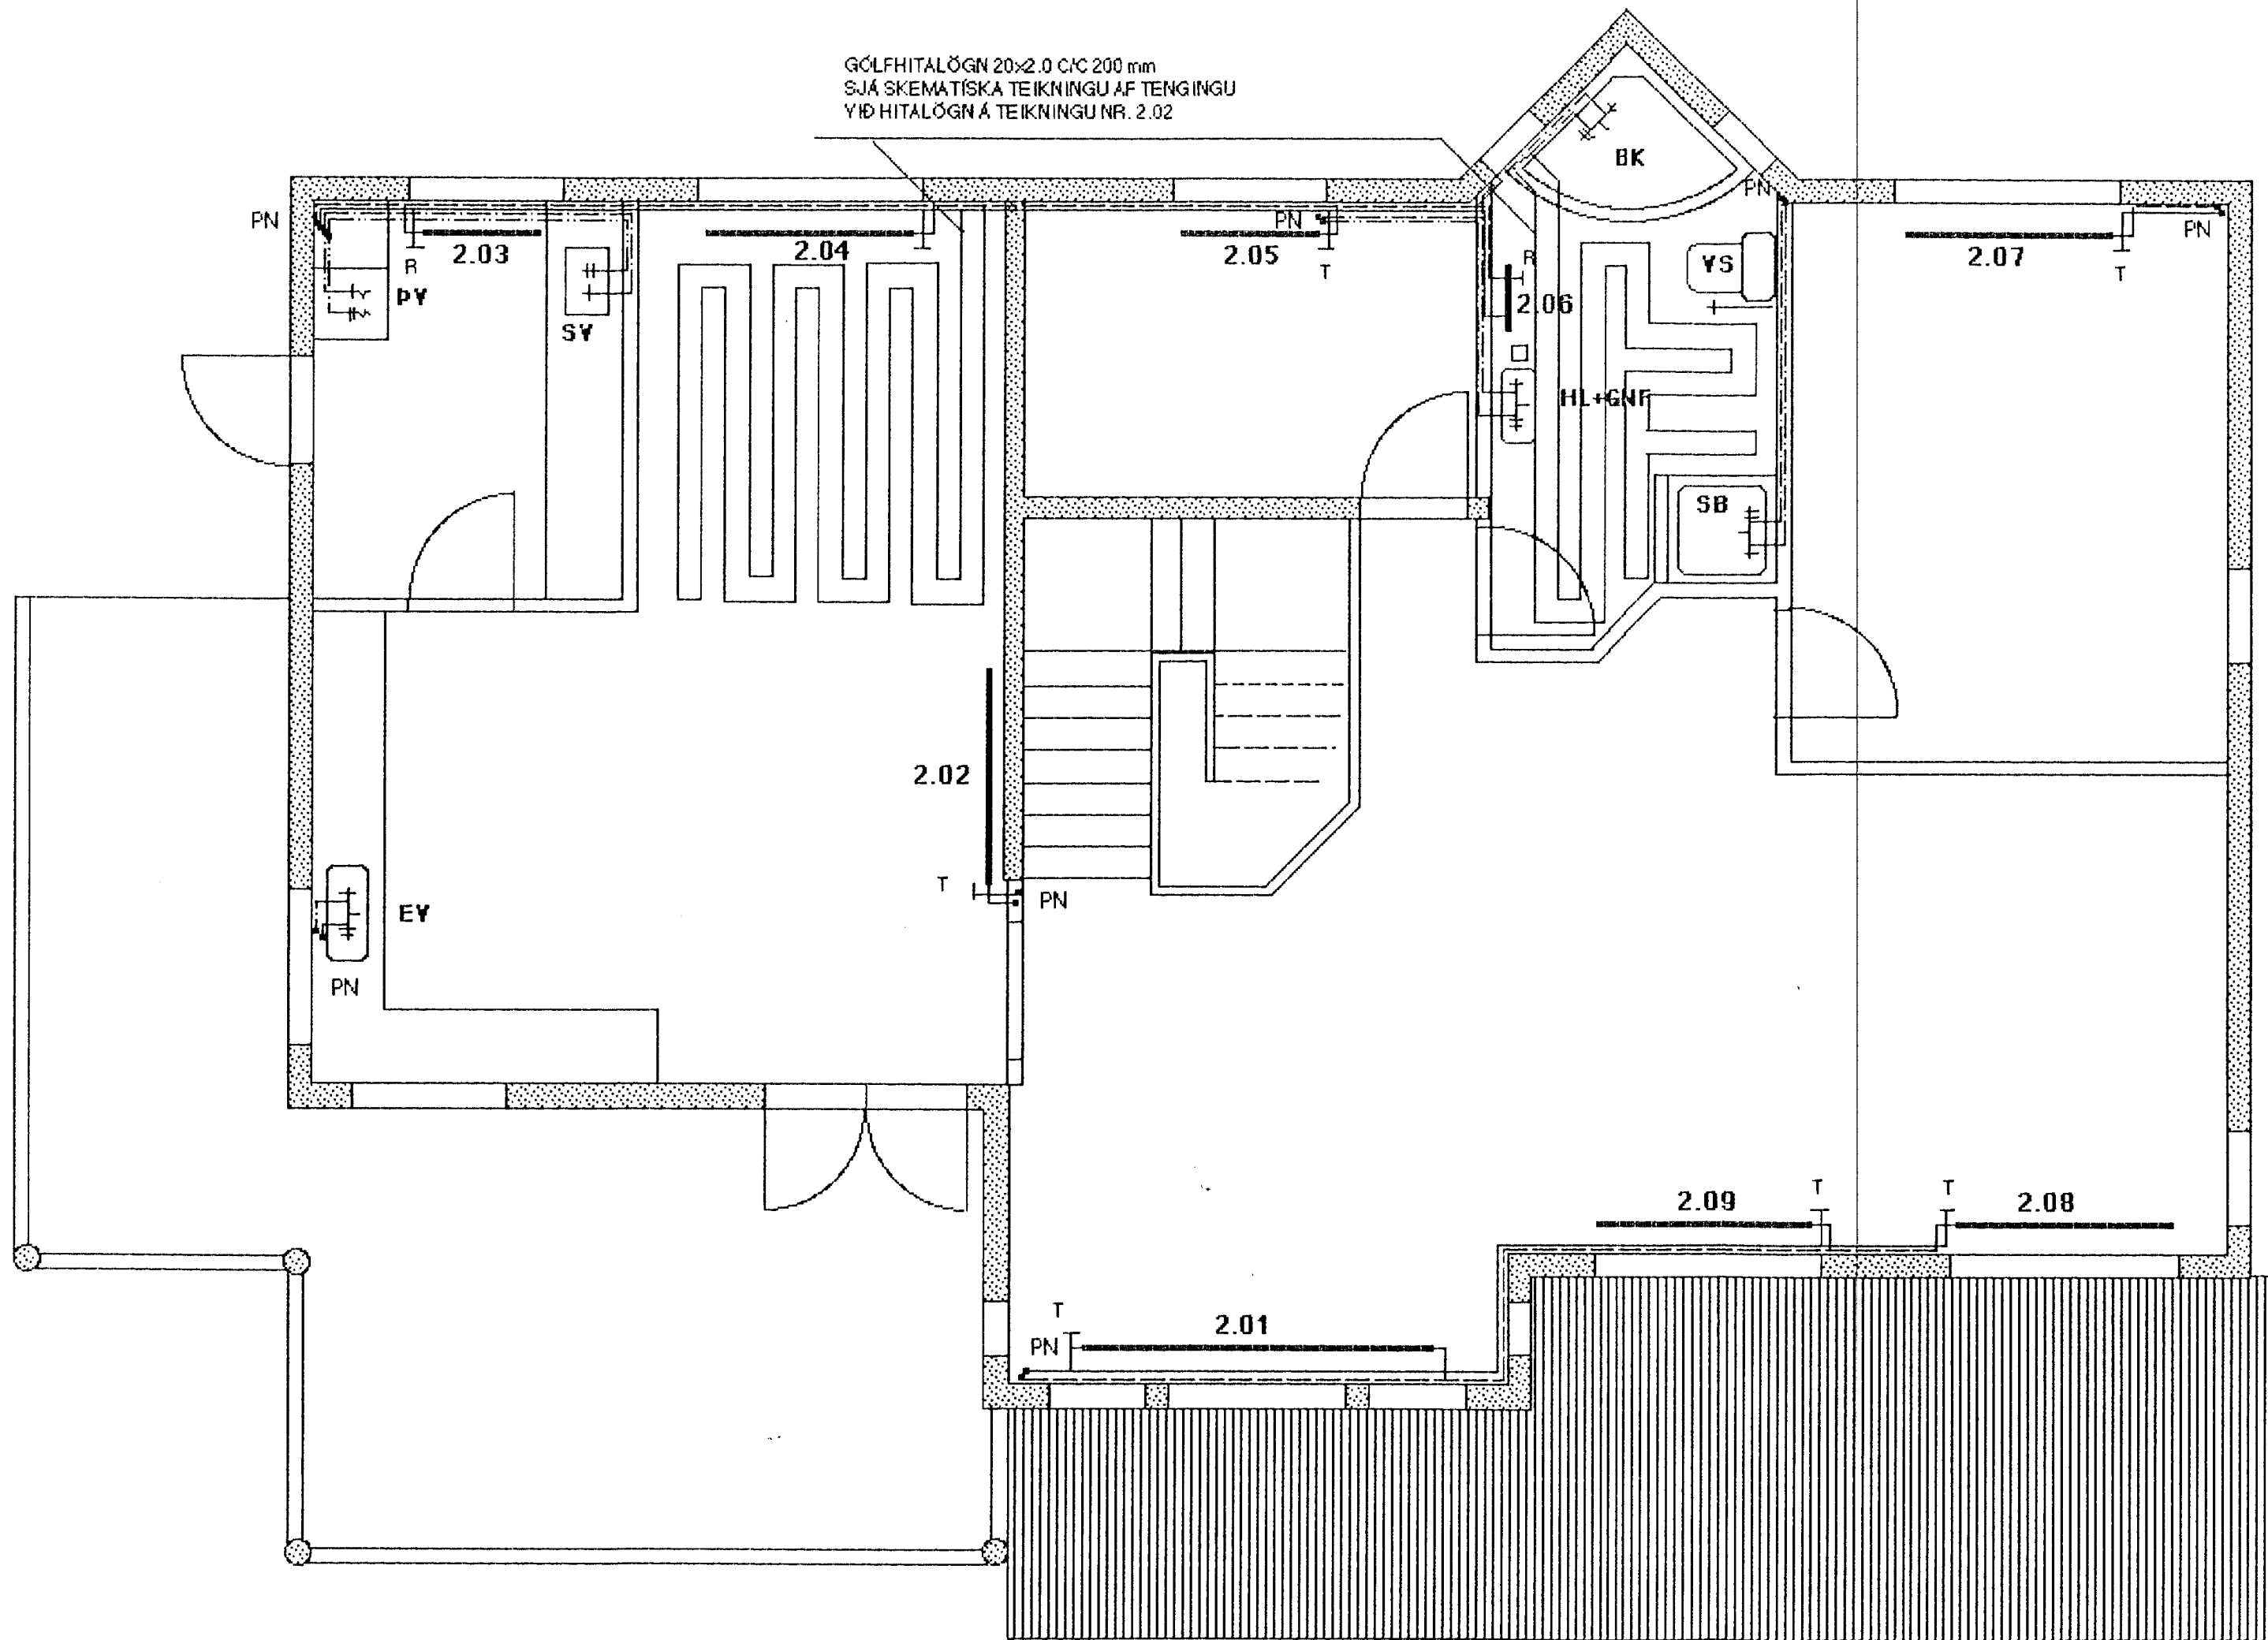

GAUKSÁS 45 Í HAFNARFIRÐI - OFNASKRÁ

NR. OFNS	STADSETNING	GJÖF WÖTT/t	GERÐ OFNA	HÆÐ (cm)	LENGD (cm)	STÝRING DANFOSS
1.01	ANDDYRI	854	A-60	60	129	FJVR 10
1.02	BÍLSKÚR	3641	C-60	60	291	FJVR 10
1.03	GEYMSLA	747	C-60	60	113	RA 2000
1.04A	BADHERB.	400	HANDKLÆÐA	50	120	FJVR 10
1.04B	BADHERB.	608	A-60	60	48	FJVR 10
1.05	HERBERGI	1416	C-60	60	113	RA 2000
1.06	HERBERGI	1416	C-60	60	113	RA 2000
1.07	HERBERGI	1416	C-60	60	113	RA 2000
1.08	GANGUR	1618	C-60	60	129	RA 2000
1.09	SKÁLI	1618	C-60	60	129	RA 2000
2.01	BORÐSTOFA	3059	C-50	50	291	RA 2000
2.02	ELDHÚS	2225	C-60	60	178	RA 2000
2.03	PVOTTAHÚS	1416	C-60	60	113	FJVR 10
2.04	SKÁLI	2225	C-60	60	178	RA 2000
2.05	HERBERGI	1416	C-60	60	113	RA 2000
2.06	BADHERB.	800	HANDKLÆÐA	60	180	FJVR 10
2.07	HJÓNAHERB.	2225	C-60	60	178	RA 2000
2.08	STOFA	1870	C-50	50	178	RA 2000
2.09	STOFA	1870	C-50	50	178	RA 2000

HEILDARORKUGJÖF OFNA ER PVÍ 30.840- WÖTT / t

OFNASTÆRDIR SKAL STAÐFESTA MEÐ MÆLINGU Á BYGGINGARSTAÐ ADUR EN PEIR ERU PANTAÐIR.

MÍÐAÐ ER YID VORYL-OFNA FRÁ OFNASMIDJU SUDURNESJA hf

BREYTT: 20.06.2002 (TIL SAMRÆMIS YID FRAMKYÆMD)

24 JUNI 2002
NG

TEIKN.NR. 2.03	TV	TEIKNIDJÓNUSTA
KYRDI: 1:50	TÆKNIVANGUR	HLIÐASMÁRI 17 Í KÓPAVOGI
DAGS.: NOY. 2001	SÍMI: 564 22 44	
HANNAÐ: M.G	VERKEFNI: GAUKSÁS 45 Í HAFNARFIRÐI	
TEIKNAD: M.G	LAGNIR: GRUNNMYND EFRI HÆÐAR, OFNASKRÁ	
YFIRFARID: <i>Magnús Gylfason</i>	MAGNÚS GYLFASON F.T.F.I	KT. 201251-4199