




*KJP*

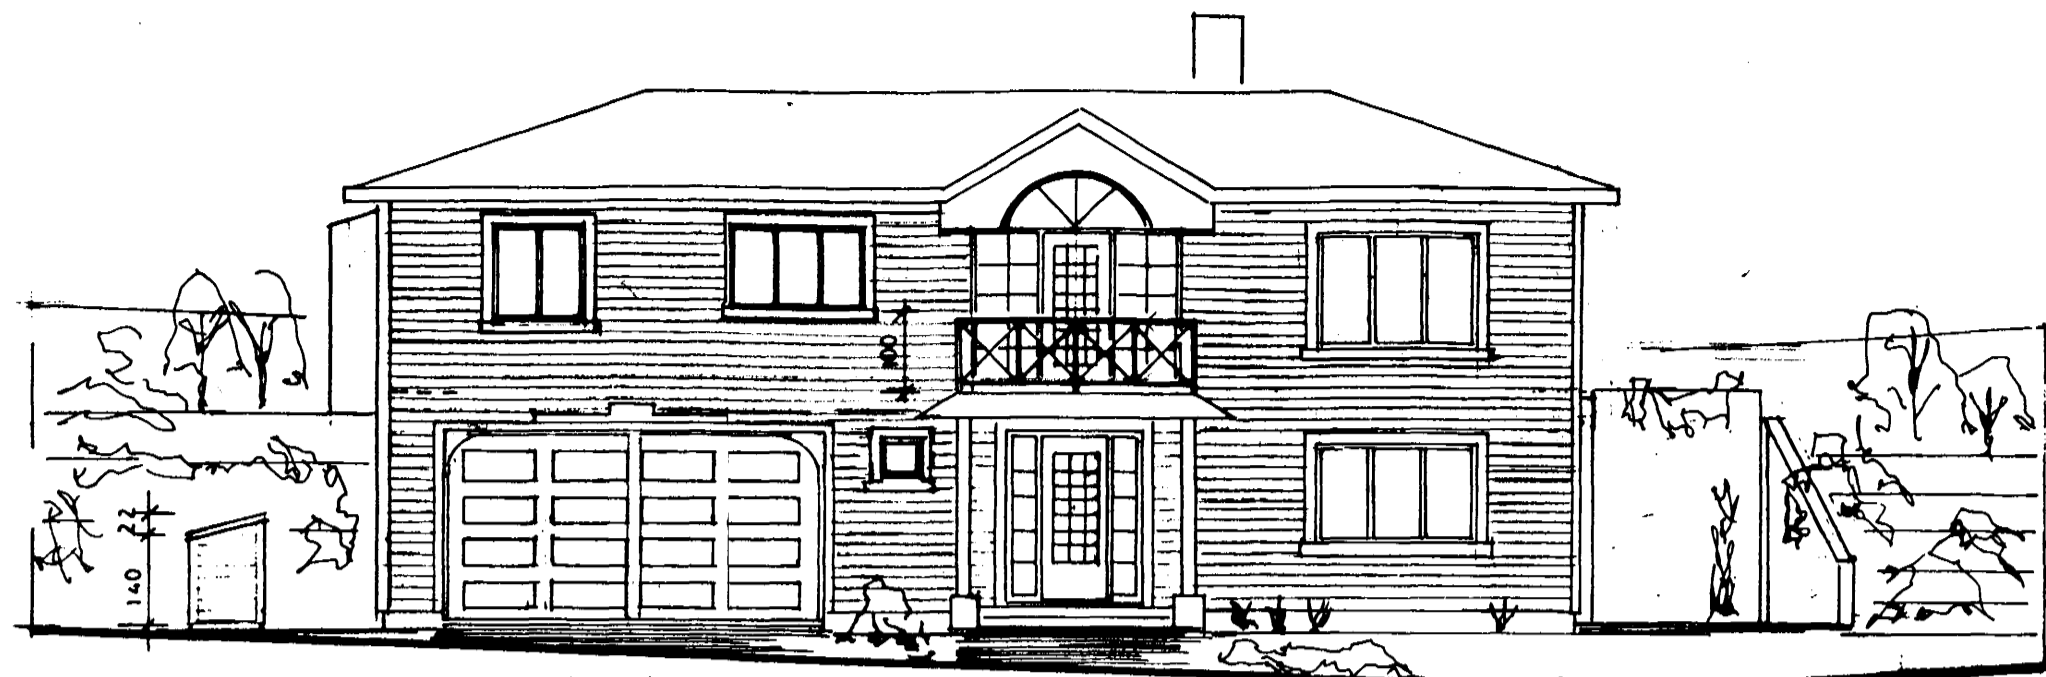


G= 69,41      bílskúr      inngangur      G= 68,61      G= 68,75      G= 68,89  
suð vestur hlið

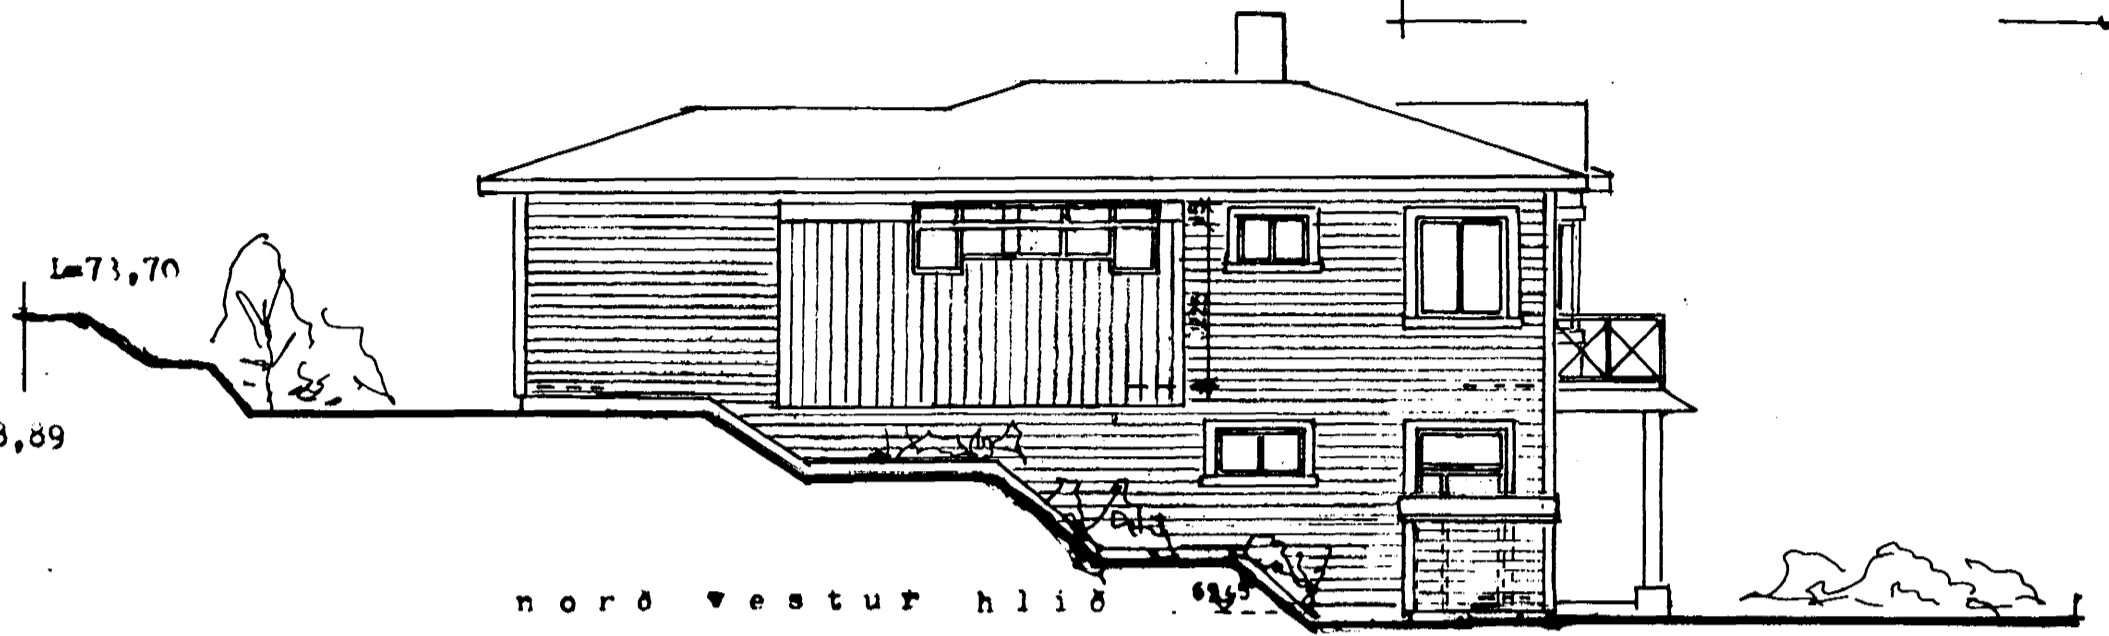


L=73,70  
L=73,40  
L=73,00  
norð vestur hlið      hurð a bílskur sorp      G=69,41

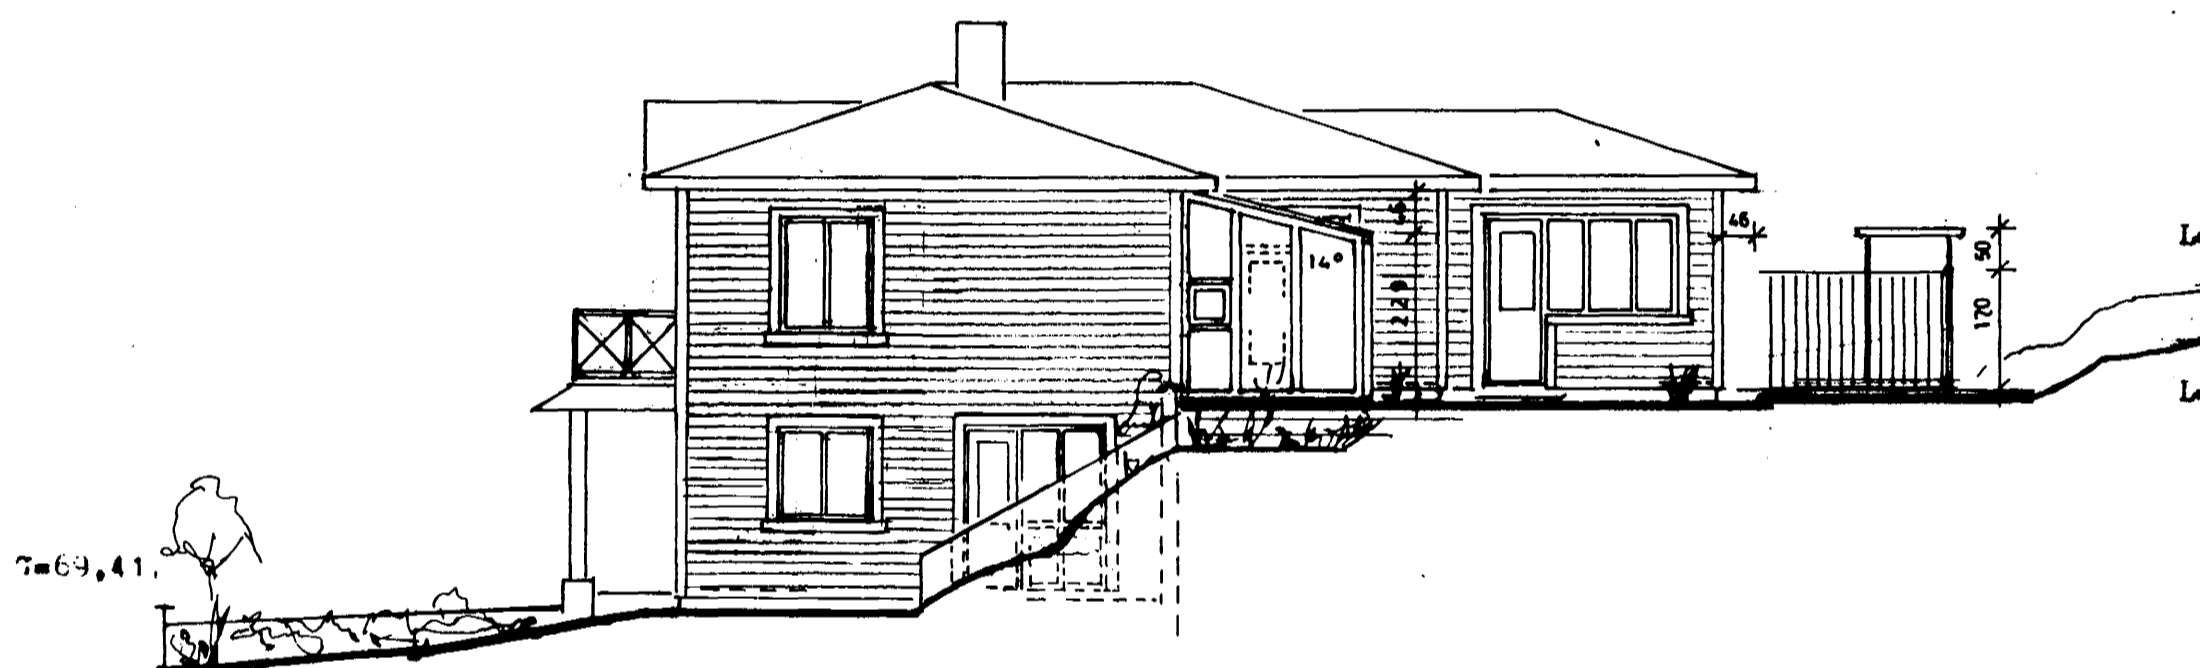



G=69,41  
G=68,61      G=68,89  
suð austur hlið

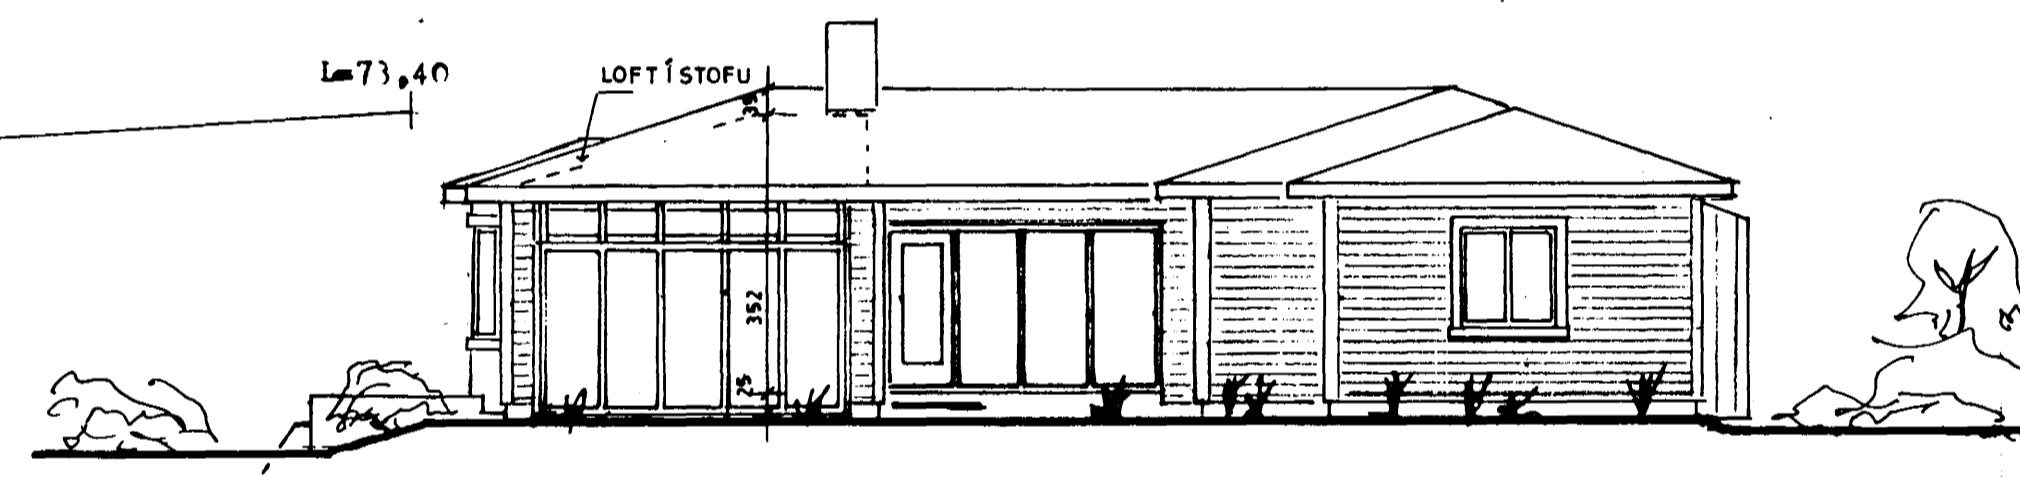

LOFTÍSTOFU  
norð austur hlið

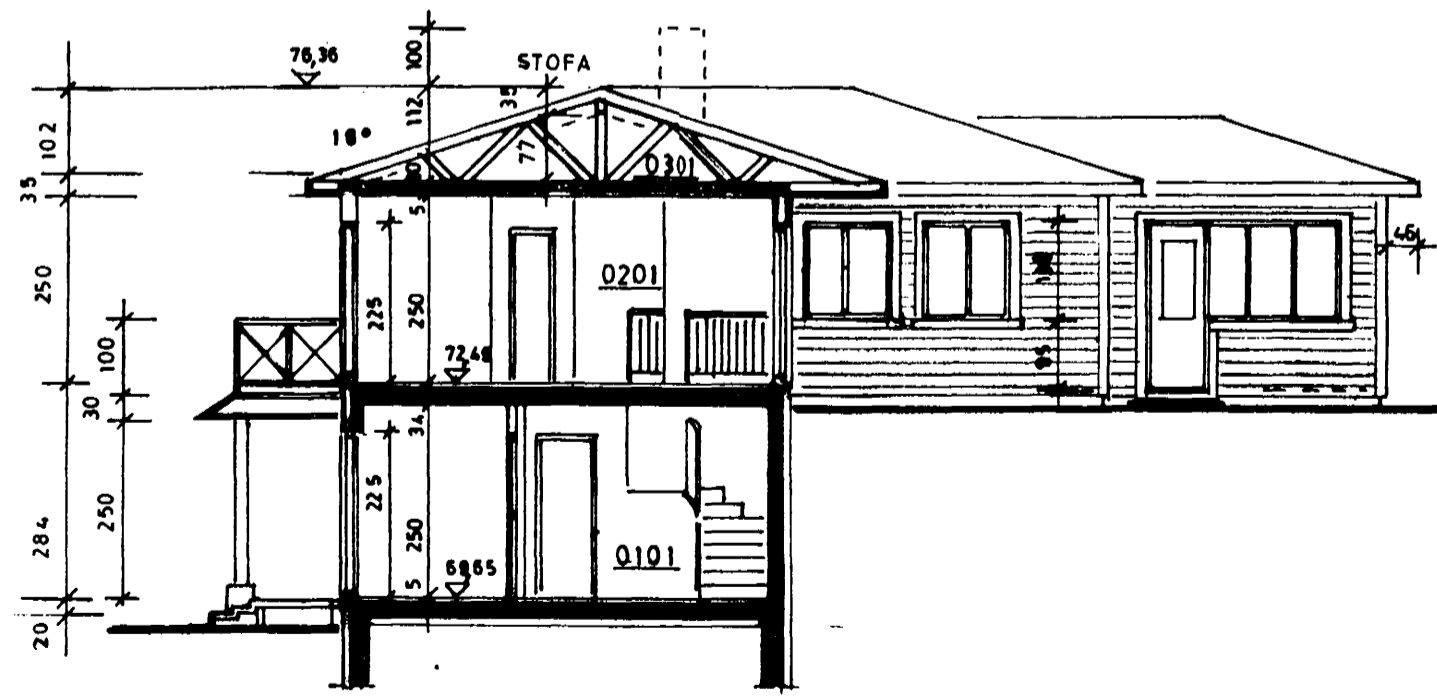

skurður A-A

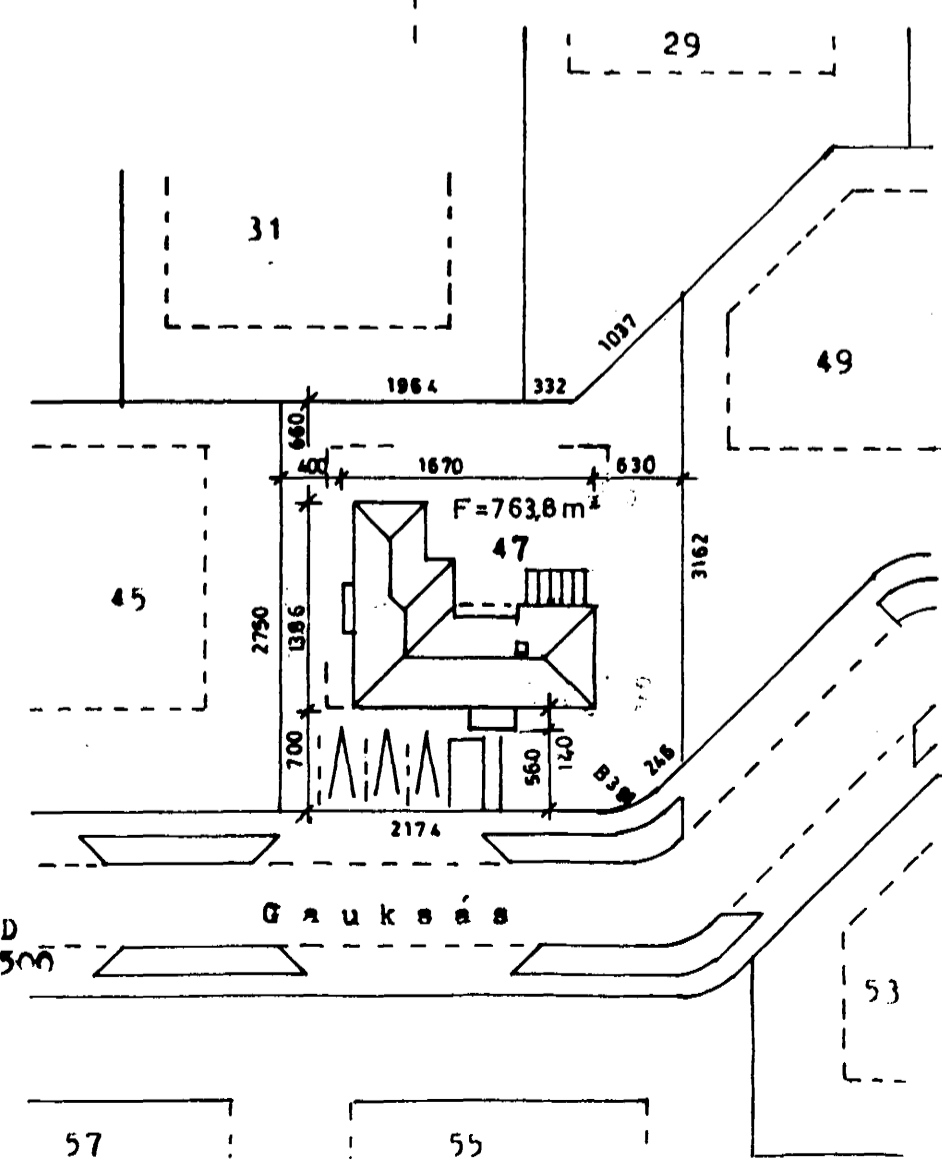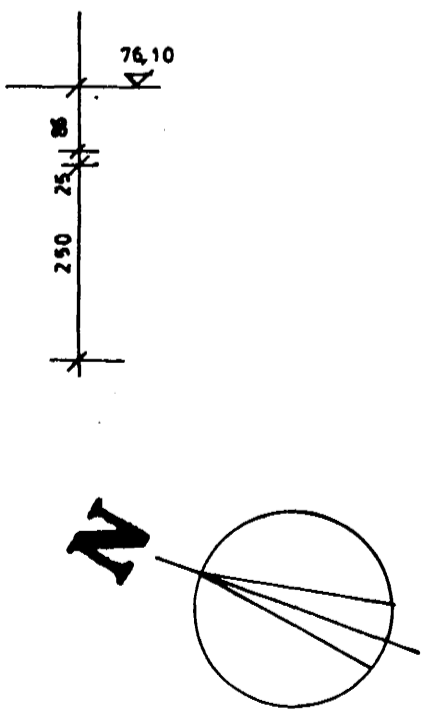

AFSTOFUMYND  
m. 1: 500

Breytt 18.2.2001: gönguhurð í bílskur a norðvestur hlið

**GAS**      Gauksás 47,  
Hafnarfirði

**1**

utlit / skurður      m. 1: 100  
afstofumynd      m. 1: 500

Teiknistofa Hauks Viktorssonar, 210535 7219  
Hringsbraut 121, 107 Reykjavík. sími 562 3027. Rvík.12.2.01  
*Haukur Viktorsson*