




GRUNNMYND 1 HÆÐ 1:100  
Nánari málsetning sjá teikn V-1 1:50

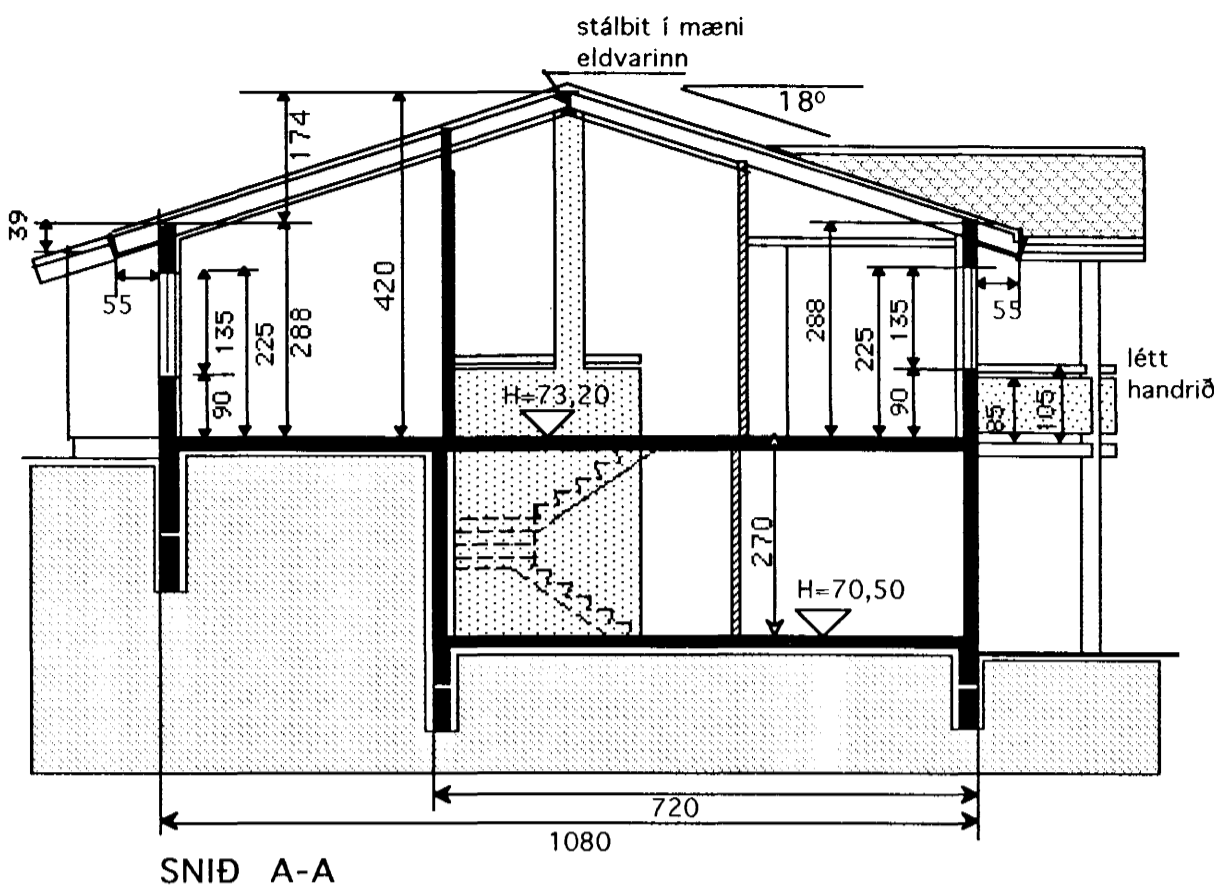

SNID A-A

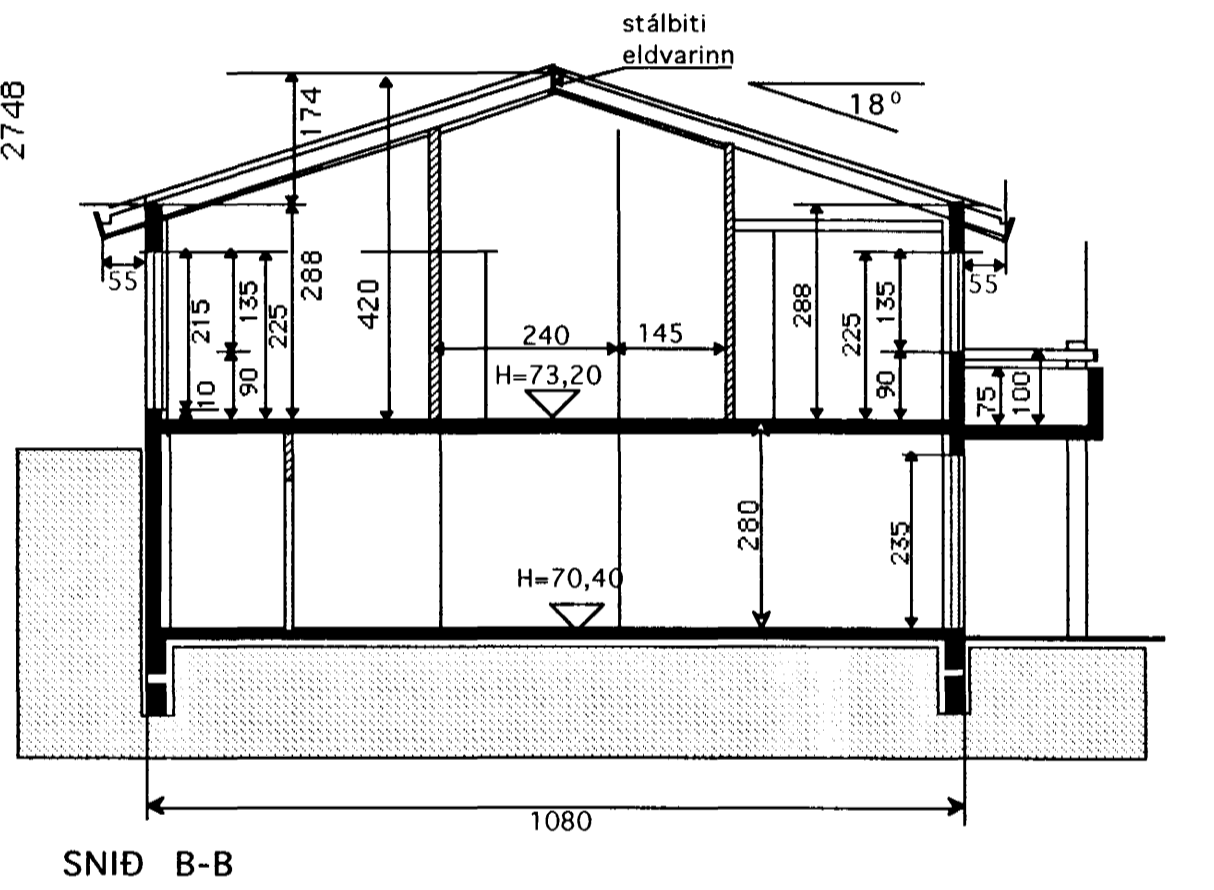

SNID B-B

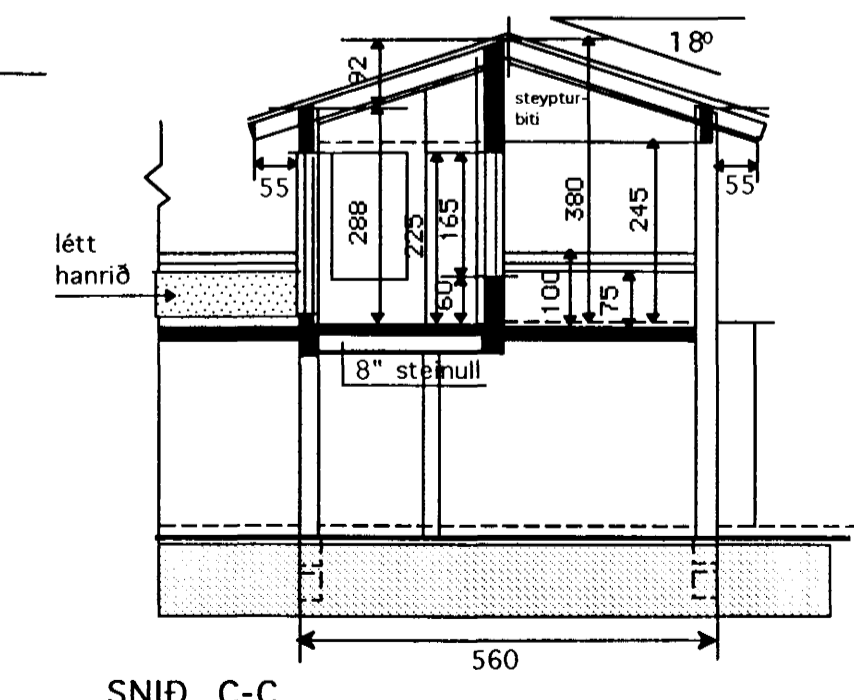

SNID C-C

Sampykkt þann  
09 MARS 2001  
Byggingafultrúinn í Hafnarfirði  
F.h. Kristján Þórarinnsson

**Skýringar**

Húsið er staðsteypt. Múrhuðað að utan. Einangrað að innan með 4" plasteinangrun, múrhúðað. Undir botnplötu er 4" plasteinangrun. Sperrur eru 2" x 9" og 8" steinull. Málmklæðning á þaki. Stálbiti í mæni, kverksperrum, . Allt stávirkri eldvarið. Öll klæðning innanhús minnst í fl. 2. Klæðning í bílgeymslu minnst í fl. 1. G.N.F. í öllum votum rýmum með vask, vatn renni örugglega og óhindrað að niðurfalli. Vélræn lofttræsting frá rýmum án glugga. Allt gler er K-gler. Allt litaval utanhús í samráði við hönnuð. Frágangur í lóðarmörkum í samráði við nágranna.

**Stærðir**

GRUNNFL. HÚSS 1 HÆÐ BRÚTTÓ	127,1 m <sup>2</sup>
GRUNNFL. HÚSS 2 HÆÐ BRÚTTÓ	166,2 m <sup>2</sup>
GRUNNFL. SAMTALS BRÚTTÓ	293,3 m <sup>2</sup>
GRUNNFL. BÍLGEYMSLA BRÚTTÓ	51,4 m <sup>2</sup>
RÚMMÁL HÚSS M. BÍLGEYMSLU	984,2 m <sup>3</sup>
ÞAR AF RÚMMÁL BÍLGEYMSLU	143,9 m <sup>3</sup>

LÓÐARSTÆRÐ	=792,4 m <sup>2</sup>
GRUNNFLÖTUR HÚSS	= 293,3 m <sup>2</sup>
NÝTINGARHLUTFALL	= 0,37

**Hljóðvist**

Milli íbúðar og rýms	
utan íbúðar	55dB

**Kónunartölur**

U-gildi(W/m <sup>2</sup> K) Ti	= 18 C
Þak	0,2
Útveggir	0,4
léttir útveggir	
einangraðir í grind	0,3
Gluggar(karmar, gler, vegið m.t K-gler	2,0
Hurðir	3,0
Gólf á fyllingu	0,3
Útveggir vegið meðaltal	0,85
Allt gler er K-gler	

**BREYTT 2 MARS 2001**

Sólskála breytt í hjónaherbergi og hjónaherb.í bað og fataherbergi. Útbygging út úr baði. Bílgeymsla stækkuð og geymsla færð. Breytingar á gluggum vegna þessa. Kamínu breytt í steinsteyptan arinn með steyptu reykröri. Stækkun 1 hæð 23,5 m<sup>2</sup> og 65,8 m<sup>3</sup> Stækkun 2 hæð 2,88 m<sup>2</sup> og 7,8 m<sup>3</sup>

TEIKNISTOFAN	Verkefni	GAUKSÁS 49 HAFNARFIRÐI
<b>KVARÐI</b>	Heiti	GRUNNMYND 1 HÆÐ SKÝRINGAR

kvarði	1:100	verk.nr	200059
dags.	12 SEPT..2000	dags br.	5. MARS.2001
hönnun	G. G.	teikn nr	
teikn	G. G.		<b>A-1</b>

Hringbraut 17-220 Hafnarfirði  
s. 555-2020 FAX 555-2021  
Gísli G. Gunnarsson BFI kt. 020649-2409