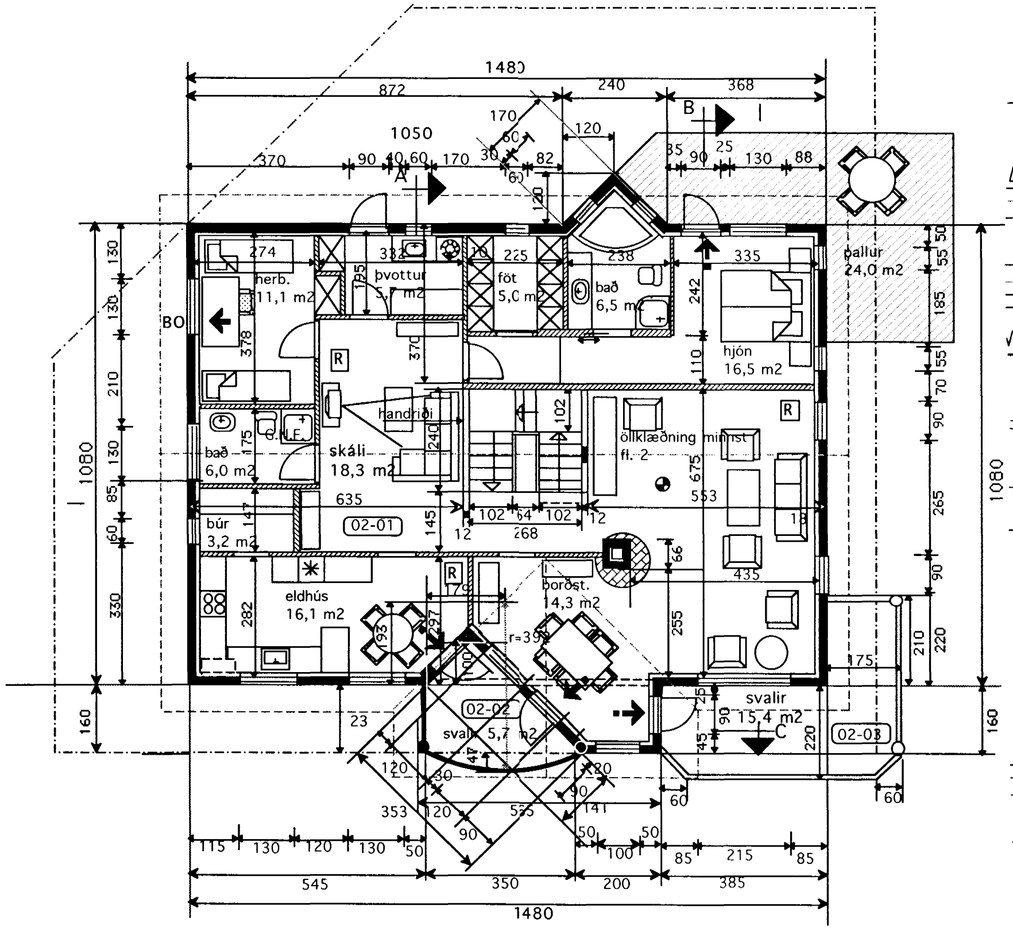

GRUNNMYND 2 HÆÐ 1:100

Nánari málsetning sjá teikn V-1 1:50

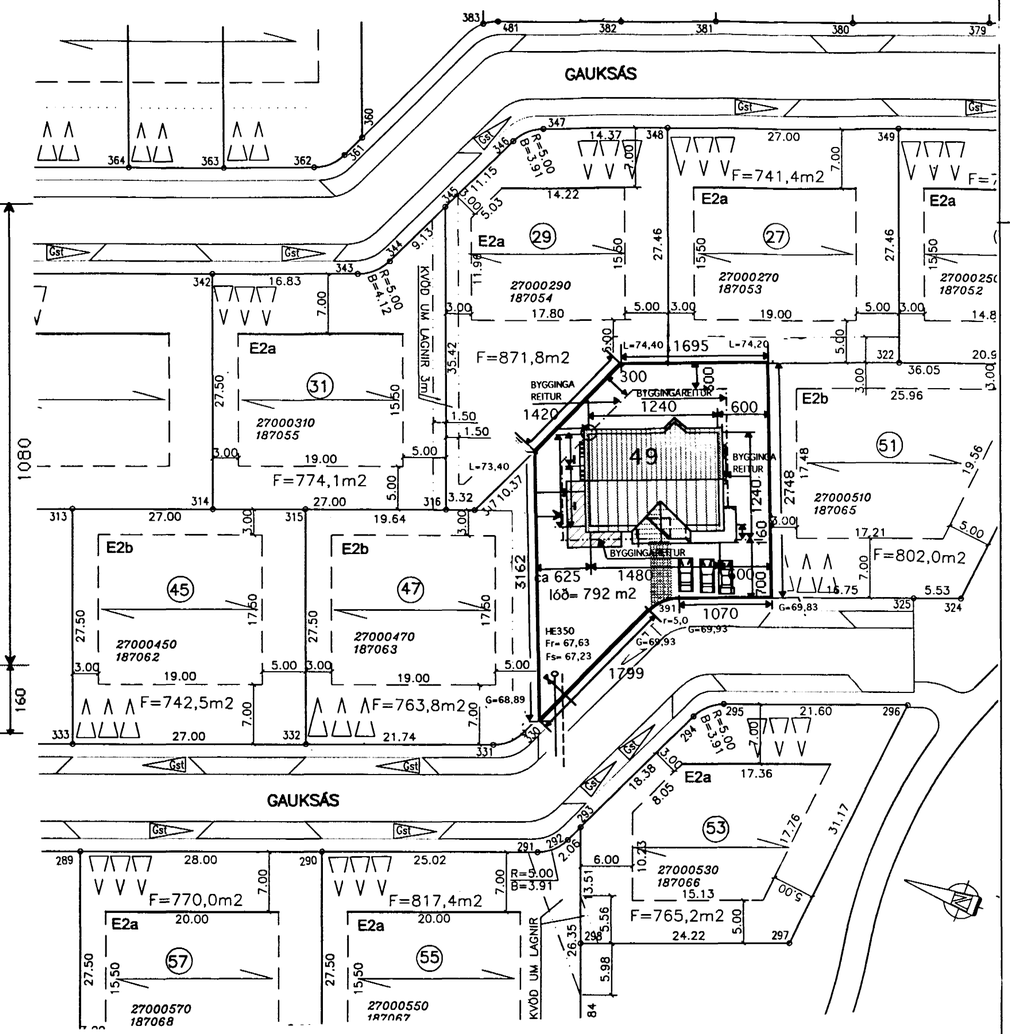

AFSTÖÐUMYND 1:500

Samþykkt þann

0 9 MARS 2001

Byggingafulltrúinn í Hafnarfirði
F.h. Kristján Þórarinsson

Skráningartafla:	Gauksás 49, Hafnarfirði					Skrásetjari:	Konráð Kári Baldvinsson									
Landnúmer:	187064					Kennitala:	15.04.46-7169									
Matshlutanúmer:	01				Útgáfa: 4.01	Dags.:	5.3.2001									
Uppskipting og lýsing					Stærðir											
D0 Lóðun	D1 Rými hæð-róð	D2 Notkun textí	D3 Hólfuð-flokkun	D4 Eigner-hald	D5 Bóðfleturr m²	D5M Millifleturr m²	D6 Stigar m²	D7 Op m²	D8 Brúttófleturr m²	D9 Brúttófleturr sh < 1,8	D10a Salarhæð min	D10b Salarhæð max	D11 Brúttó rúmmál m³	D12 Nettófleturr m²	D16 Birt fermetrar m²	Rafleivisla skiptarúmmáls	D17 Skipta-rúmmál m³
		Matshluti			293,3	0,0	3,1	5,9	287,4	0,0			1.017,4	242,7	287,4		837,942
		Botn											33,2				
	01	1. hæð			127,1	0,0	3,1	0,0	127,1	0,0			350,1	103,1	127,1		
A	0101	Íbúð	N	0201	62,7		3,1		62,7		2,70	2,70	169,8	47,1	62,7	2,70	127,170
A	0102	Bílgeymsla	B	0102	51,4				51,4		2,80	2,80	143,9	46,0	51,4	2,80	128,800
A	0103	Geymsla	N	0201	13,0				13,0		2,80	2,80	36,4	10,0	13,0	2,80	26,000
B	0104	Sorpgeymsla	N	0201	2,6				2,6		1,60	1,60	4,4				
C	0105	Tröppur	U	0201	5,3				5,3								
C	0106	Tröppur	U	0201	5,3				5,3								
	02	2. Hæð			166,2	0,0	0,0	5,9	160,3	0,0			634,1	139,6	160,3		
A	0201	Íbúð	N	0201	166,2			5,9	160,3		2,88	4,20	634,1	139,6	160,3	3,82	533,272
B	0202	Svalir	S	0201	5,3				5,3							1,00	5,300
C	0203	Svalir	S	0201	15,4				15,4							1,00	15,400

Athugasemdir

Pallar við hús samt. 53 m2

Sameignir sumra

Eignarhald

	Eignar-hald	Notkun textí	Birt fermetrar m²	Skiptarúmmál Séreign m³	Séreign og sameign m³
	0102	Bílgeymsla	51,4	128,800	128,800
	0201	Íbúð	236,0	709,142	709,142
		Alls	287,4	837,942	837,942

BREYTT 2 MARS 2001

Sólskála breytt í hjónaherbergi og hjónaherb.í bað og fataherbergi ,Útbygging út úr baði. Bílgeymsla stækkuð og geymsla færð. Breytingar á gluggum vegna þessa. Kamínu breytt í steinsteyptan arinn með steyptu reykröri.

Stækkun 1 hæð 23,5 m2 og 65,8 m3

Stækkun 2 hæð 2,88 m2 og 7,8 m2

TEIKNISTOFAN KVARÐI

Verkefni: GAUKSÁS 49 HAFNARFIRÐI

Heiti: GRUNNMYND 2 HÆÐ AFSTÖÐUMYND SKRÁNINGART.

kvarði	1:100 1:500	verk.nr	200035
dags.	12 SEPT..2000	dags br.	5. MARS.2001
hönnun	G. G.	teikn nr	A-2
teikn	G. G.		

Hringbraut 17, 220 Hafnarfirði
s. 555-2020 FAX 555-2021
Gísli G. Gunnarsson BFÍ kt. 020649-2409