







Samþykkt þann

09 MARS 2001

Byggingafultrúinn í Hafnarfirði
F.h. Kristján Þórarinnsson

RP

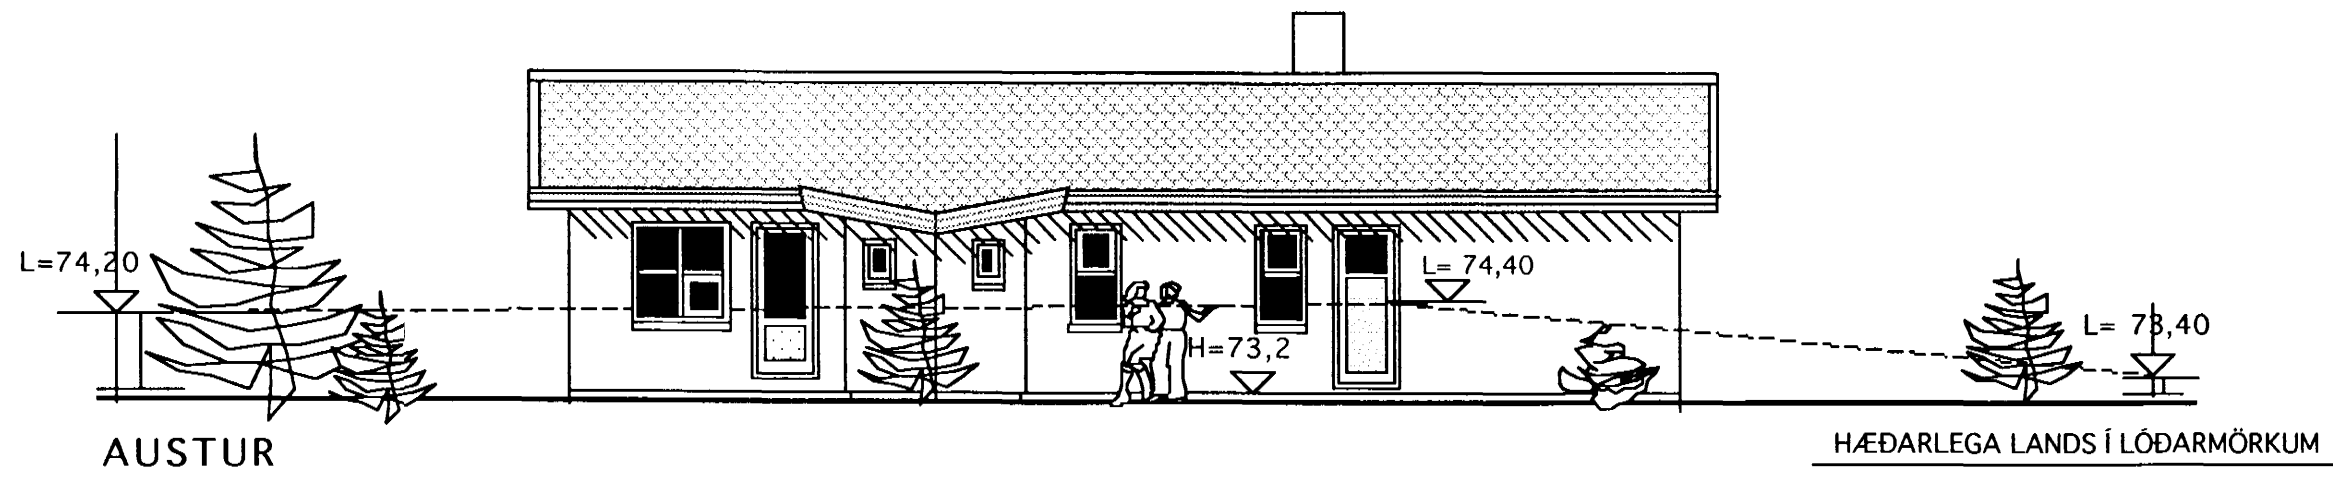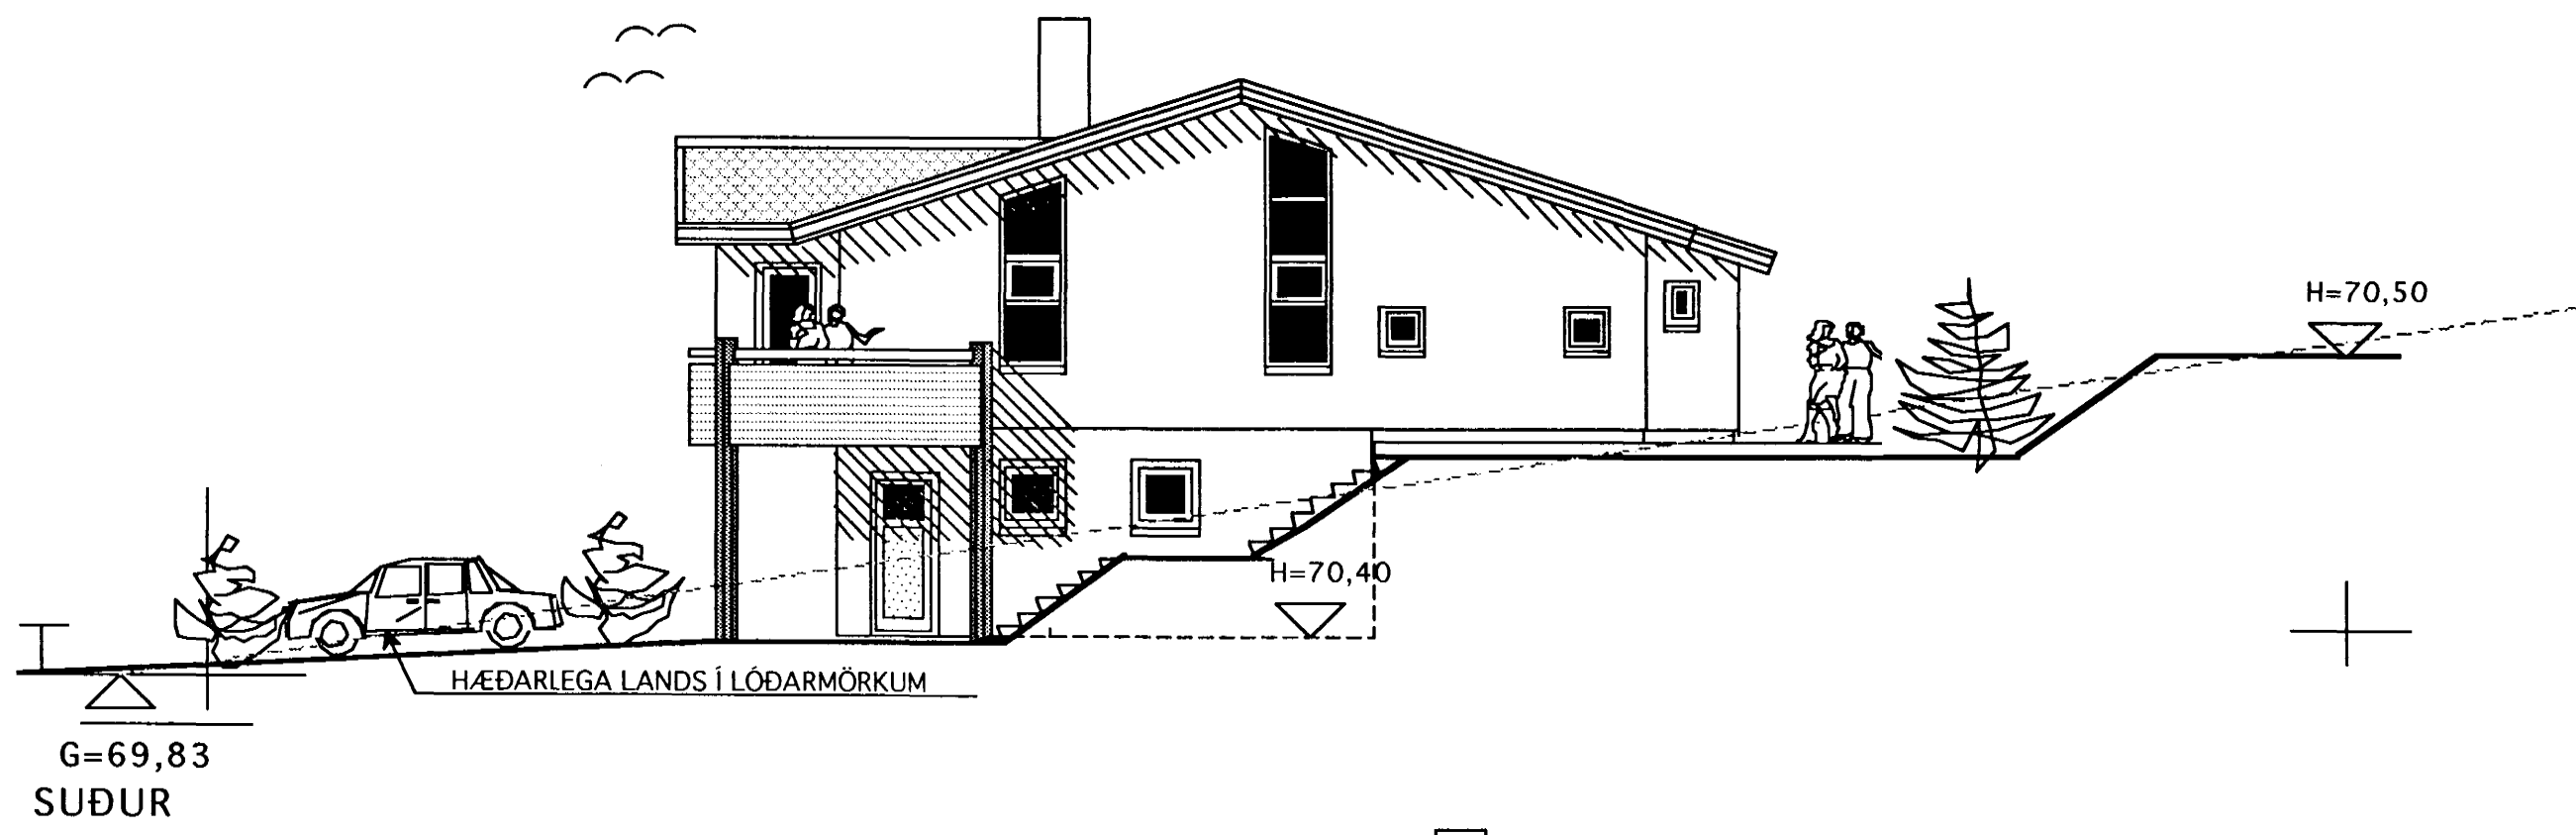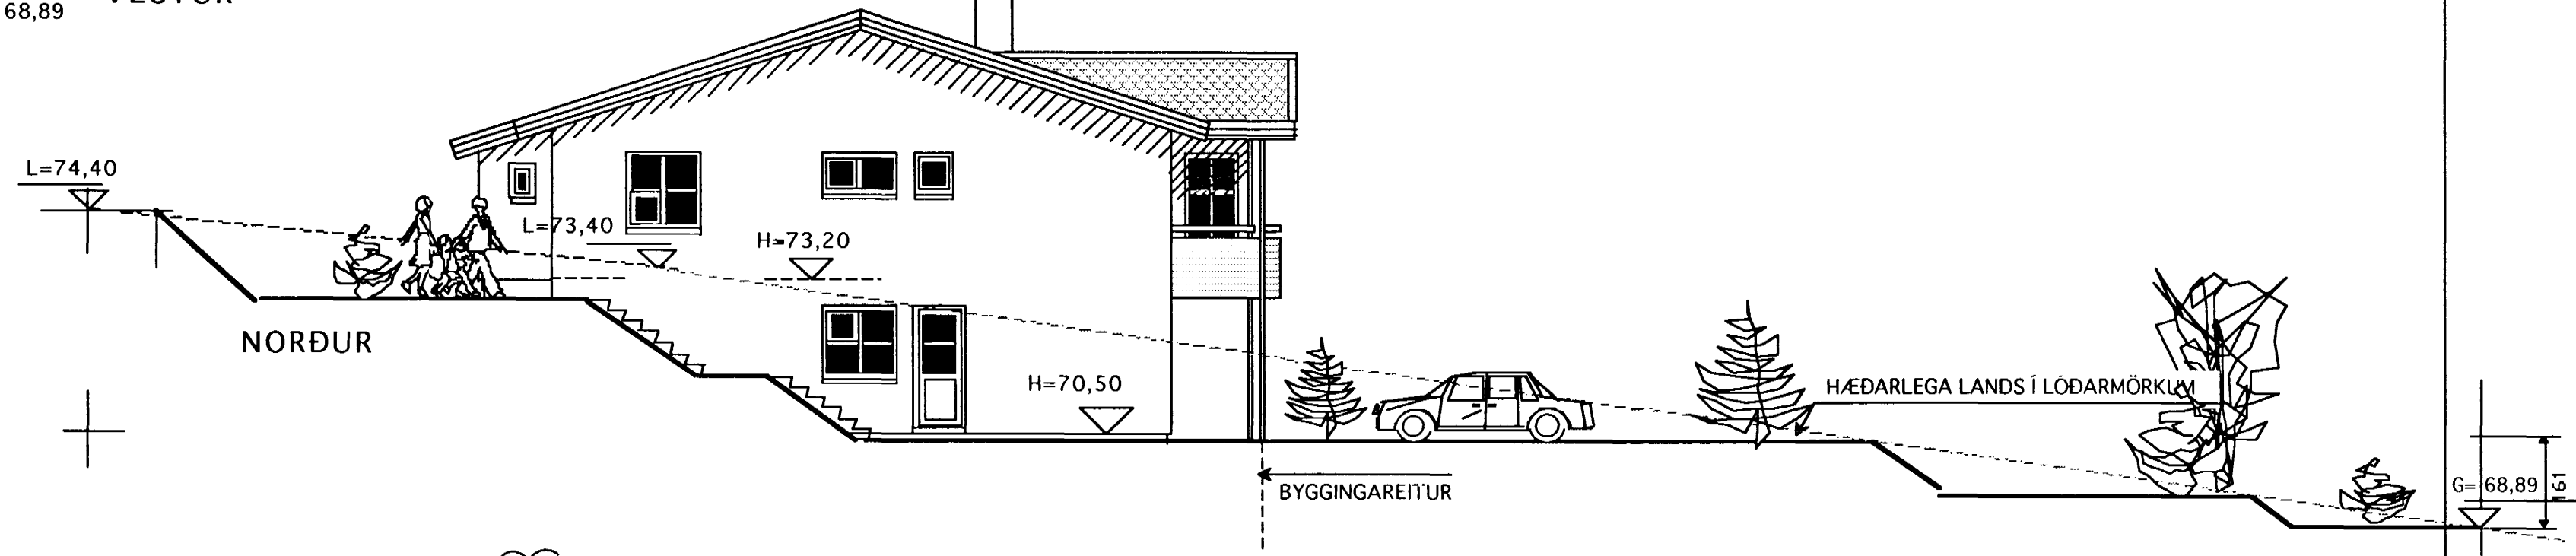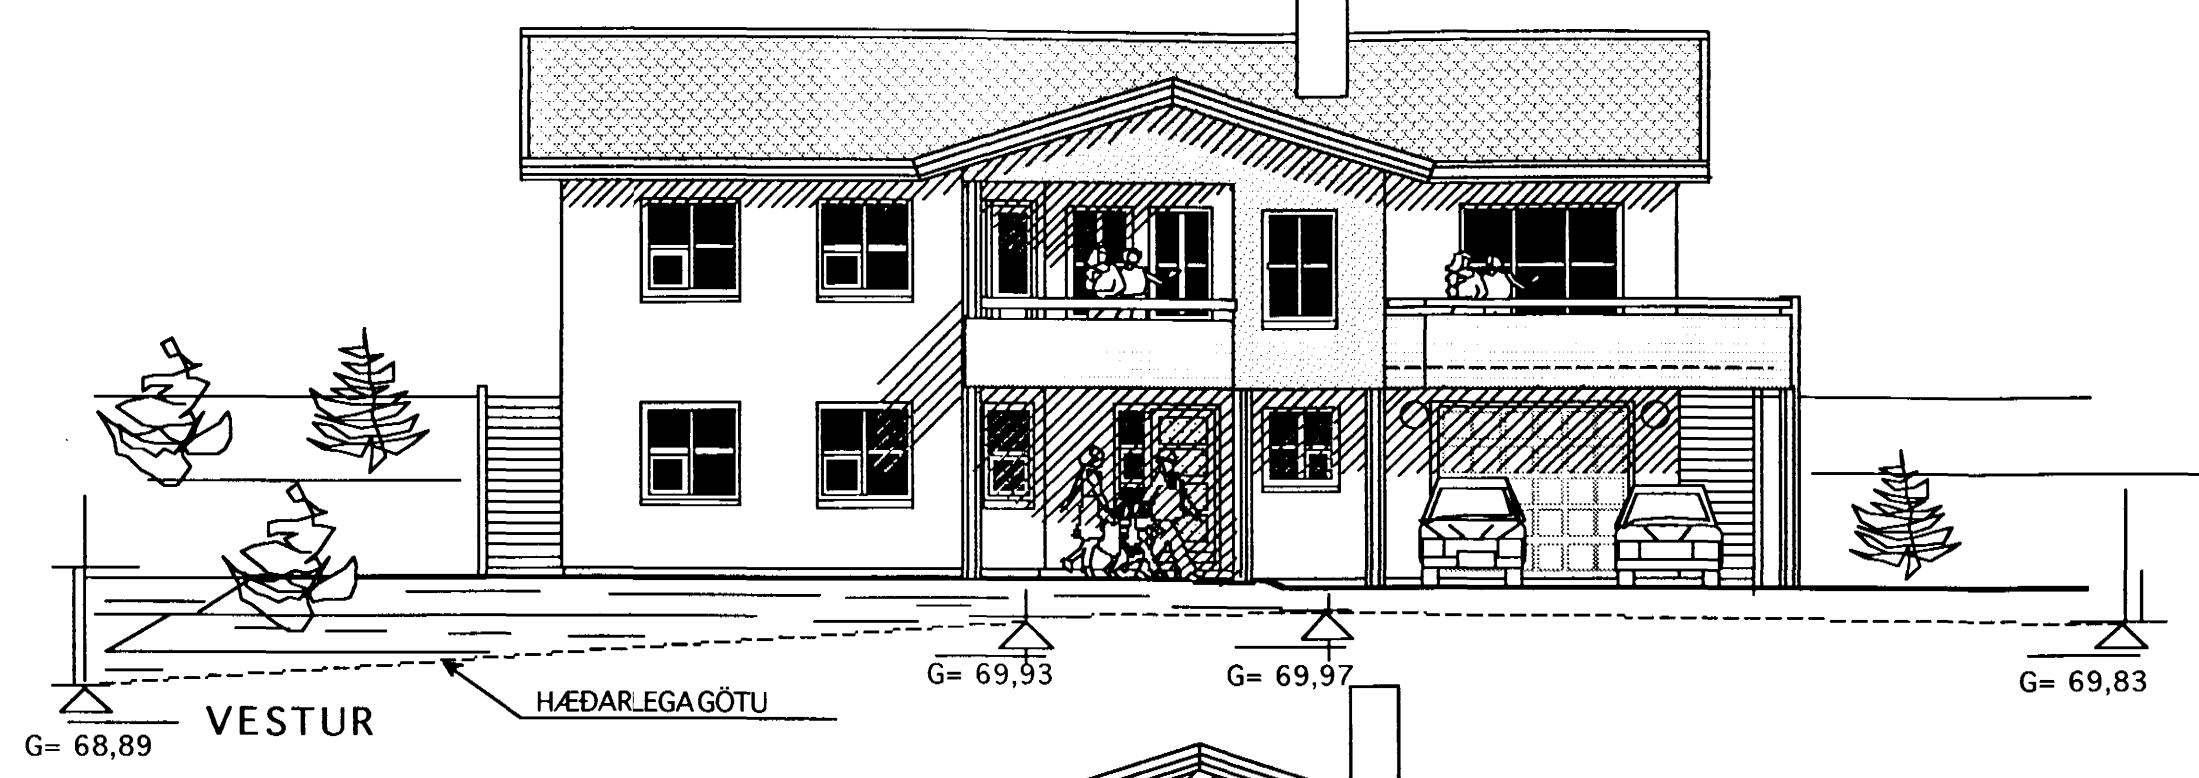

BREYTT 2 MARS 2001
Sólskála breytt í hjónaherbergi og hjónaherb.í bað og fataherbergi,Útbygging út úr baði. Bilgeymsla stækkuð og geymsla færð. Breytingar á gluggum vegna þessa. Kamínu breytt í steinsteyptan arinn með steyptu reykröri.

TEIKNISTOFAN 	Verkefni	GAUKSÁS 49 HAFNARFIRÐI
	Heiti	ÚTLITSMYNDIR

kvarði	1:100	verk.nr	200035
dags.	12 SEPT..2000	dags br.	5. MARS.2001
hönnun	G. G.	teikn nr	A-3
teikn	G. G.		

Hringbraut 17 220 Hafnarfirði
s. 555-2020 FAX 555-2021
Gísli G. Gunnarsson BÍ kít. 020649-2409