




Samþykkt þann


2 8 JAN. 2002

Byggingafulltrúinn í Hafnarfirði
F.h. Kristján Þórarinnsson

KJP

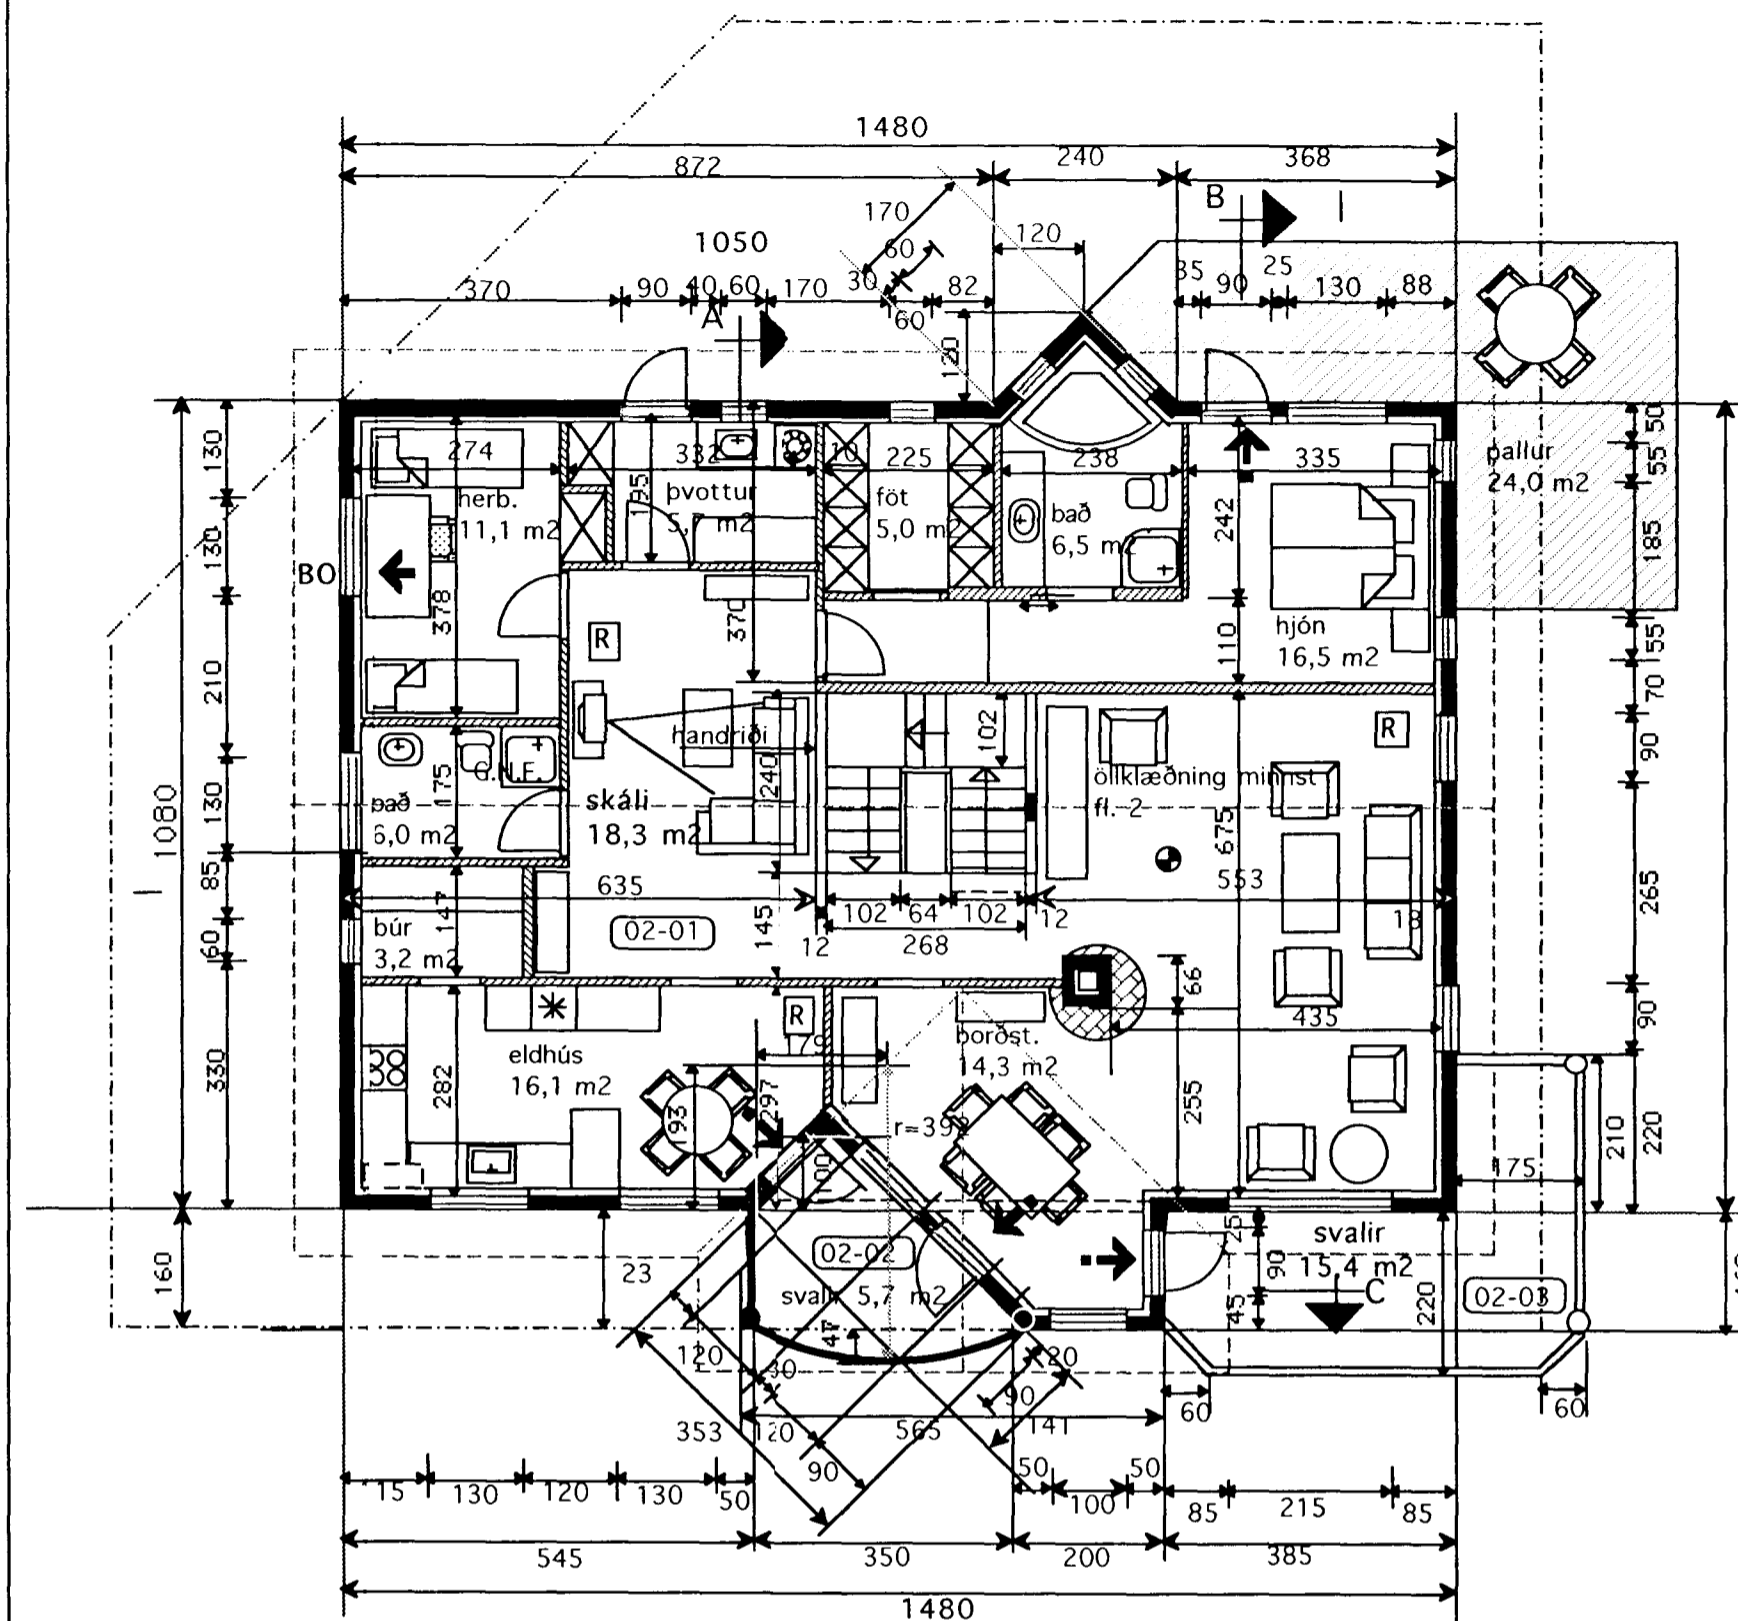

GRUNNMYND 2 HÆÐ 1:100
Nánari málsetning sjá teikn V-1 1:50

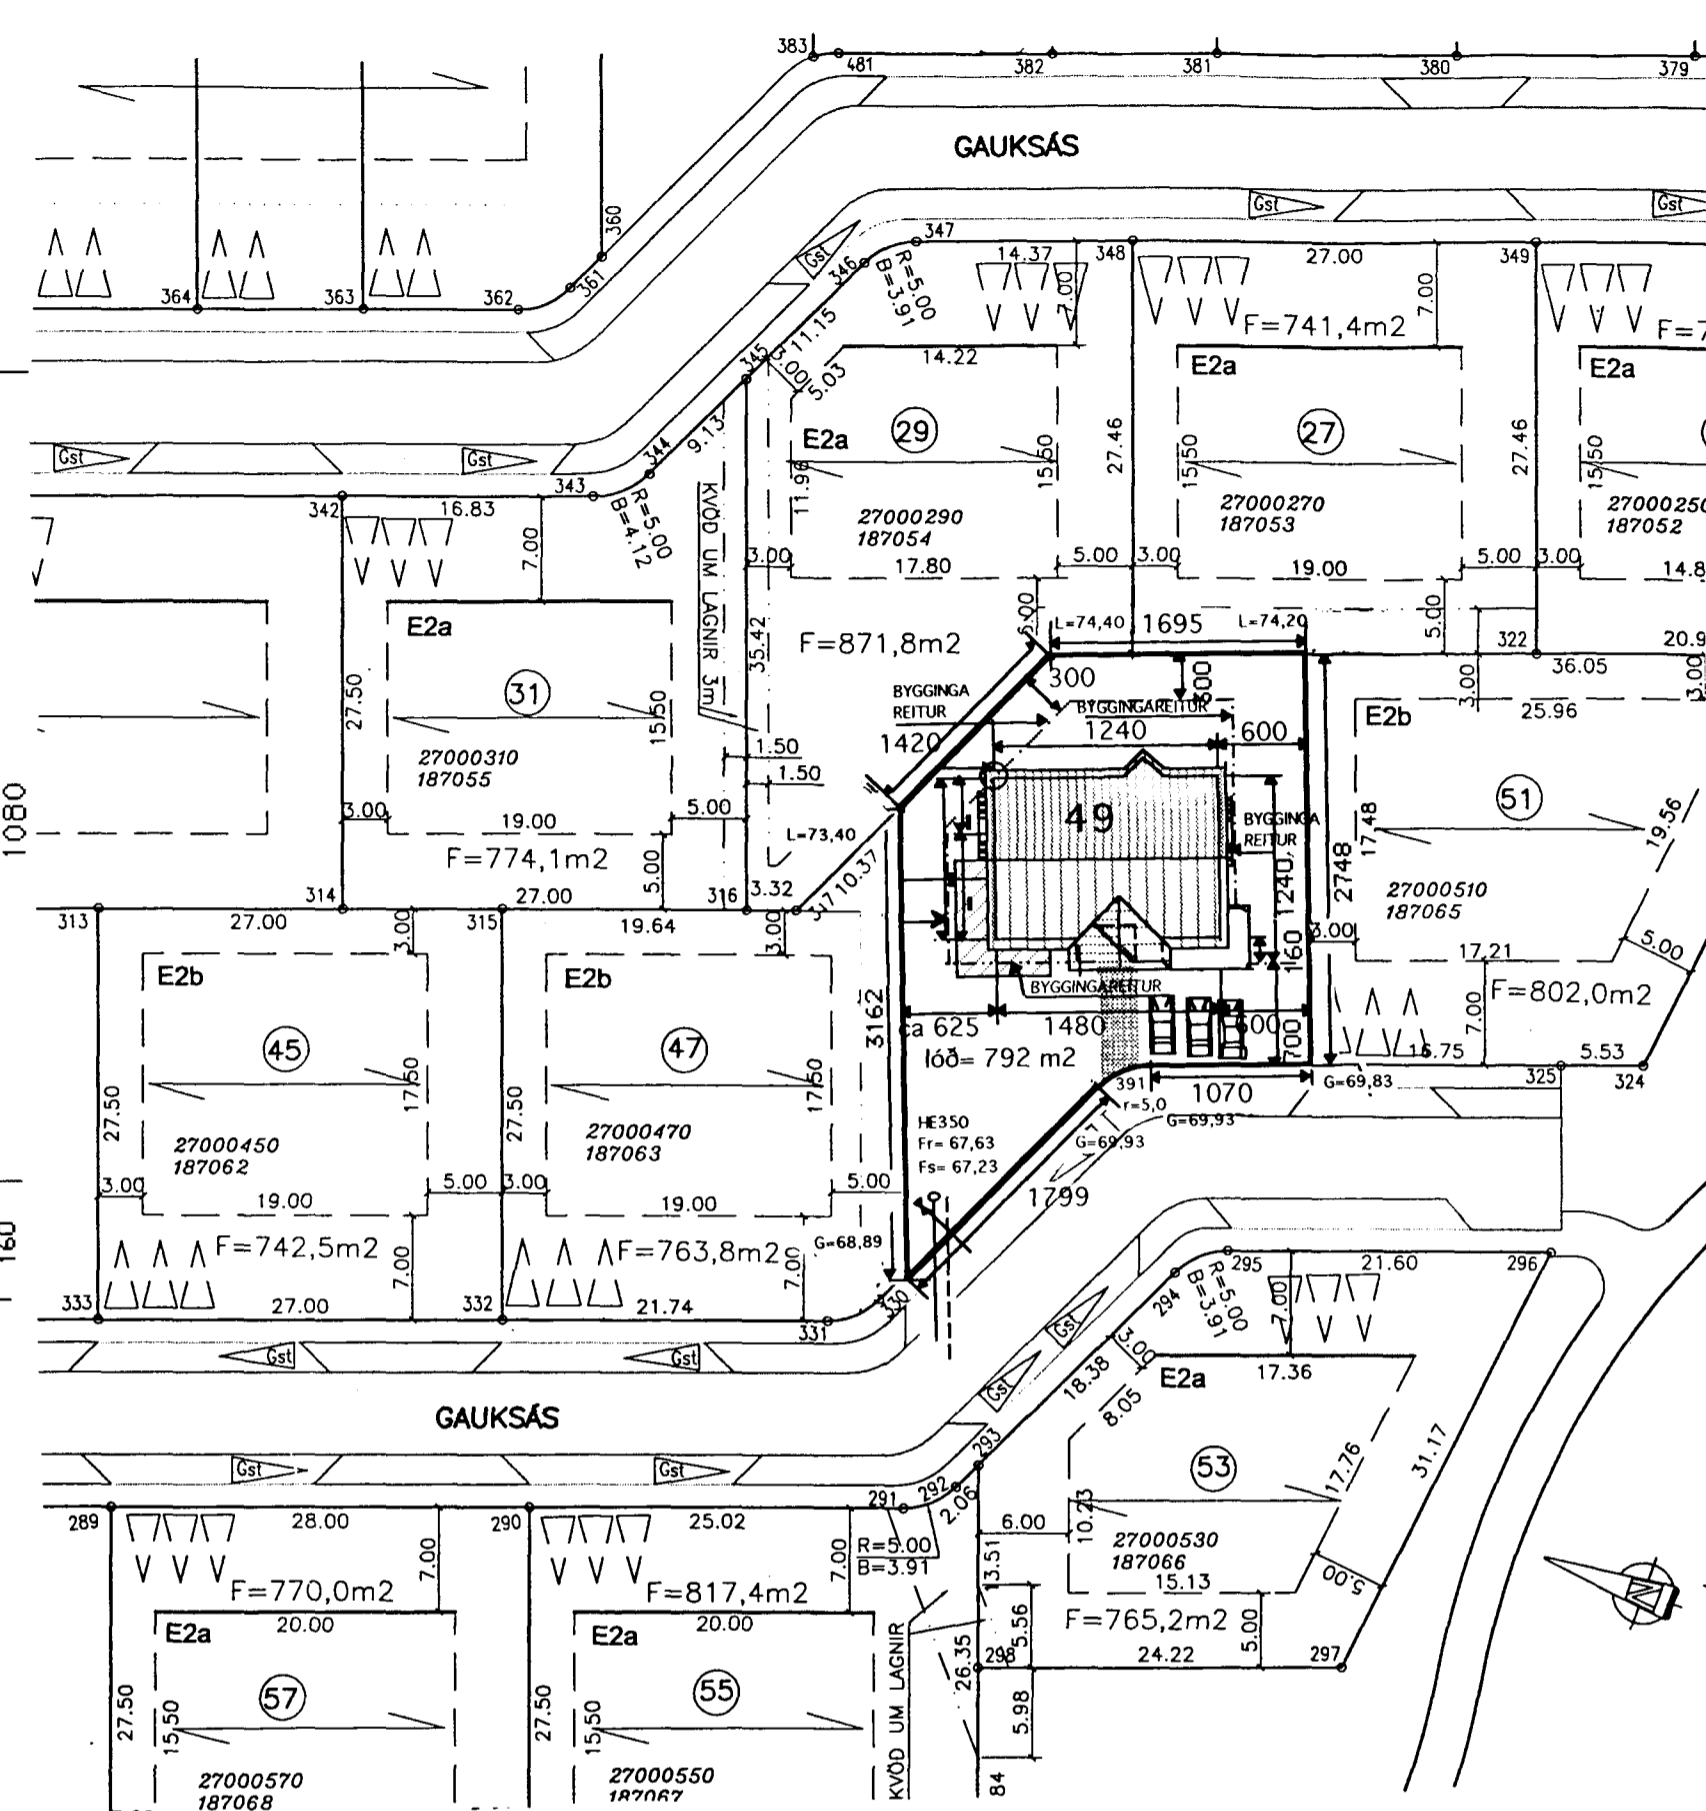

AFSTÖÐUMYND 1:500

Skráningartífla: Gauksás 45, Hafnarfirði		Skráningartífla: Gauksás 45, Hafnarfirði		Skráningartífla: Gauksás 45, Hafnarfirði																
Landnúmer: 187064		Landnúmer: 187064		Landnúmer: 187064																
Matshlutanúmer: 01		Matshlutanúmer: 01		Matshlutanúmer: 01																
Uppskipting og lýsing		Uppskipting og lýsing		Uppskipting og lýsing																
D0	D1	D2	D3	D4	D5	D6	D7	D8	D9	D10a	D10b	D11	D12	D18	D17					
		Mats utl						293,3	0,0	6,1	5,9	287,4	0,0	1.017,4	242,7	287,4	837,942			
		Bot												33,2						
		f. h. d						127,1	0,0	6,1	0,0	127,1	0,0	350,1	103,1	127,1				
A	0101	Íbúð	N	0201				62,7		6,1		62,7		199,8	47,1	62,7	2,70	127,170		
A	0102	Blíggjarmsta	B	0102				51,4				51,4		2,80	2,80	143,9	46,0	51,4	2,80	128,800
A	0103	Geymsla	N	0201				13,0				13,0		2,80	2,80	36,4	10,0	13,0	2,80	28,000
B	0104	Sorpgjarnsta	N	0201				2,6				2,6		1,80	1,80	4,4				
C	0106	Tröppur	U	0201				5,3				5,3								
		2. H. Ö						166,2	0,0	0,0	5,9	160,3	0,0	634,1	139,6	160,3				
A	0201	Íbúð	N	0201				166,2			5,9	160,3		634,1	139,6	160,3	3,82	533,272		
B	0202	Svalir	S	0201				5,3				5,3					1,00	5,300		
C	0203	Svalir	S	0201				15,4				15,4					1,00	15,400		
Athugasemdir																				
Pallar við hus samt. 53 m²																				
Samtals summa																				
Eignarhald																				
Eignarhald	Hokk n. l. s.	Birt flatarmál m²	Skráningarmál m²	Séð og samnefnt m²																
0102	Blíggjarmsta	51,4	128,900	128,800																
0201	Íbúð	236,0	709,142	709,142																
Allt		287,4	837,942	837,942																

Breytt 8. jan 2002.

Svalir handriði er breytt í létt málmhandriði
Úti tröppum við norð-vestur gafi sleppt, þar er
fleyguð klöpp. Efri úti tröppur við suð-austur gafi
verða byggðar úr timbri með sólpall.



Verkefni
GAUKSÁS 49
HAFNARFIRÐI
Heiti
GRUNNMYND 2 HÆÐ
AFSTÖÐUMYND SKRÁNINGART.

kvarði	1:100	1:500	verk.nr	200035
dags.	12 SEPT..2000		dags br	8. jan 2002.
hönnun	G. G.		teikn nr	
teikn	G. G.			A-2

Hringbraut 17 220 Hafnarfirði
s. 555-2020 FAX 555-2021
Gísli G. Gunnarsson BEI kt. 020649-2409