

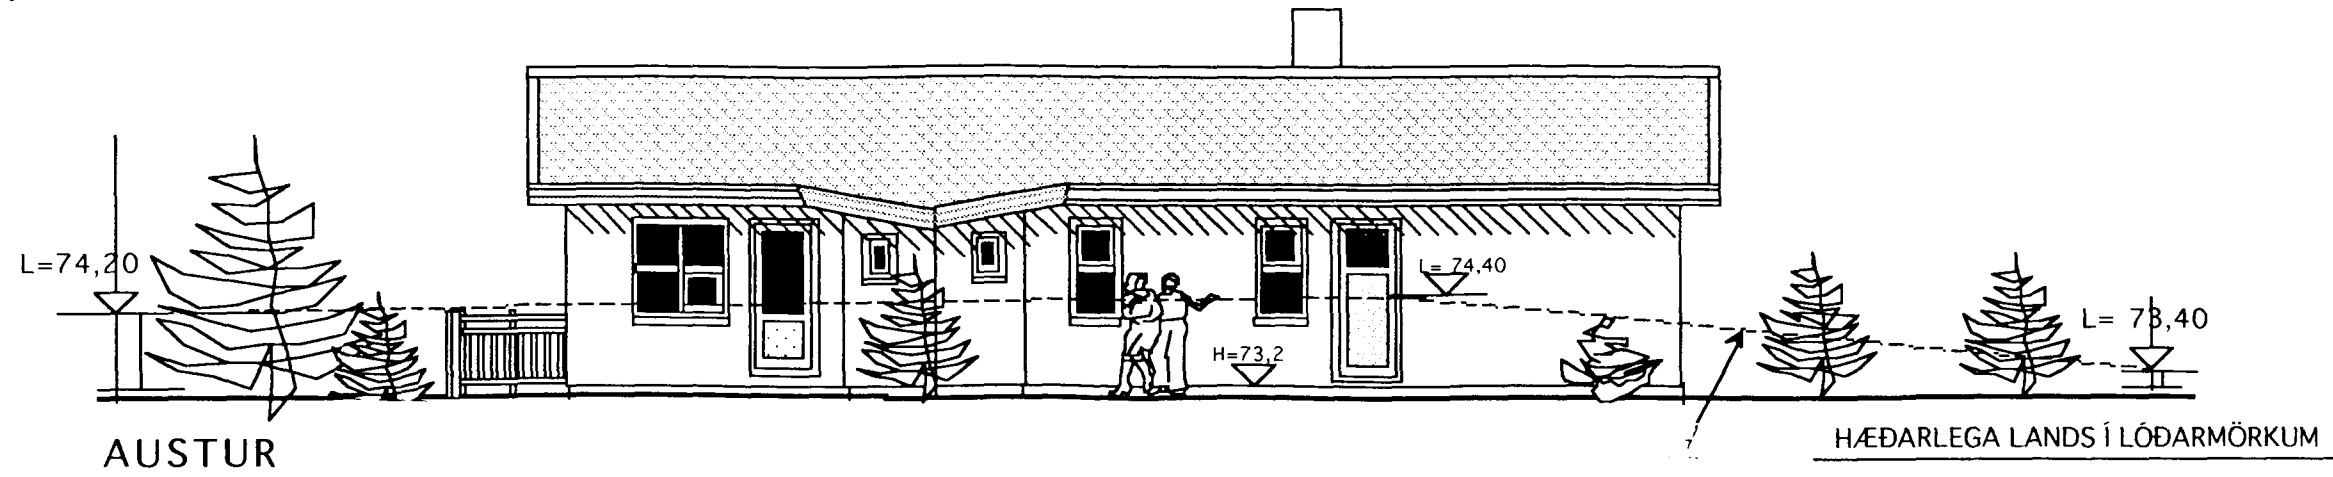
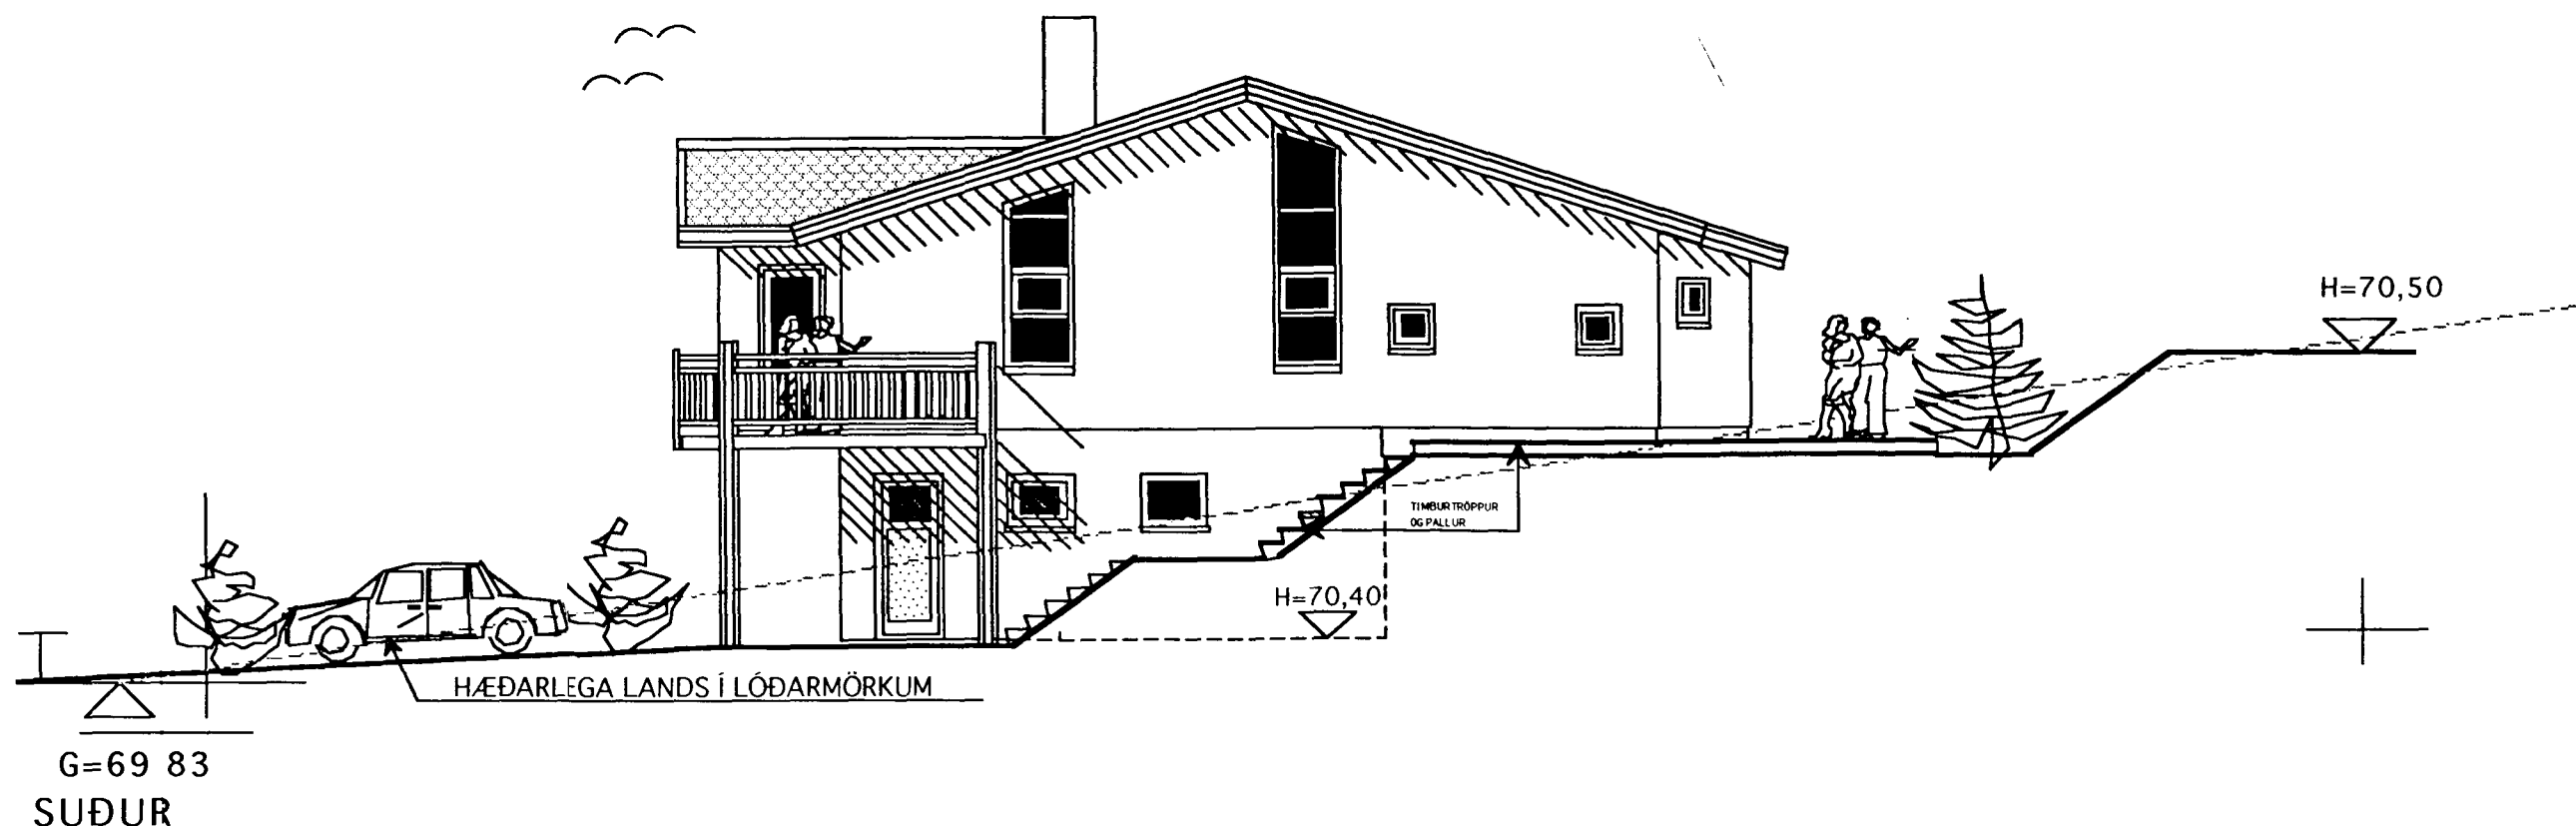


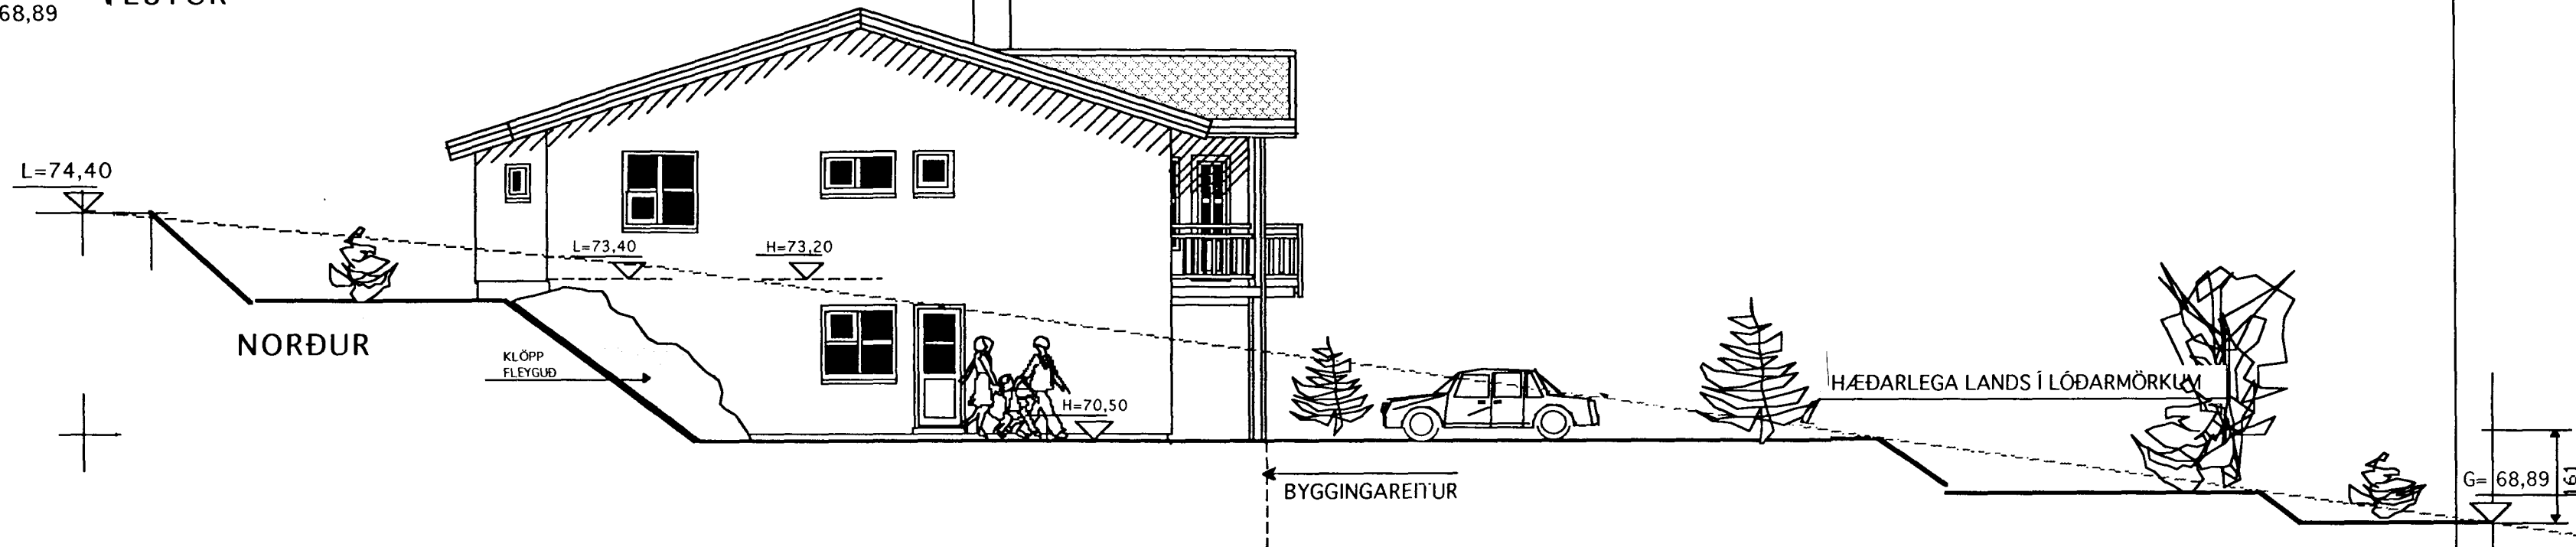

Samþykkt þann

28 JAN. 2002

Byggingafulltrúinn í Hafnarfirði
F.h. Kristján Þórarinnsson

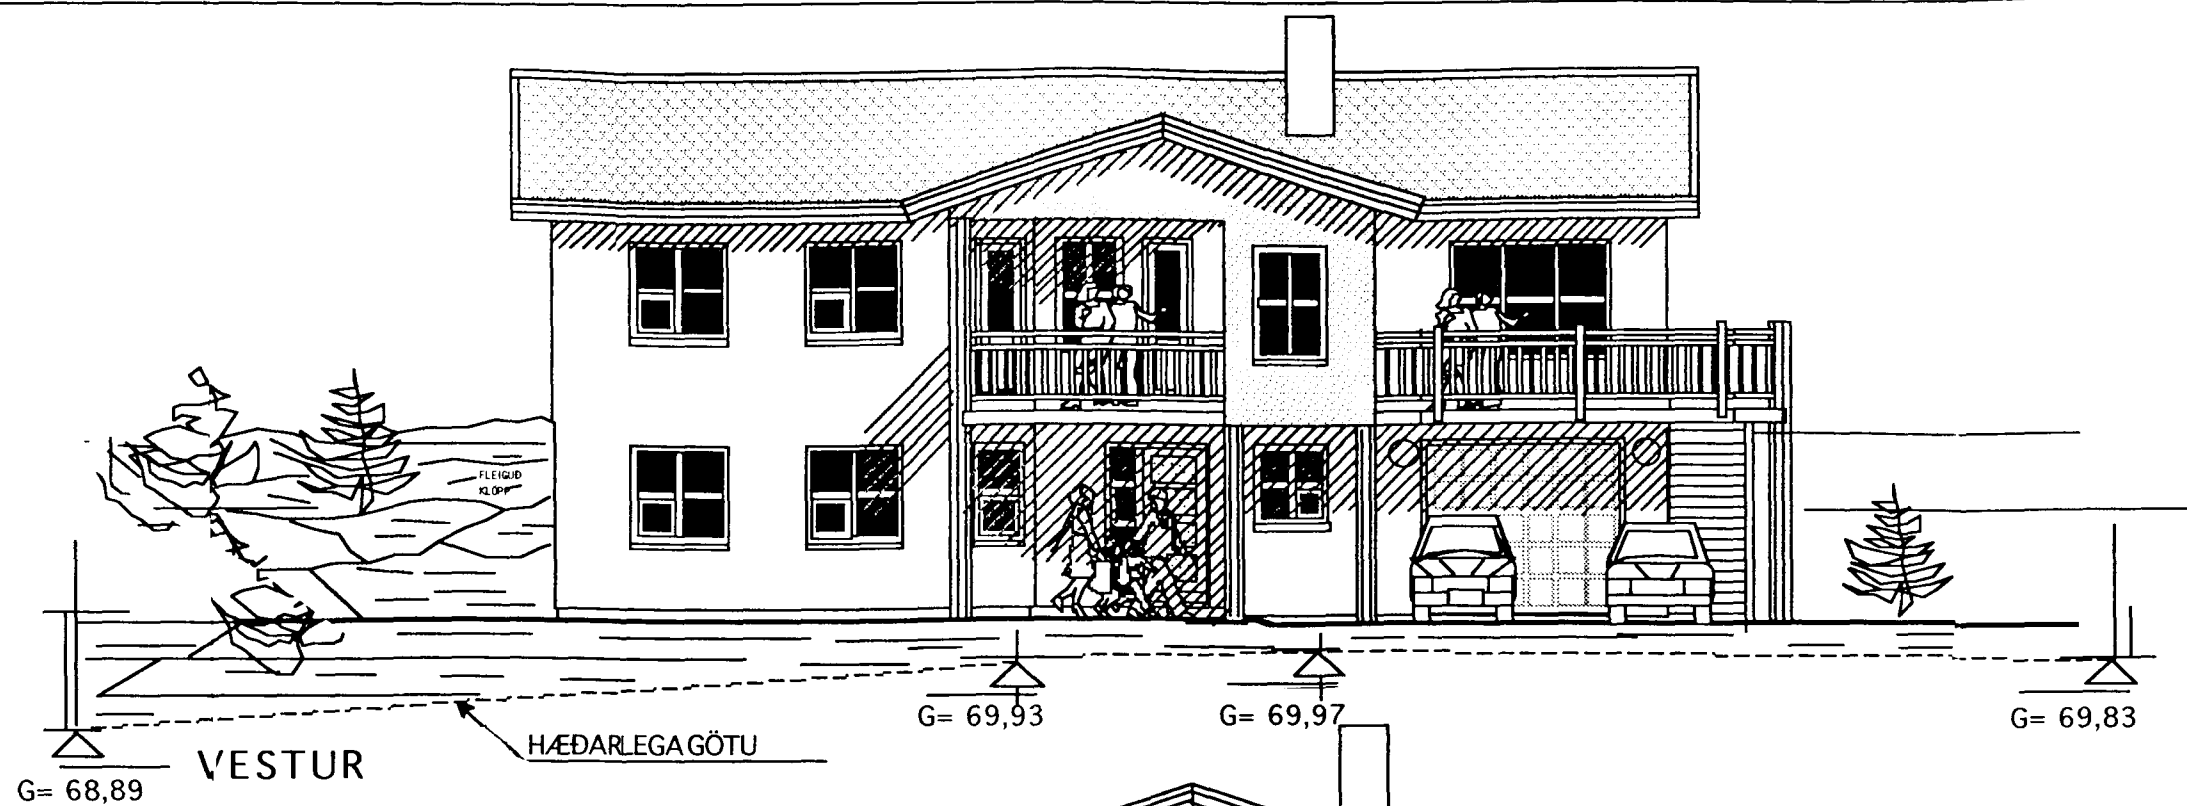

Breytt 8. jan 2002.
Svarla handriði er breytt í létt málmhandriði
Úti tröppum við norð-vestur gafi sleppt, þar er
fleyguð klöpp. Efri úti tröppur við suð-austur gafi
verða byggðar úr timbri með sólpall.

	Verkefni	GAUKSÁS 49 HAFNARFIRÐI
	Heiti	ÚTLITSMYNDIR
kvarði	1:100	verk.nr 200035
dags.	12 SEPT..2000	dags br. 8. jan 2002.
hönnun	G. G.	teikn nr
teikn	G. G.	A-3

Hringbraut 17, 220 Hafnarfirði
s. 555-2020 FAX 555-2021
Gísli G. Gunnarsson BFL kt. 020649-2409