





Samþykkt þann

06 JULÍ 2001


Byggingatulltrúinn í Hafnarfirði  
F.h. Kristján Þórarinnsson

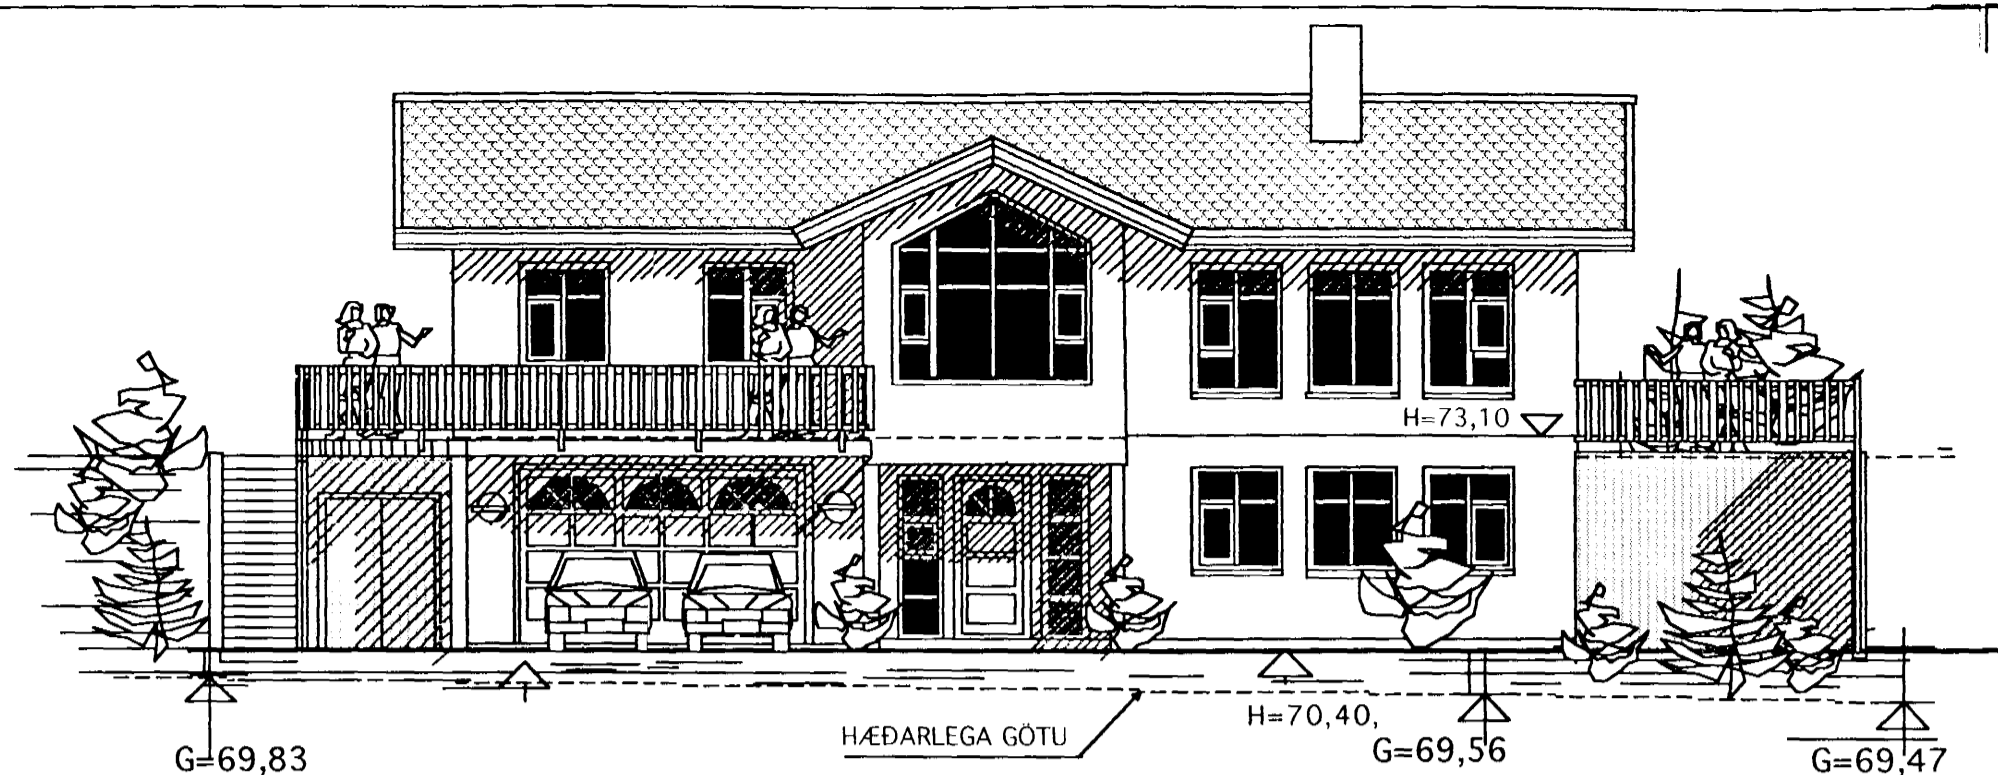


SUÐ- VESTUR

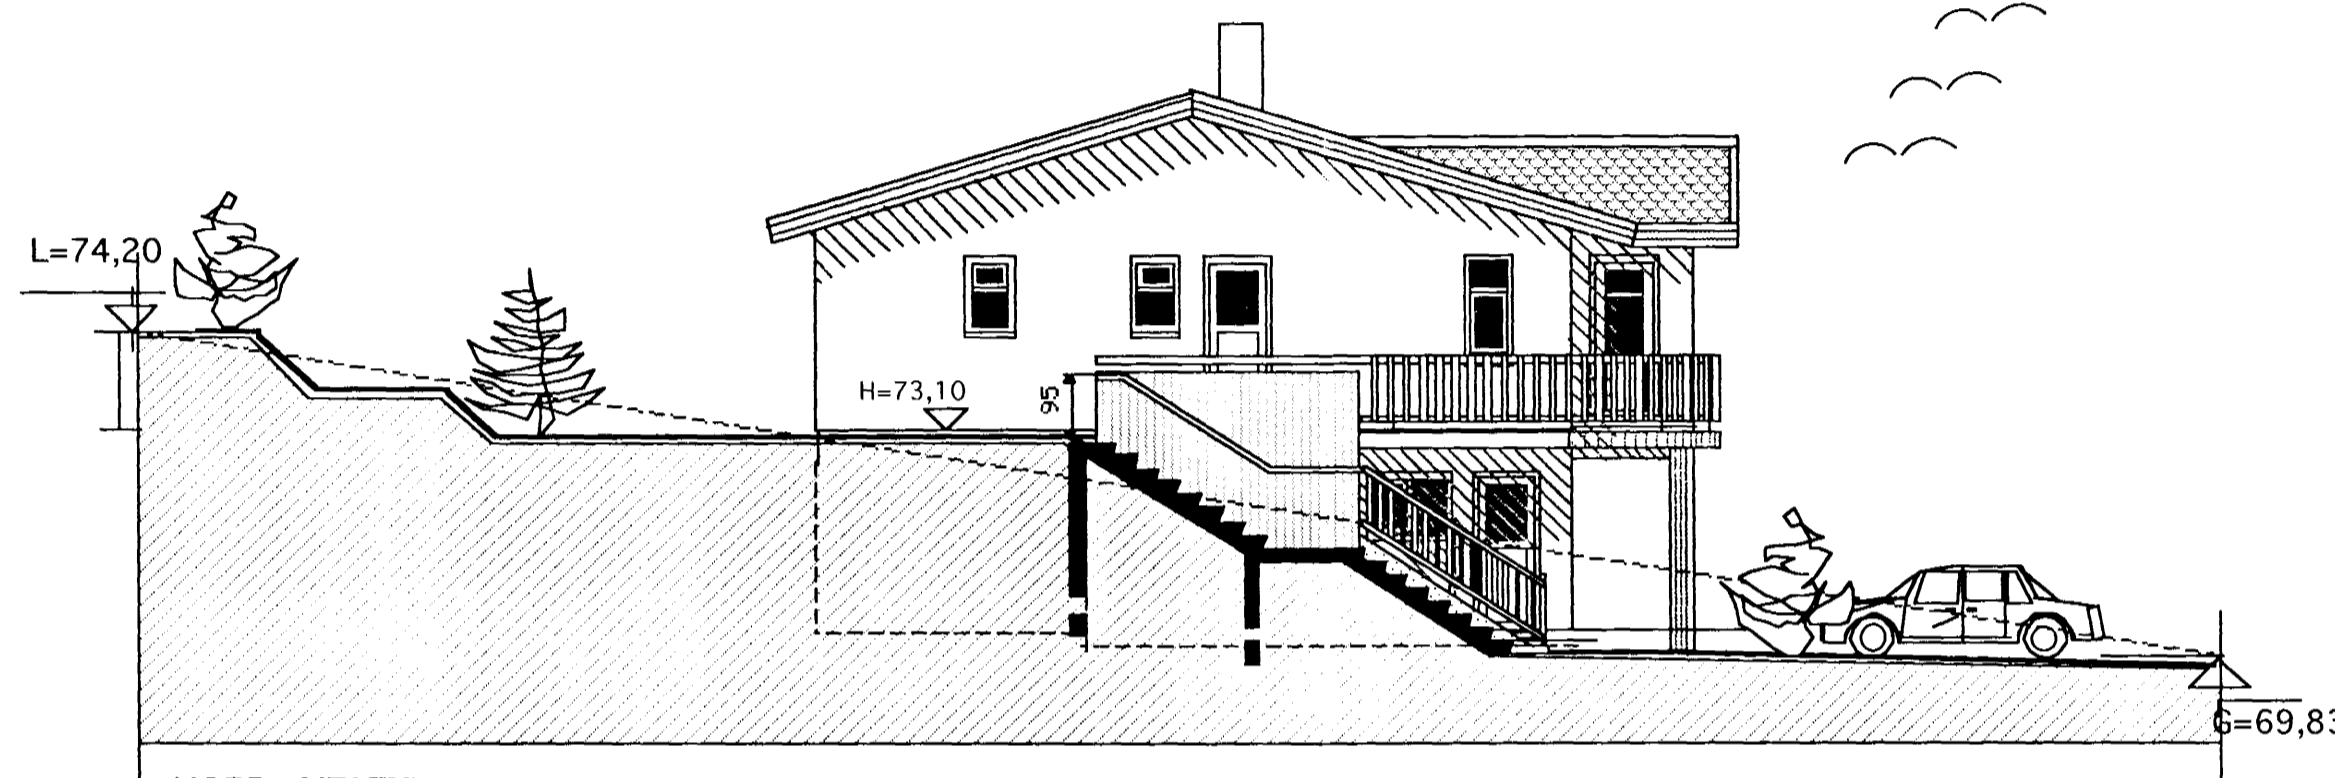

NORÐ- VESTUR

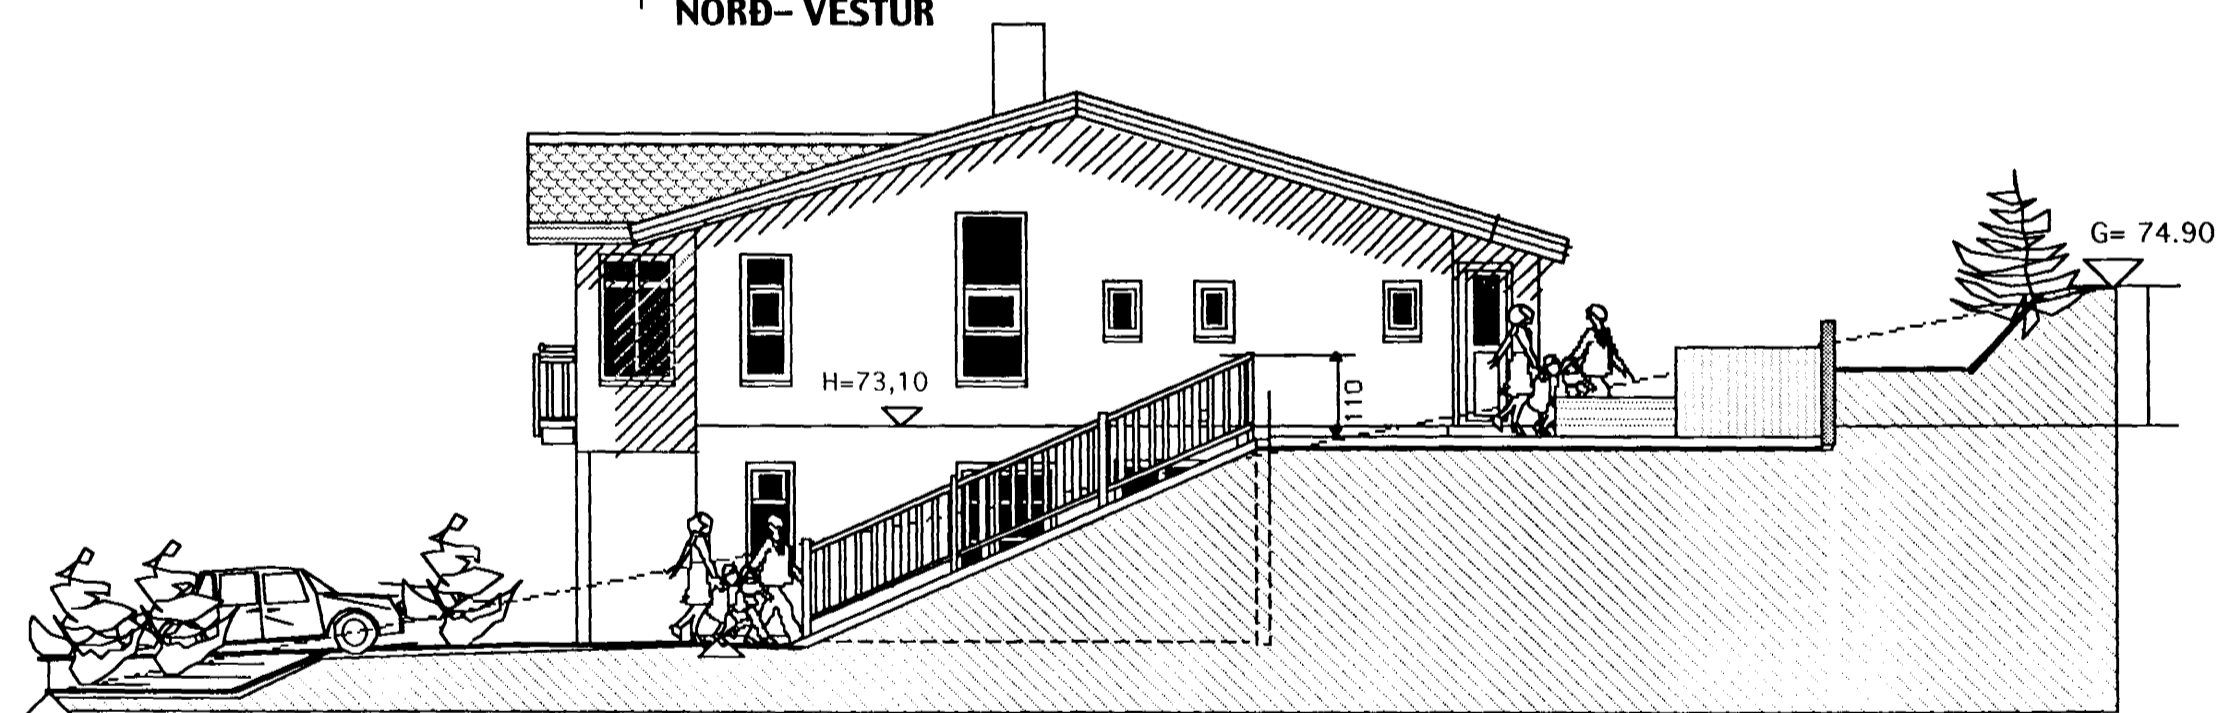

SUÐ- AUSTUR

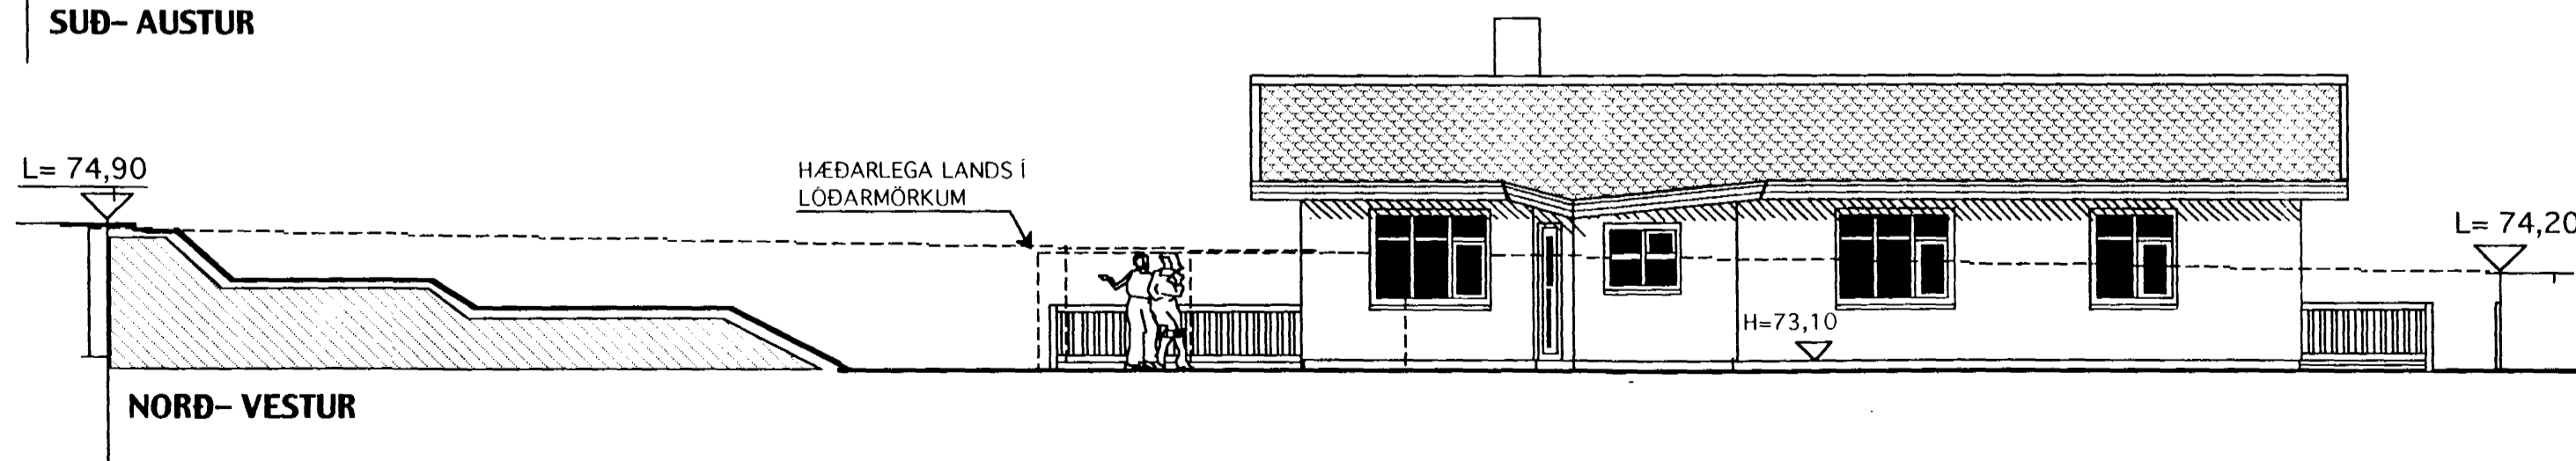

NORÐ- VESTUR

BREYTT 25 JÚNÍ. 2001

Sótt er um hækkun á H-kóta um 20 cm ( H=70,20 í 70,40, mesta hæð húss er 720 cm, má samkv. skilmálum vera 750 cm.

Útbygging á norð- vesturhlíð breytt. Svalir stækkaðar.

Grunnmynd 2. hæð breytt. Innskot norð-austur horni

fjarlæggt, hjónarherb færð utar, bætt við fataherb.

Grunnmynd 1 hæð breytt herb. stækkað

Bílgeymsla stækkuð.

Gluggum á norð- vesturhlíð breytt. Gönguhurð í bílgeymslu

færð á norð-vestur hlíð. Svalar handriði verður létt.

Úti tröppur við norð-vestur hlíð fjarlægðar.

TEIKNISTOFAN

Verkefni



GAUKSÁS 51  
HAFNARFIRÐI

Heiti

ÚTLITSMYNDIR

kvarði	1:100	verk.nr	200059
dags.	11 SEPT..2000	dags br.	25 JÚNÍ.2001
hönnun	G. G.	teikn nr	A-3
teikn	G. G.		

Hringbraut 17 220 Hafnarfirði

s. 555-2020 FAX 555-2021

Gísli G. Gunnarsson BFI kt. 020649-2409

netfang: kvarði @ vortex.is

G. Gunnarsson