


Samþykkt þann

26 SEPT. 2002

Byggingaáhræðing / Hafnarfirði
F.h. Kristján Þórártsson

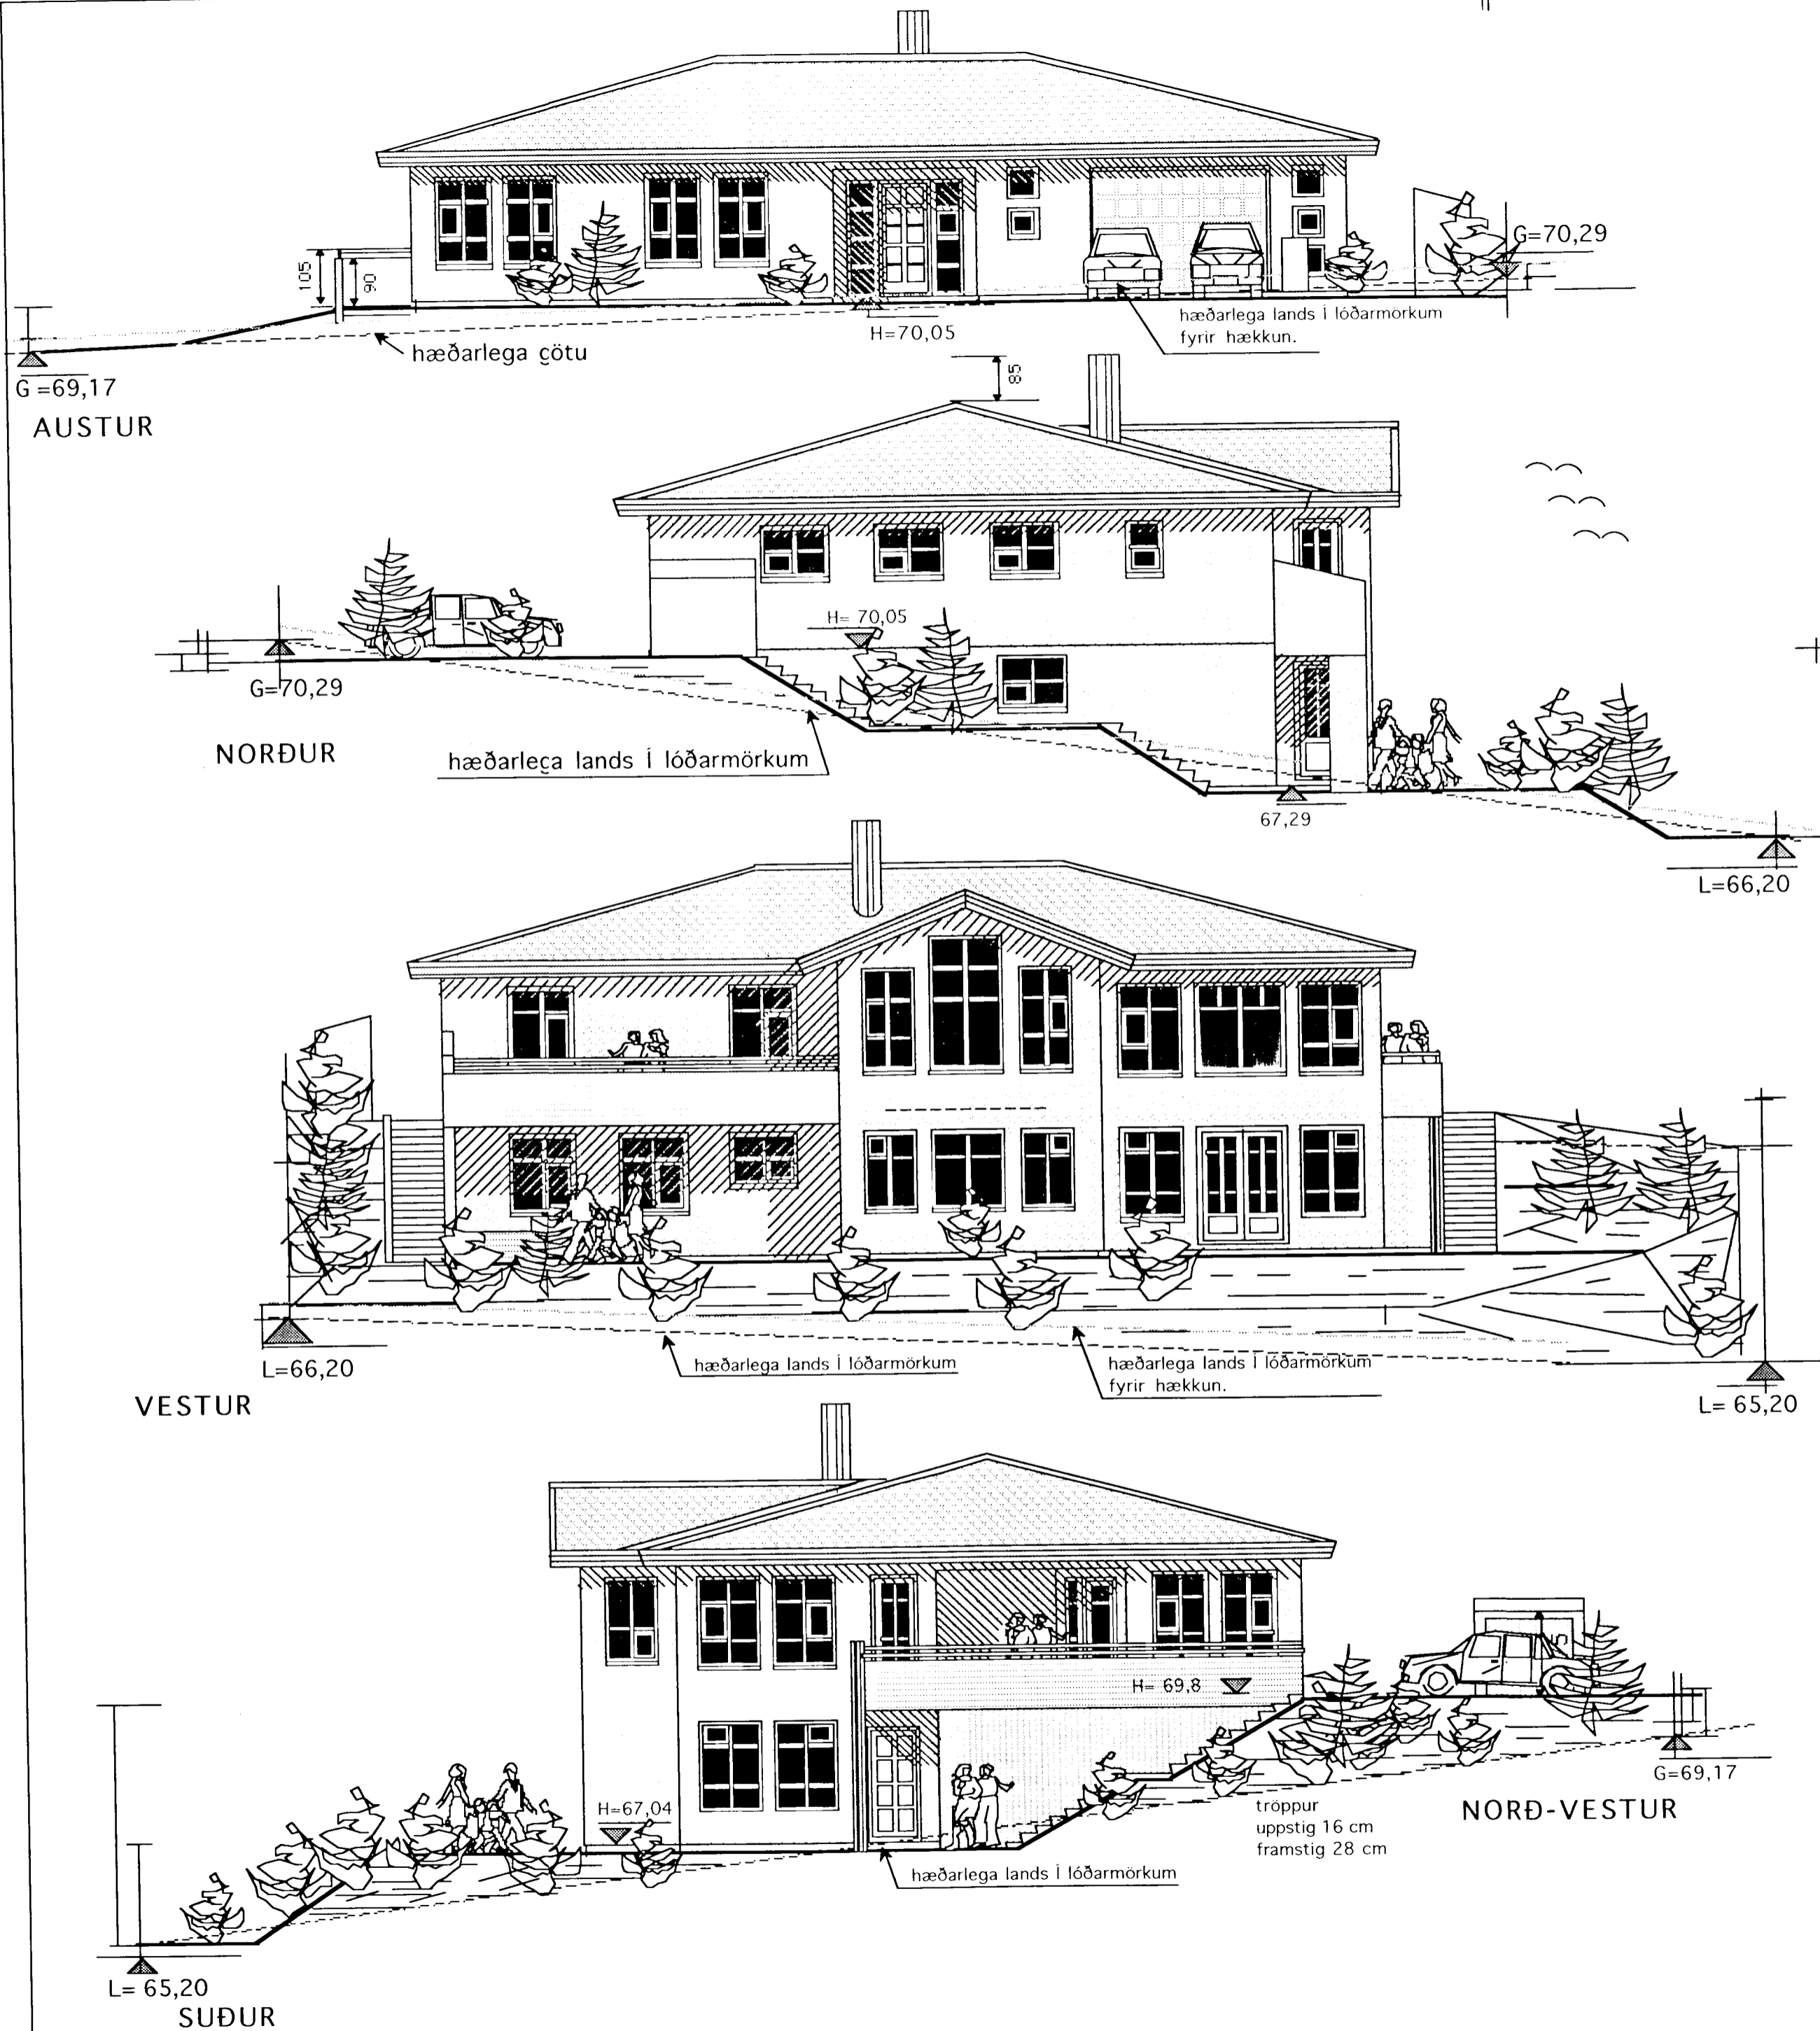

Sótt er um leyfi til að hækka gólfkóta um 25 cm

TEIKNISTOFAN 	Verkefni	GAUKSÁS 57 HAFNARFIRÐI
	Heiti	ÚTLITSMYNDIR
kvarði 1:100	verk.nr	200234
dags. 19. SEPT. 2002	dags br.	
hönnun G. G.	teikn nr	A-3
teikn G. G.		
Hringbraut 17 220 Hafnarfirði s. 555-2020 fax 555-2021 Gísli G. Gunnarsson BFI kt. 020649-2409 www.kvardi.is		