

0025-Afst.

# ADALUPPDRATTUR

SIGURÐUR/BRYNDÍS

**BATTERIÐ**  
ARKITEKTAR

kt: 521291-1259  
Trönuhrauni 1  
220 Hafnarfirði  
Sími: 54 54 700  
Fax: 54 54 701

Netfang: batteri@arkitekt.is  
Jón Ólafur Ólafsson FAÍ FSSA  
kt: 090658-4099  
Sigurður Einarsson FAÍ FSSA  
kt: 110457-2789

**GAUKSÁS 57**  
St.gr.27000570

**AFSTÖDUMYND OG  
SKRÁNINGARTAFLA**

MKV: 1:500 DAGS: 18.12.2000

TEKNAÐ: jben TÖLVUSKRÁ: (99)2.01.dwg


HANNAÐ:

0025 (99)2.01

QBATTERIÐ EHF  
ÖLL AÐROT OG AÐRITUN TEIÐINGAR, AÐ HLUTA  
EÐA Í HEILD, ER HAD SKRIFLEGA LEYFT HÖFUNDA

0202

Skráningartafli: Gauksás 57, Hafnarfirði				Skráningartafli: Gauksás 57, Hafnarfirði													
D0 Lokun	D1 Rými hæð-röð	D2 Notkun texti	D3 Hlið-Bokun	D4 Eignar-hald	D5 Stærðir	D5M Málstærðir	D6 Sagnar m²	D7 Op m²	D8 Brúðstúdur m²	D9 Brúðstúdur sk < 1,8	D10a Salarhæð mín	D10b Salarhæð max	D11 Brúðstúdur rúmstærð m²	D12 Notstúdur m²	D16 Birtistærð m²	Flæðihátt skiptingarmál	D17 Skiptingarmál m²
		<b>Matshluti</b>			298,4	0,0	3,6	9,3	289,1	0,0			927,0	265,9	289,1		817,208
		<b>Bofn</b>											30,7				
A	01	1. hæð íbúð	N	0101	144,9	0,0	3,6	0,0	144,9	0,0			405,7	129,3	144,9		
	02	2. hæð íbúð			144,9		3,6		144,9		2,80	2,80	405,7	129,3	144,9	2,80	362,040
A	0201	blískur	N	0201	153,5	0,0	0,0	9,3	144,2	0,0			490,6	136,6	144,2		
A	0202	sorggeymsla	B	0202	111,5			9,3	102,2		2,70	3,59	365,4	99,0	102,2	3,28	324,720
B	0203	svallir	T	0201	42,0				42,0		2,70	3,28	125,2	37,6	42,0	2,98	112,048
C	0204		S	0201	2,7				6,6							1,00	6,600
C	0205		S	0201	6,6				11,8							1,00	11,800
<b>Afhugasemdir</b>																	
<b>Samleignir sumra</b>																	
Eignarhald				Skiptingarmál													
Eignar-hald	Notkun texti	Birtistærð m²	Skiptingarmál m²	Skiptingarmál m²	Skiptingarmál m²												
0101	íbúð	144,9	362,040	362,040													
0201	íbúð	144,2	455,168	455,168													
	<b>Allt</b>	289,1	817,208	817,208													

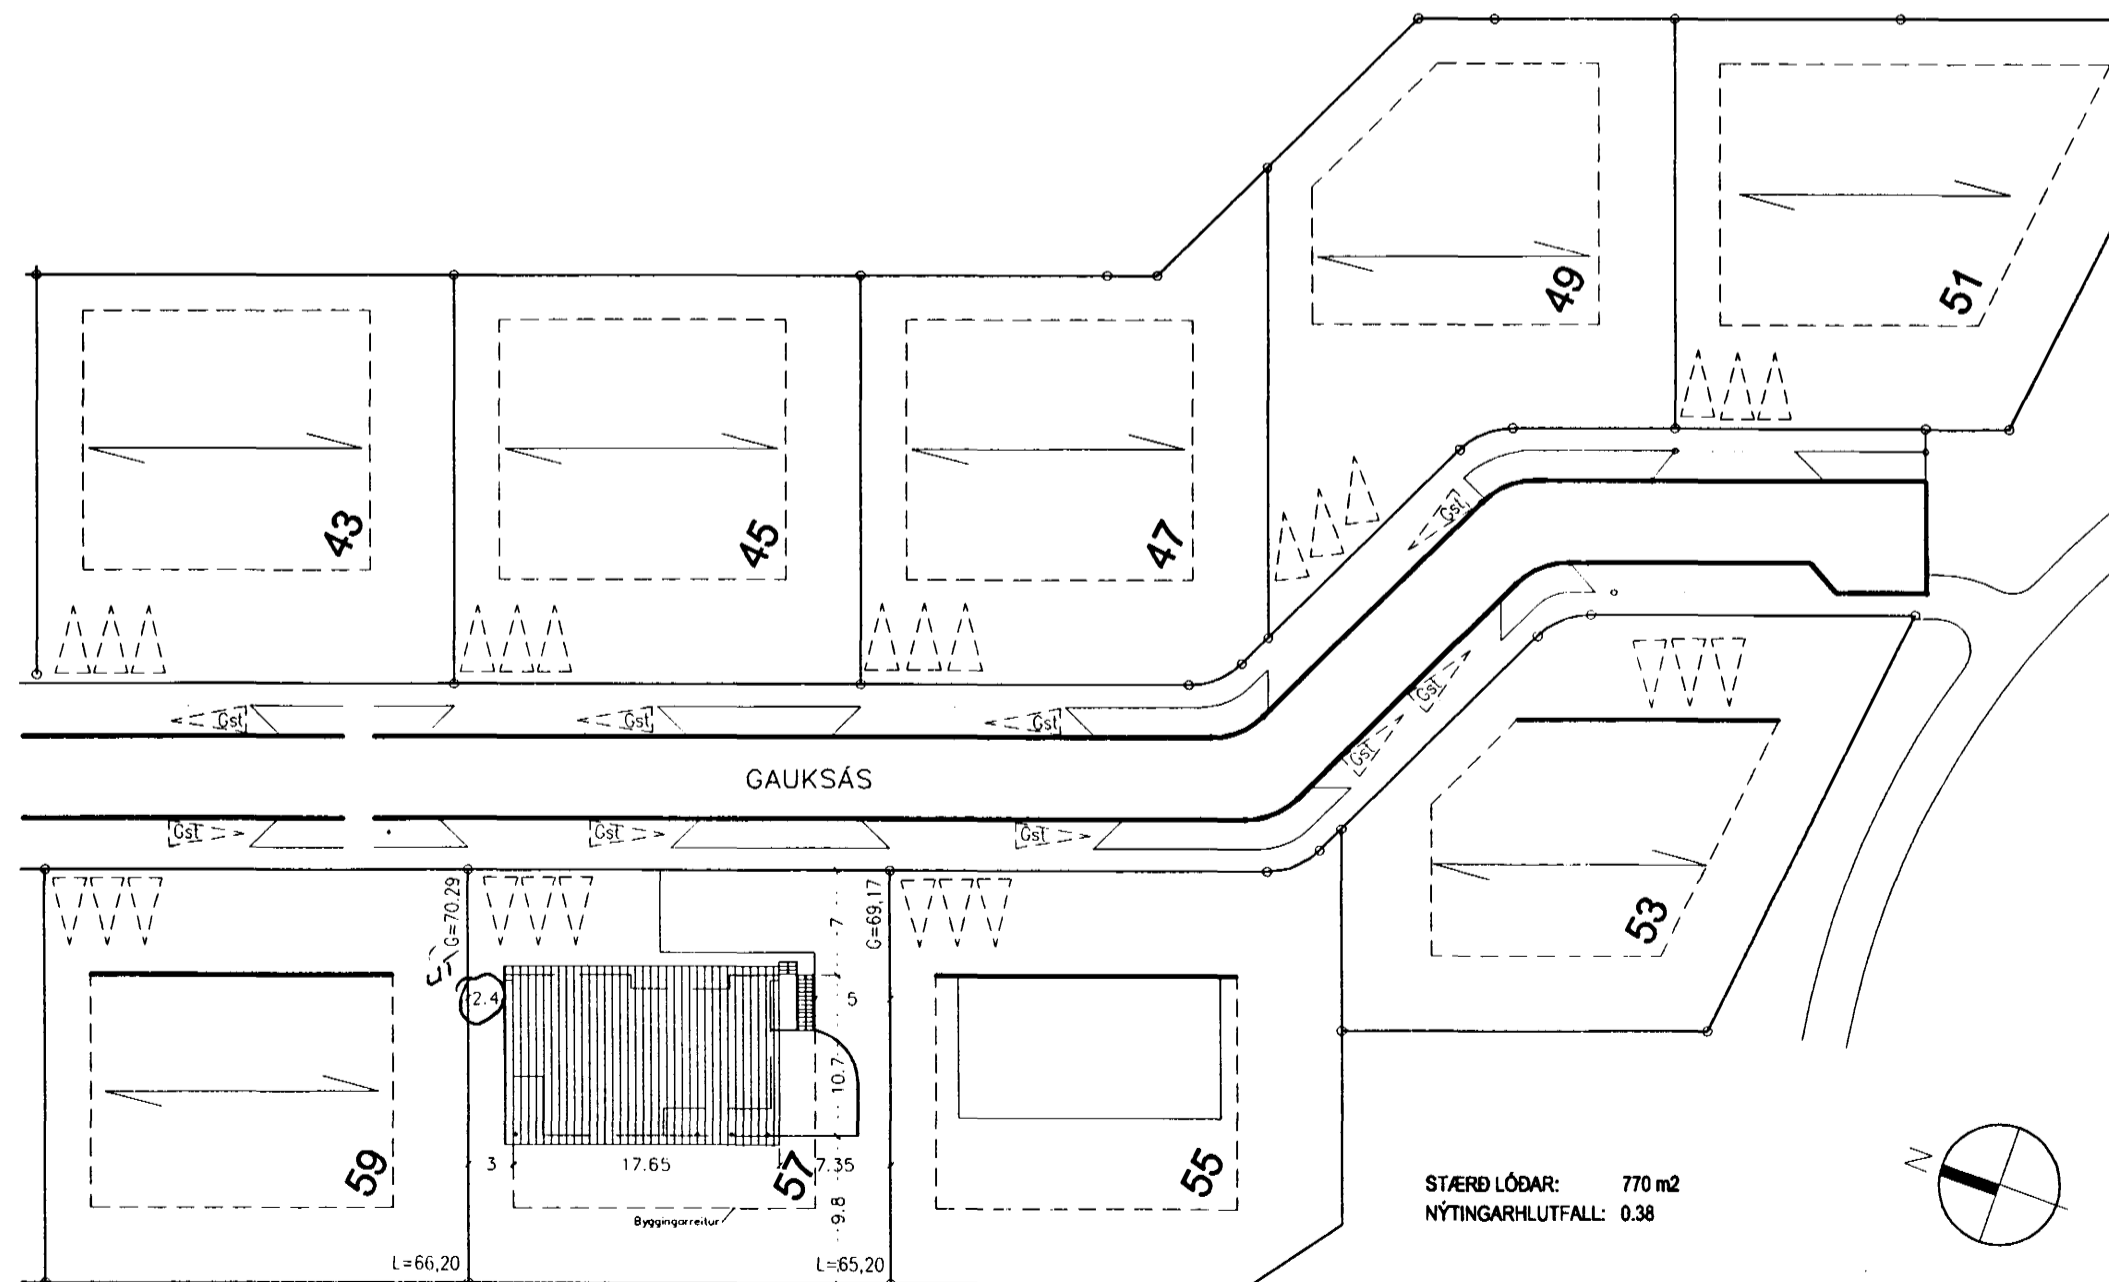

AFSTÖDUMYND í mkv. 1:500