
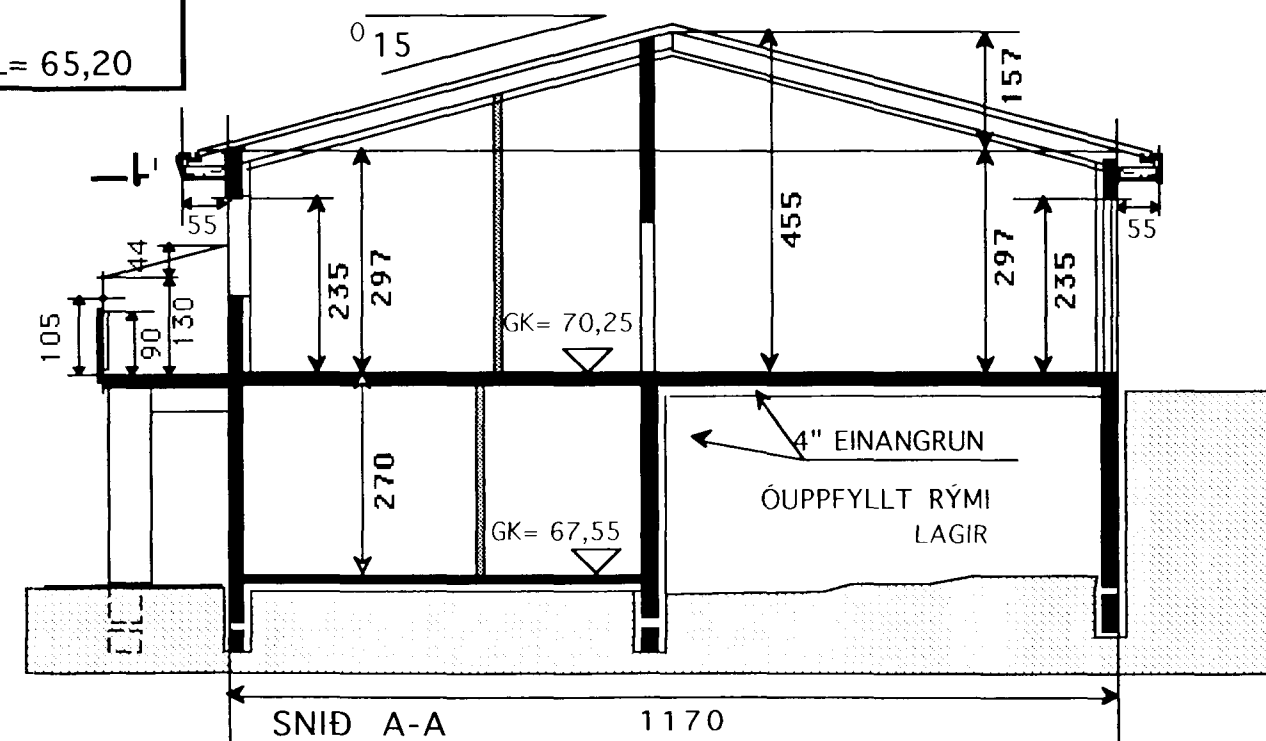


GRUNNMYND 2 HÆÐ 1:100
NÁNARI MÁLSETNING SJÁ TEIKN V-1 1:50

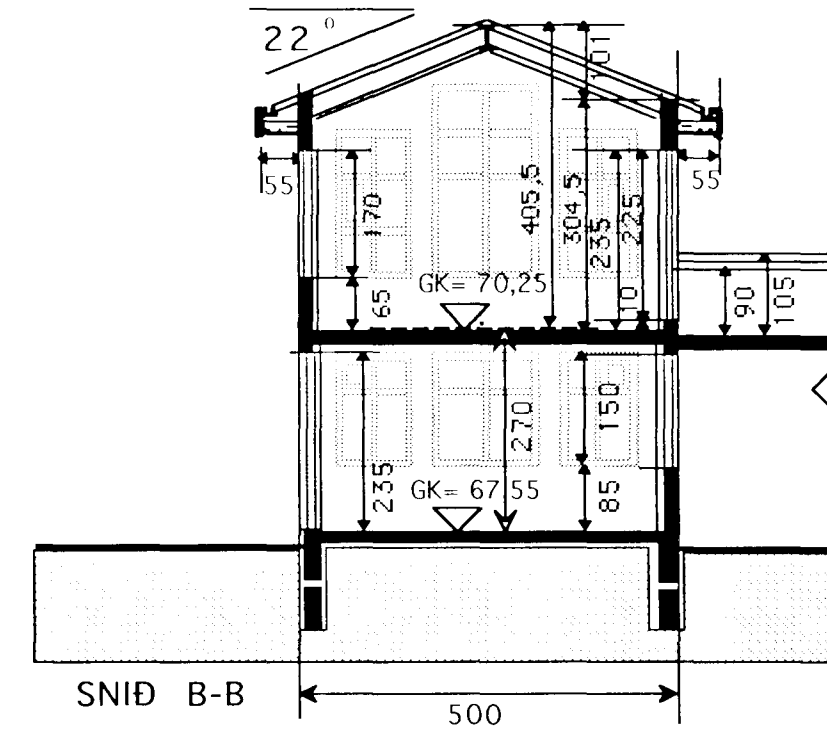

Samþykkt þann
12.09.2002
Byggingafultrúinn í Hafnarfirði
Erlendur Hjalmarsson

Skýringar

Húsið er staðsteypt. Múrhúðað að utan. Einangrað að innan með 4" plasteinangrun, múrhúðað. Undir botnplötu er 4" plasteinangrun. Sperrur eru 2" x 9" og 8" steinull. Málmklæðning á þaki. Stálbiti í mæn, kverksperrum, steyptrar súlur ásamt stálsúlum. Allt stávirki eldvarið. Öll klæðning innanhús minnst í fl. 2. Klæðning í bilgeymslu minnst í fl. 1. Lagnir eru færðar í rör í rörkerfi G.N.F. í öllum votum rýmum með vask, vatn renni örugglega og óhindrað að niðurfalli. Vélræn loftfræsting frá rýmum án glugga. Allt gler er K-gler. Allt litaval utanhús í samráði við hönnuð. Frágangur í lóðarmörkum í samráði við nágranna.

Nýtingarhlutfall

LÖÐ = 770 m²
GRUNNFL. HUSS SAMT. 322,7 m²
NYTINGARHLUTFALL = 0,419

Kónunartölur

U-gildi(W/m² K) T_i = > 18 C°

Þak	0,2
Útveggir	0,4
léttir útveggir	
einangraðir í grind	0,3
Gluggar(karmar, gler, vegið m.t K-gler)	0,2
Hurðir	0,3
Gólf á fyllingu	0,3
Útveggir vegið meðaltal	0,85
Allt gler er K-gler	

Hljóðvist

Milli íbúðar og rýmis utan íbúðar 55dB

BREYTT 9 NÓV. 2002

Sótt er um leyfi til að :
Hækka gólfkóta um 20 cm, þá er mæninir í hæðinni 500 cm frá uppgefnum kóta.
Byggja þak á súlum við aðalinngang
Breyta stig, minni og léttur
Minnihátar breytingar á gluggum, hurðum

	Verkefni	GAUKSÁS 57 HAFNARFIRÐI
	Heiti	GRUNNMYND 2 HÆÐ -SNID SKÝRINGAR
kvarði 1:100	verk.nr	200234
dags. 19 SEPT. 2002	dags br.	9 NÓV. 2002
hönnun G. G.	teikn nr	A-1
teikn G. G.		

Hringbraut 17 220 Hafnarfirði
s. 555-2020 fax 555-2021
Gísli G. Gunnarsson, BÍ kt. 020849-2409
www.kvardi.is