


Sambykkt þann
 12. DES. 2002
 Byggingatulltrúinn / Hafnarfirði
 Erlendur Hjalmarsson

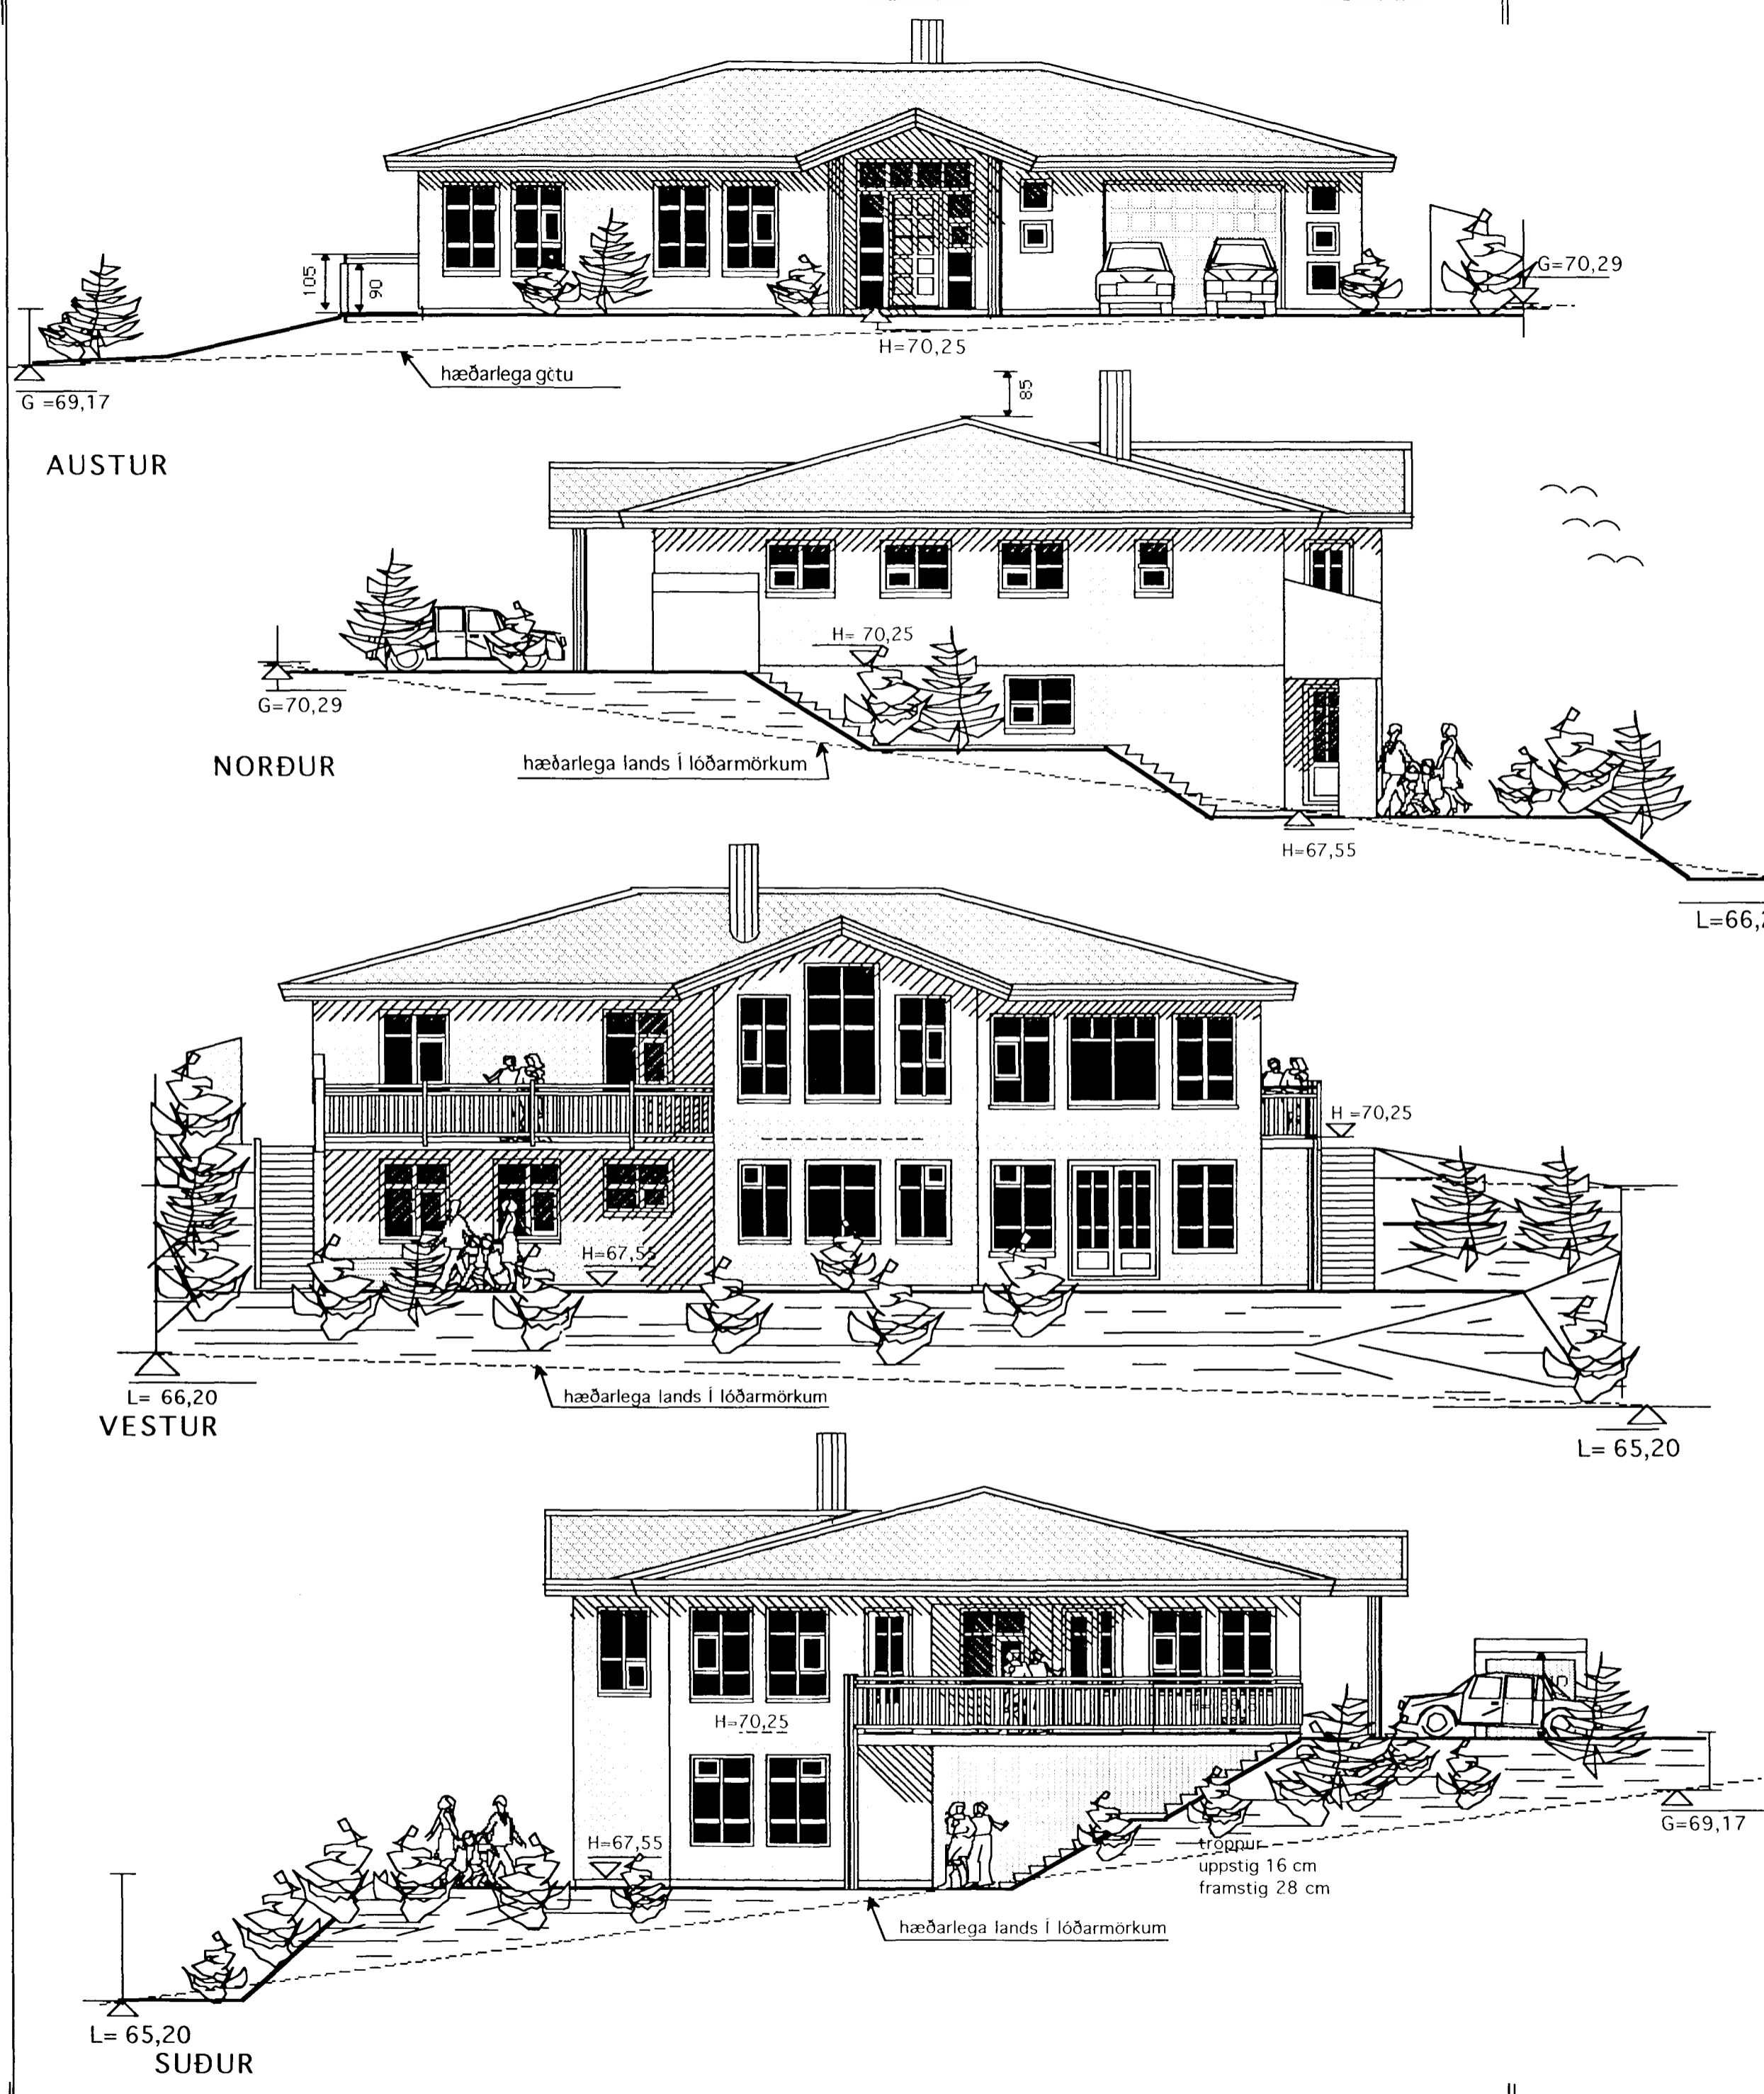

BREYTT 9 NÓV. 2002
 Sótt er um leyfi til að:
 Hækka gólfkóta um 20 cm, þá er mænin í hæðinni 500 cm frá uppgefnum kóta.
 Byggja þak á súlum við aðalinngang
 Breyta stig, minni og léttur
 Minniháttar breytingar á gluggum, hurðum

| | | |
|---|---------------|---------------------------|
|  TEIKNISTOFAN | Verkefni | GAUKSÁS 57 HAFNARFIRÐI |
| | Heiti | ÚTLITSMYNDIR |
| kvarði | 1:100 | verk.nr 200234 |
| dags. | 19 SEPT..2002 | dags br. 9 NÓV.2002 |
| hönnun | G. G. | teikn nr |
| teikn | G.G. | A-3 |

Hringbraut 17 220 Hafnarfirði
 s. 555-2020 fax 555-2021
 Gísli G. Gunnarsson BFI kt. 020649-2409
 www.kvardi.is