




GRUNNMYND 1:50

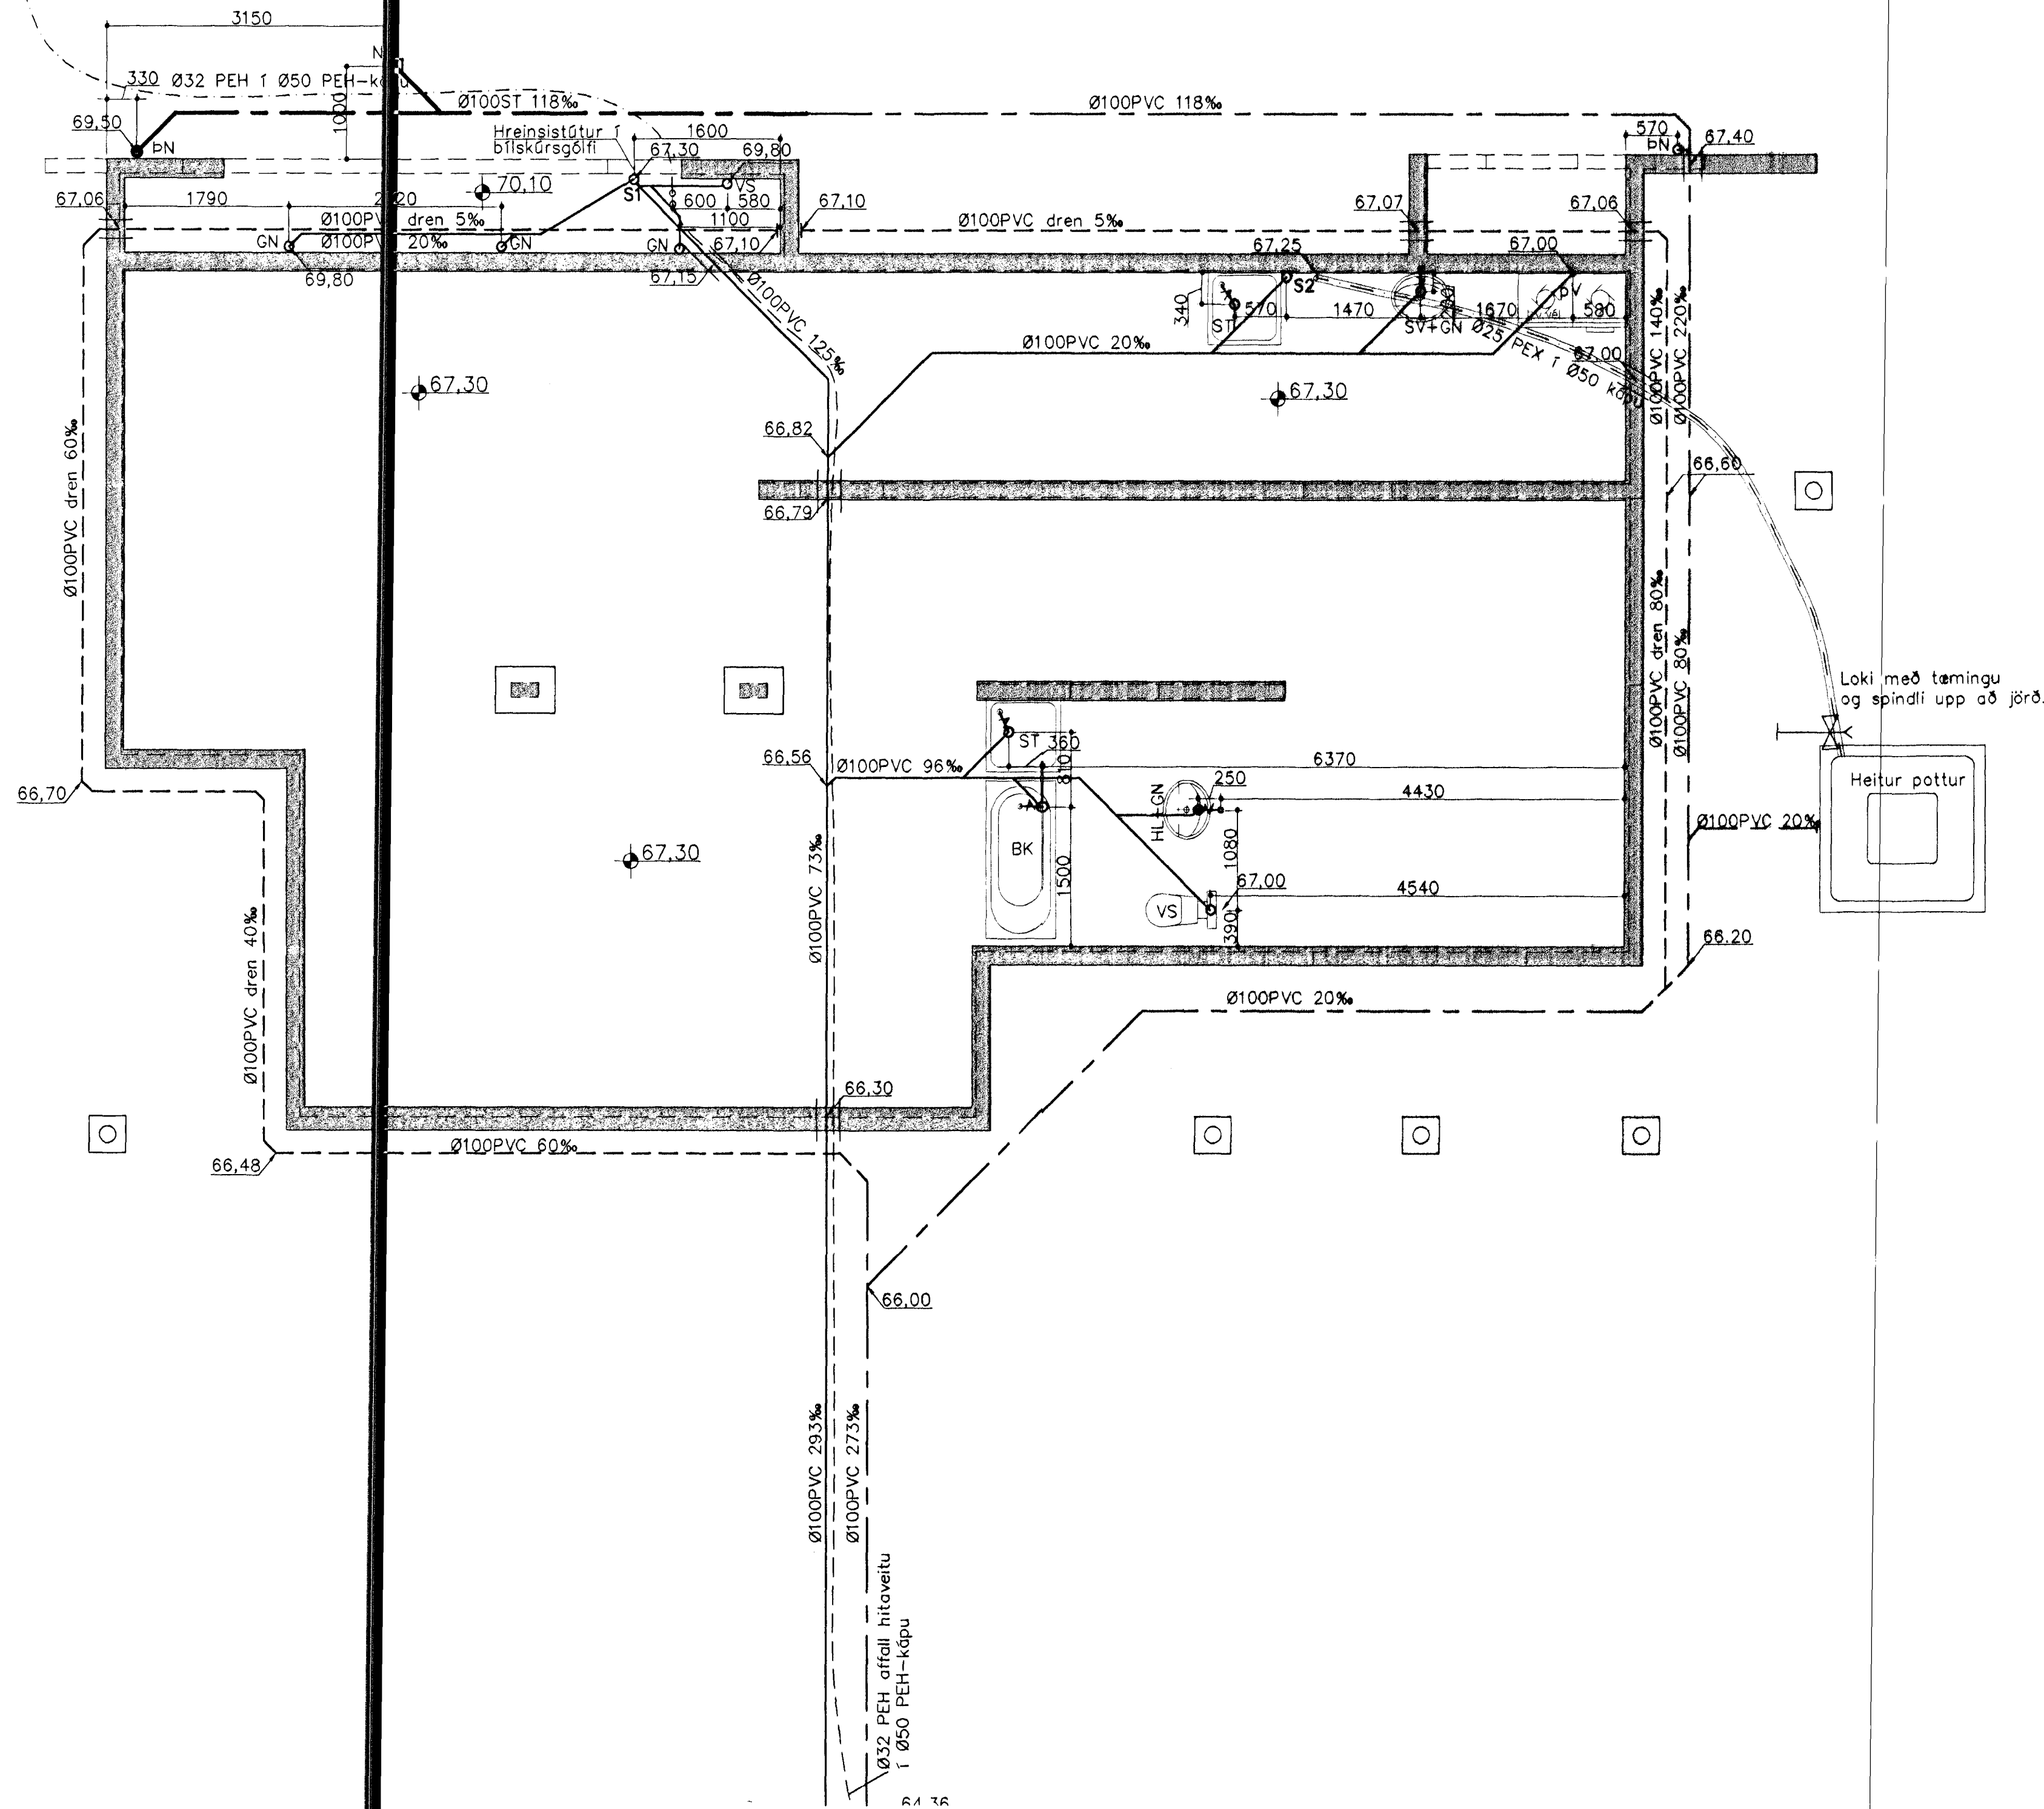

AFSTÖÐUMYND 1:500

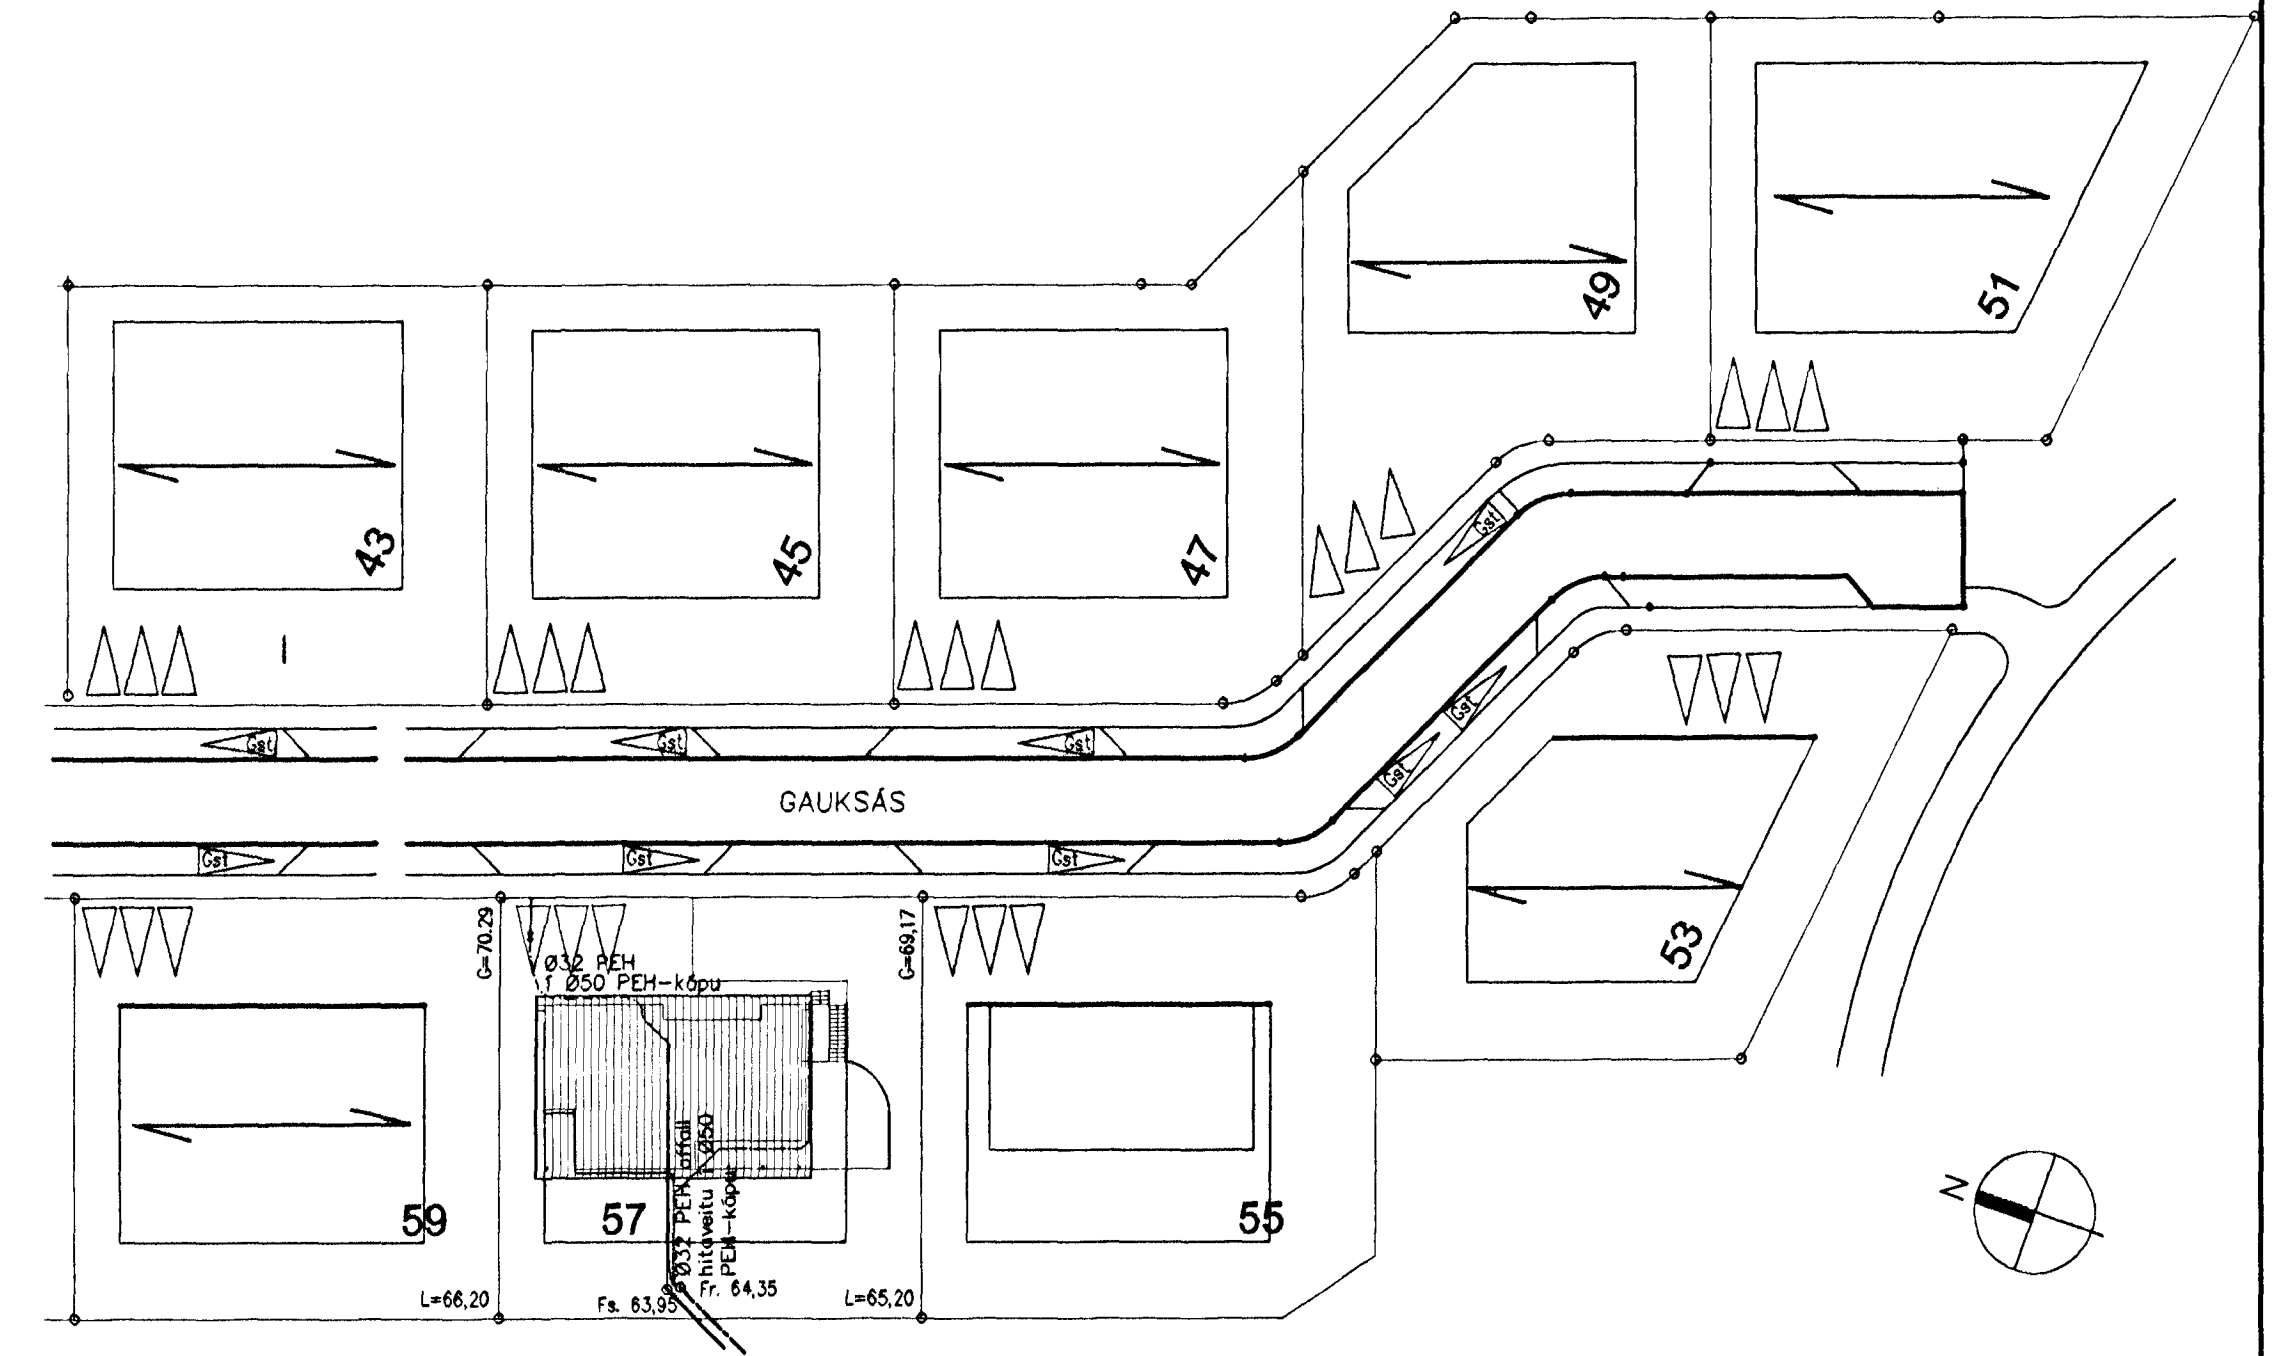

Frárennsli fyrir bílskúr og salerni á efri hæð

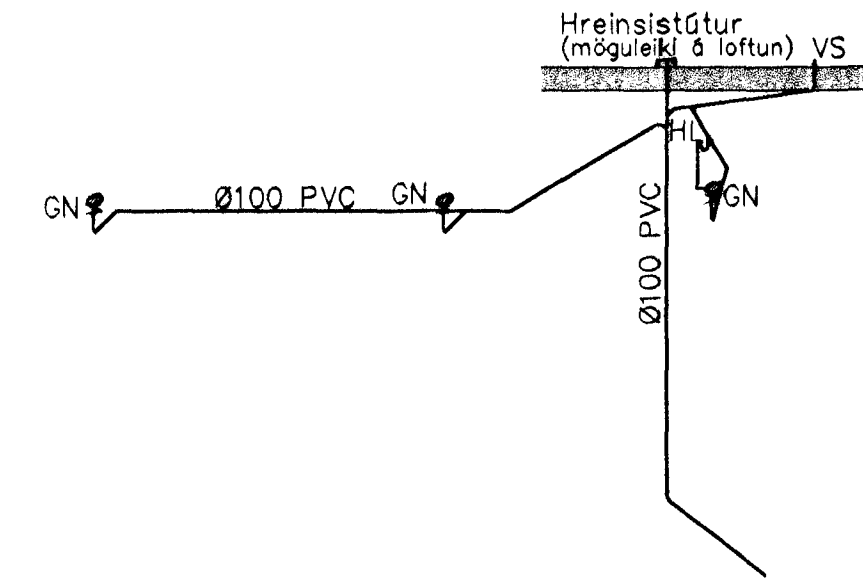

17/5 2001 EHLI SAMP
 VANTAR BOLUNNA
 Janna mynd
 4/2/2001

Allt efni í frárennislagnir skal vera vottað af Rannsóknarstofnun Byggingariðnaðarins í samræmi við byggingarreglugerð og gildandi staðla.

Frárennislagnir eru hannaðar samkv. ÍST68 '85 og lagðar í jörðu samkv. ÍST 65 '75.

Uppgefnir kótar eru botnkótar röra.

Stokkar fyrir lagnir, (300x300) næðri brún skal vera 10cm undir uppgefnum botnkóta röra.

DATEYRIÐ	
ERIK	
17/5 '01	
SKYRAN	

Breytingar	GAUKSÁS 57, HAFNARFJ.	
Nr.	Dags.	Nafn
Verkræðistofa Þráinn & Benedikt Laugavegi 178, 105 Rvk. Sími: 553 1770, 568 7775, Fax: 568-7701 Netfang: post@islandia.is		
Lagnir í jörðu		
H. B. S. T. H. S. S.	M. 1:50/800	Nr. PJ01
Dags. mars '01		080149-3609
17/5 01		

- | | | | | |
|---|----------------------|-------------------|-------------------|-----------------------|
| — | Frárennsli plast | BK: Baðkar | SV: Skolvaskur | SN: Svalandiðurfall |
| — | Frárennsli steypa | ST: Steypibað | ÞS: Þvagskál | GK: Gólfkóti |
| — | Regnvatn plast | GN: Gólfniðurfall | ÞV: Þvottavél | S1: Fallstammi & nr. |
| — | Regnvatn steypa | HL: Handlaug | VS: Vatnssalerni | BR: Brunnur |
| — | Jarðvatnslagn plast | EV: Eldhúsvaskur | GN: Gólfniðurfall | NB: Niðurfallsbrunnur |
| — | Jarðvatnslagn steypa | Up: Uppþvottavél | ÞN: Þakniðurfall | HR: Hreinsistötur |
| — | Kaldvatnshéimæð | | | |