
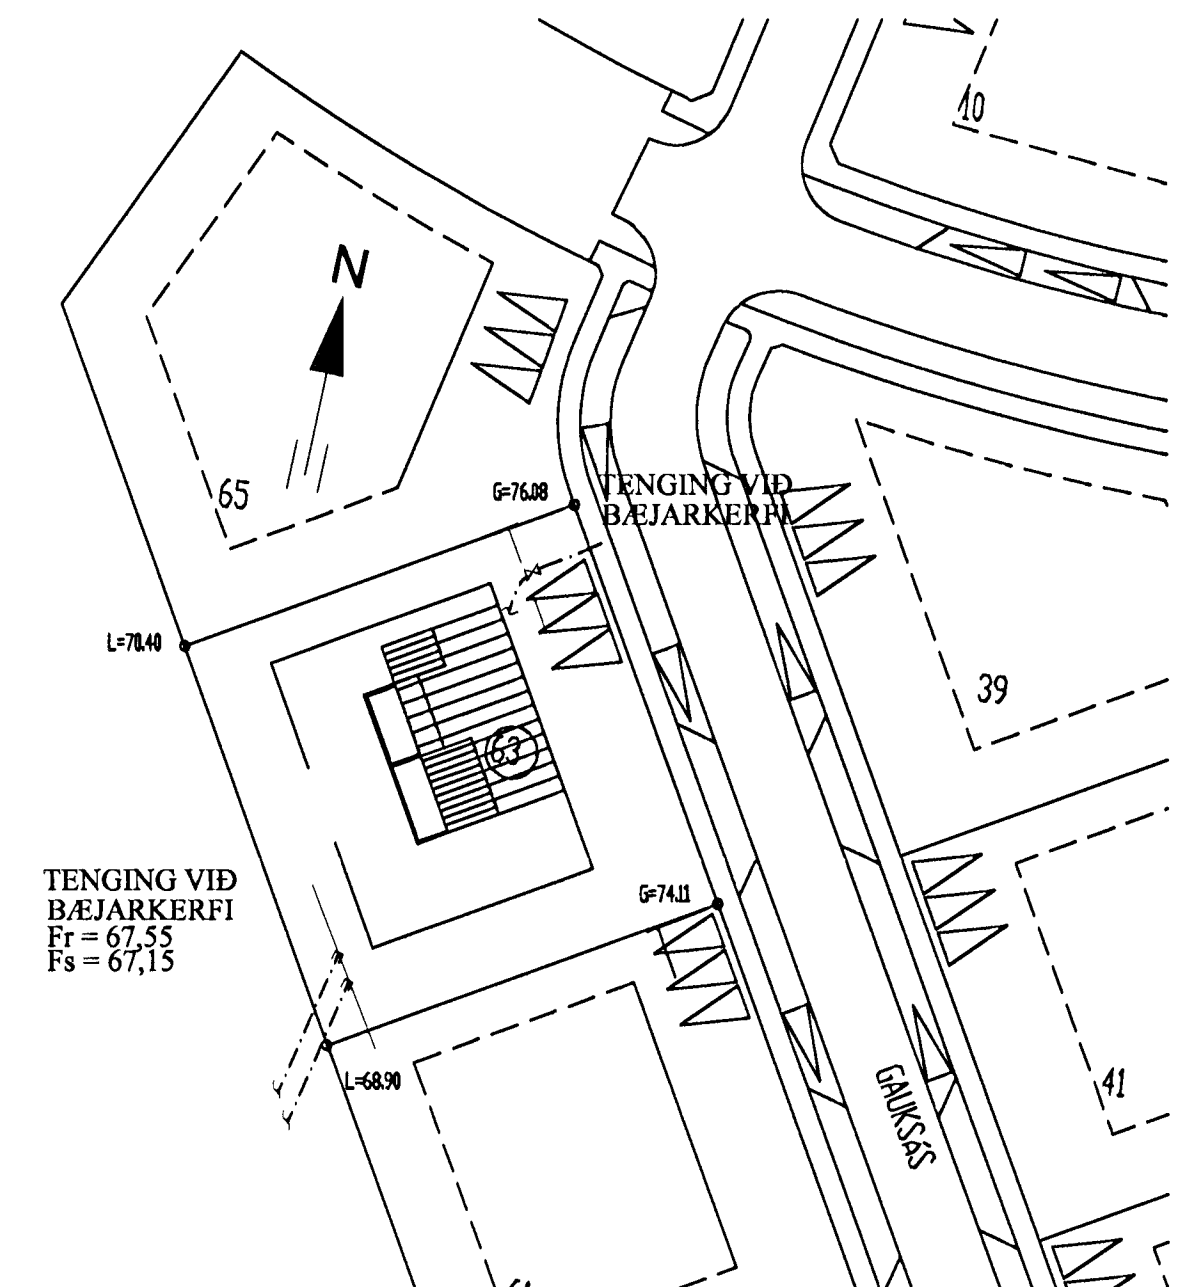


FRÁRENNSLISLAGNIR Í GRUNNI, GRUNNMYND. 1:50


AFSTÖÐUMYND. 1:500

L= 68,90


L= 70,40

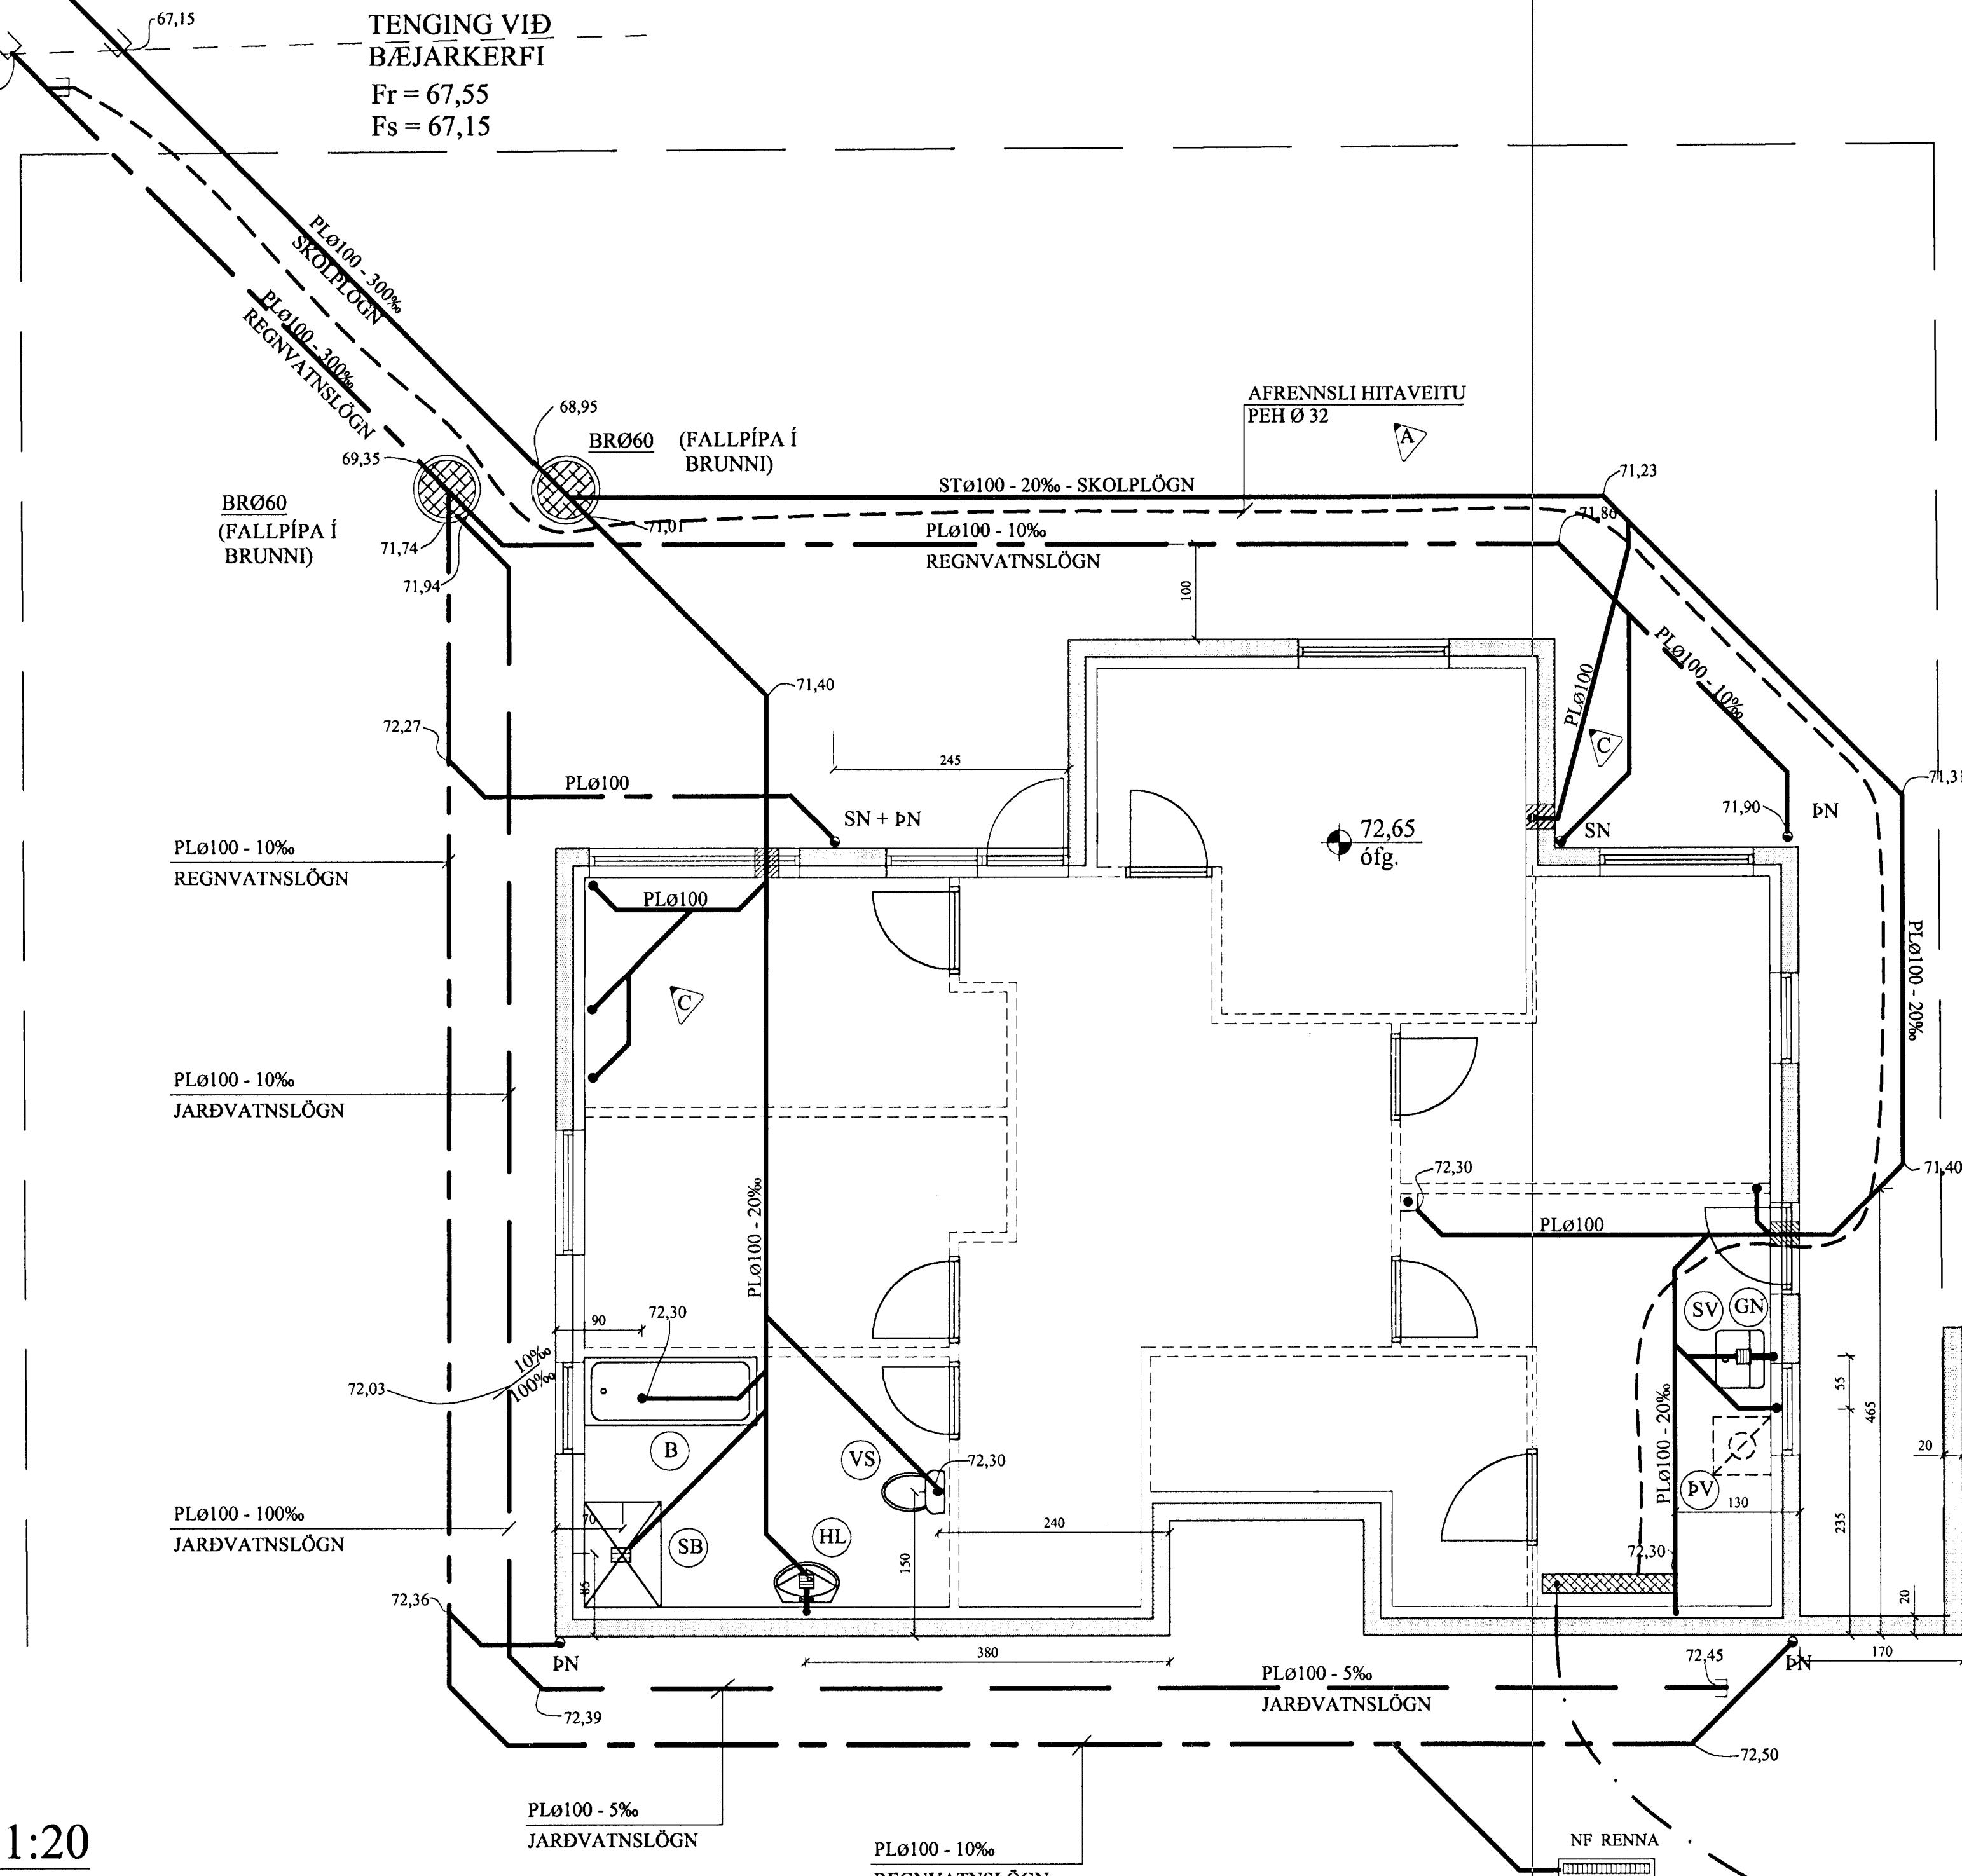


Frárennslislagnir í jörðu og grunn. 1:20

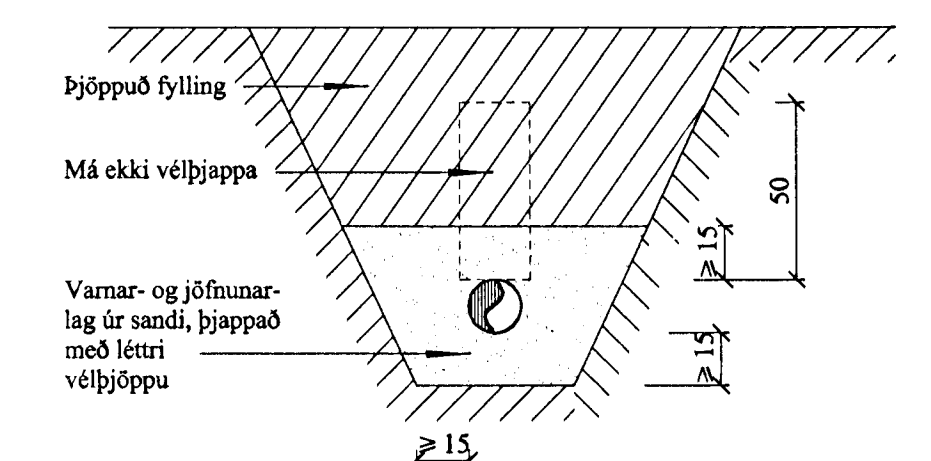

Frágangur kaldvatnheimæðar inn í hús - SM1. 1:20

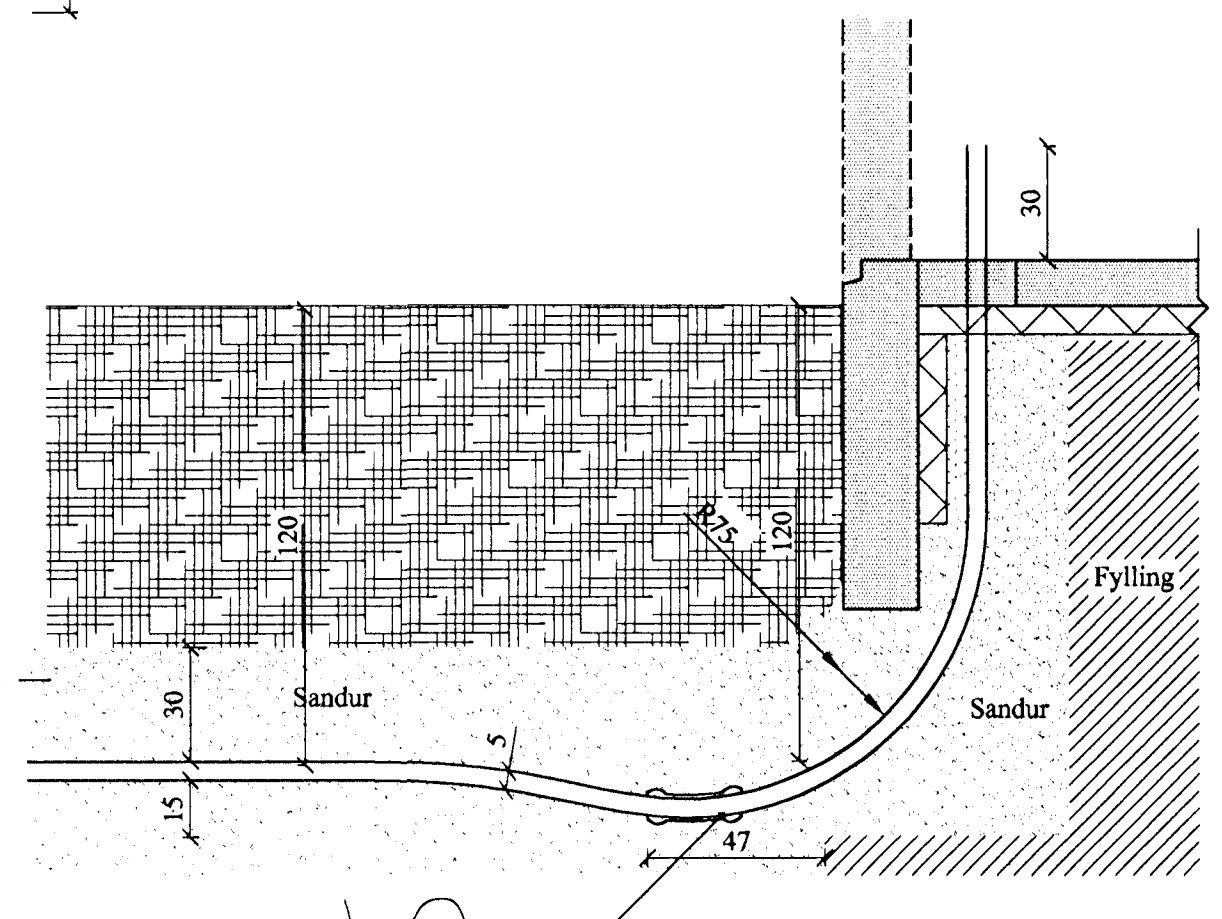

Snið í jarðvatnslögn. 1:20

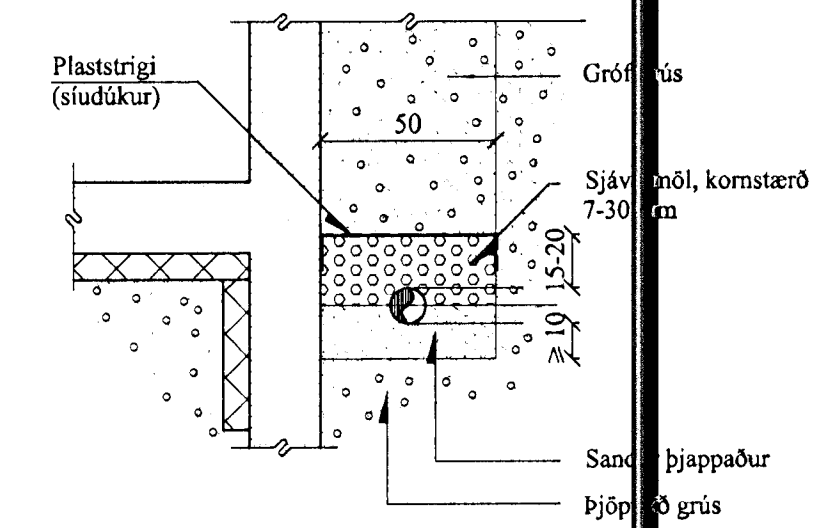

SKOLPLÖGN - (HEIMÆÐ STØ150)  
 REGNVATNSLÖGN - (HEIMÆÐ STØ150)  
 NEYSLUVATNSLÖGN - (HEIMÆÐ PLØ32)

C	3.10.2001	BREYTT LÖGN	JKr.
B	12.01.2001	BÆTT VIÐ LÖGN	JKr.
A	3.11.2000	AFRENNSLI HITAVEITU	JKr.

TILVÍSANIR:  
 SKÝRINGAR.....SJÁ TEKN NR. 2-01

Reikn. Jón Kr. JÚLÍ.2000 Útgefð: 1.11.2000  
 Tekn. Atli JG. JÚLÍ.2000 Kvarð: 1:50, 1:20  
 Ath. Samp. 1:500

GAUKSÁS 63, Hafnarf.		Nr. 2-02
Verkluti	JÓN KRISTJÁNSSON	
FRÁRENNSLISLAGNIR Í GRUNNI, GRUNNMYND, HEIMÆÐAR V.R. OG FRÁR. AFSTÖÐUMYND OG FL.	BYGGINGARVERKFRÆÐINGUR	
	PVFI	
	STÓRÞÓÐA 17	
	110 REYKJAVÍK	
	SÍM: 587 4820 FAX: 587 7736	
	KÍ 210754-4829	
	Netfang: jkris@stardis.is	

G= 74,11

L= 76,08