PLATA YFIR 1 HÆÐ, GRUNNMYND. 1:50

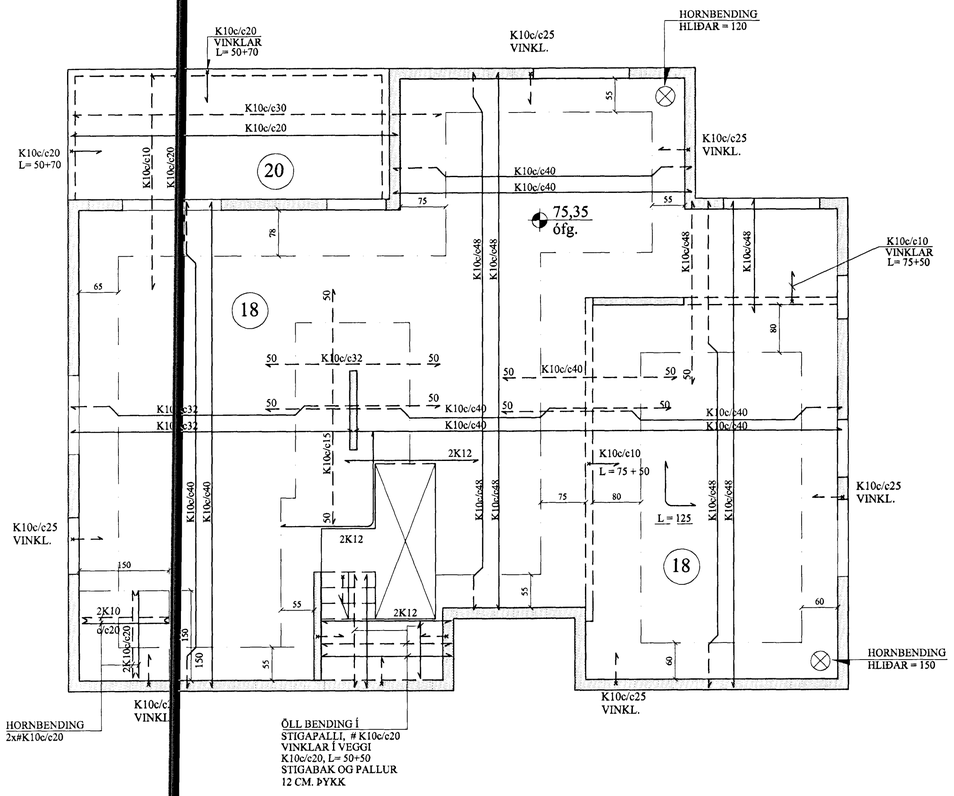

PLATA YFIR 2. HÆÐ, GRUNNMYND. 1:50

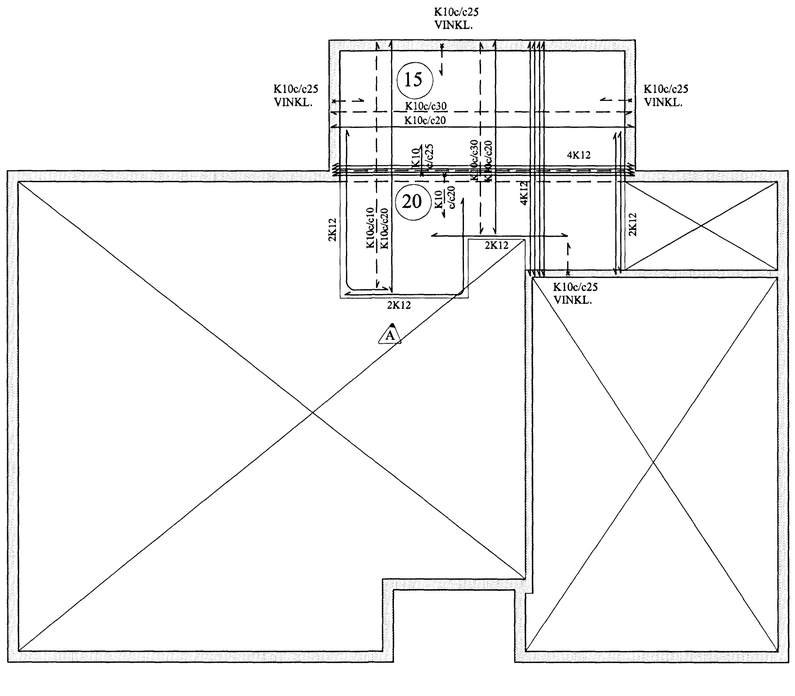

A	12.3.2001	PLATA STÆKKUÐ	JKr.

BREYTINGAR

TILVÍSANIR:

SKÝRINGAR.....SJÁ TEIKN NR. 1-01

Byggingafulltrúi Hafnarfjarðar
Afgreitt
21 MARS
Sigurbjartur Halldórsson

Reikn.	Jón Kr.	ÁGÚST. '00	Útgefið:	20.11.2000
Teikn.	JÓHANNA	ÁGÚST. '00	Kvarði:	1:50
Ath.				
Samþ.				

GAUKSÁS 63, HAFNARF. Nr. 1-03

Verkhluti
PLÖTUR YFIR 1. OG 2 HÆÐ, GRUNNMYND.

JÓN KRISTJÁNSSON
BYGGINGARVERKFRÆÐINGUR
FVFÍ
STÓRHÖFÐA 17
110 REYKJAVÍK
SÍMI: 567 4820 FAX: 567 7738
Kt: 210754-4629
Netfang: jokris@islandia.is