



# FRÁRENNISLAGNIR Í GRUNNI, GRUNNMYND. 1:50

L= 68,90

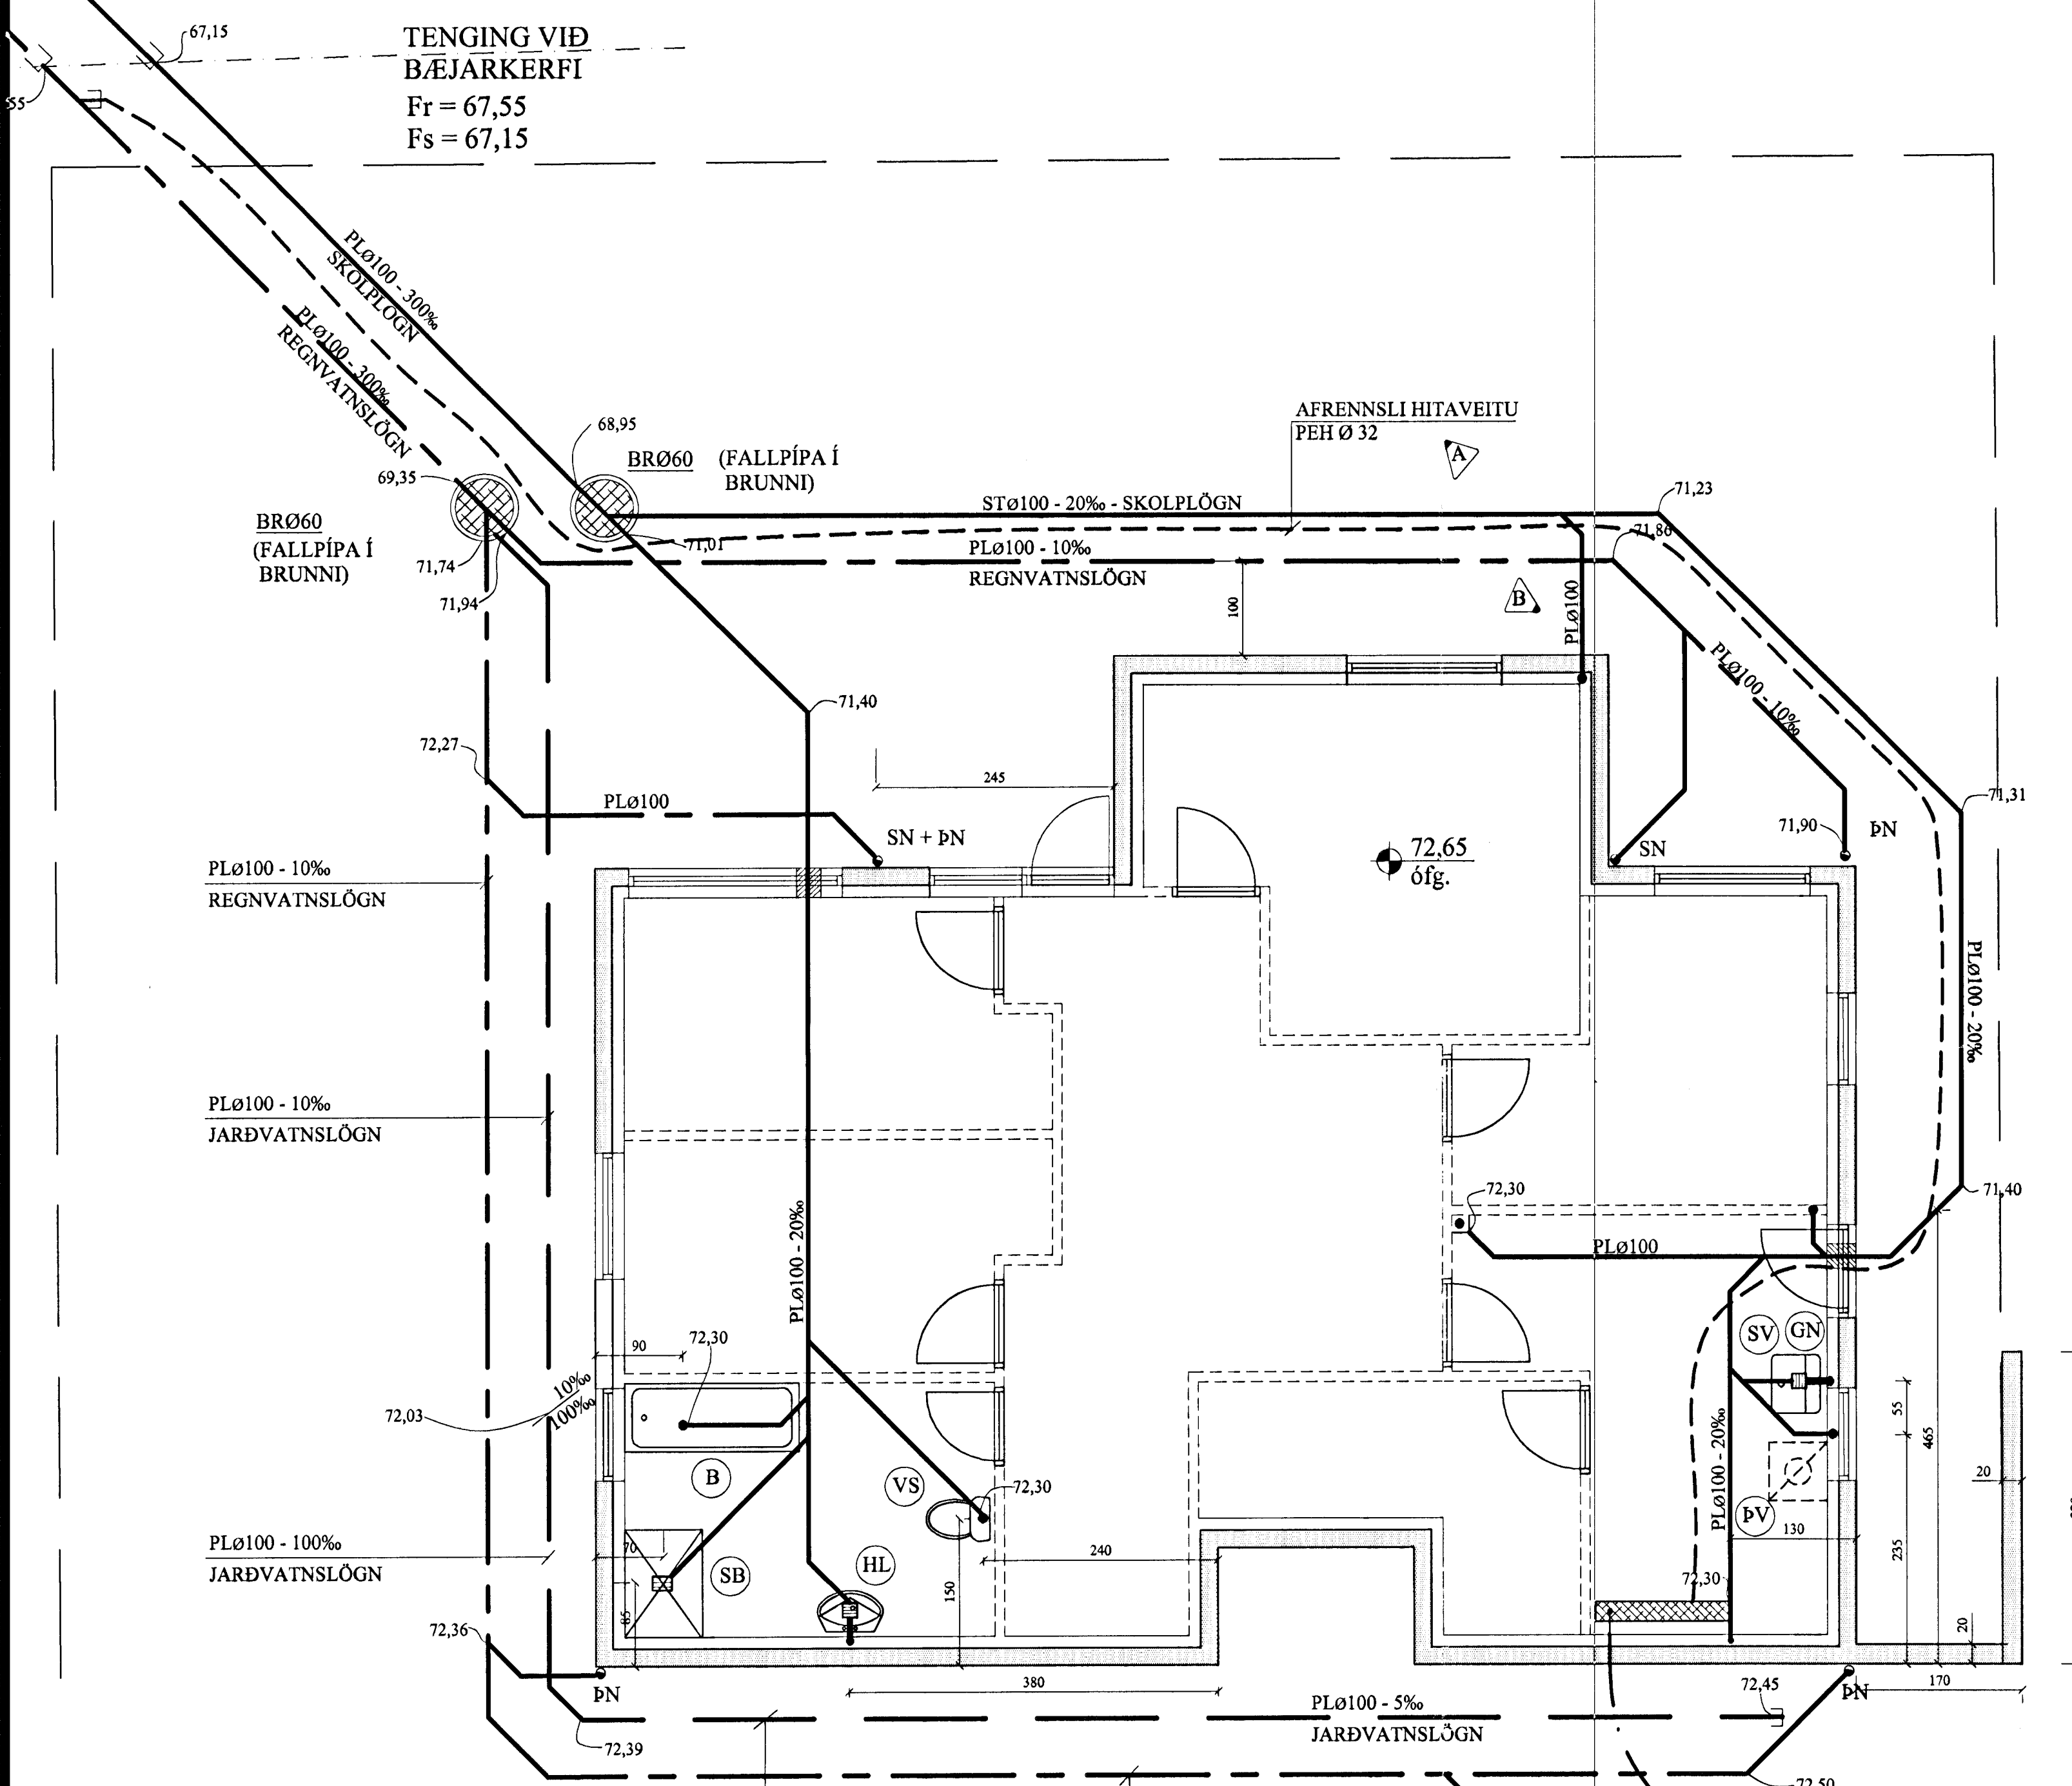


L= 70,40


# AFSTÖÐUMYND. 1:500

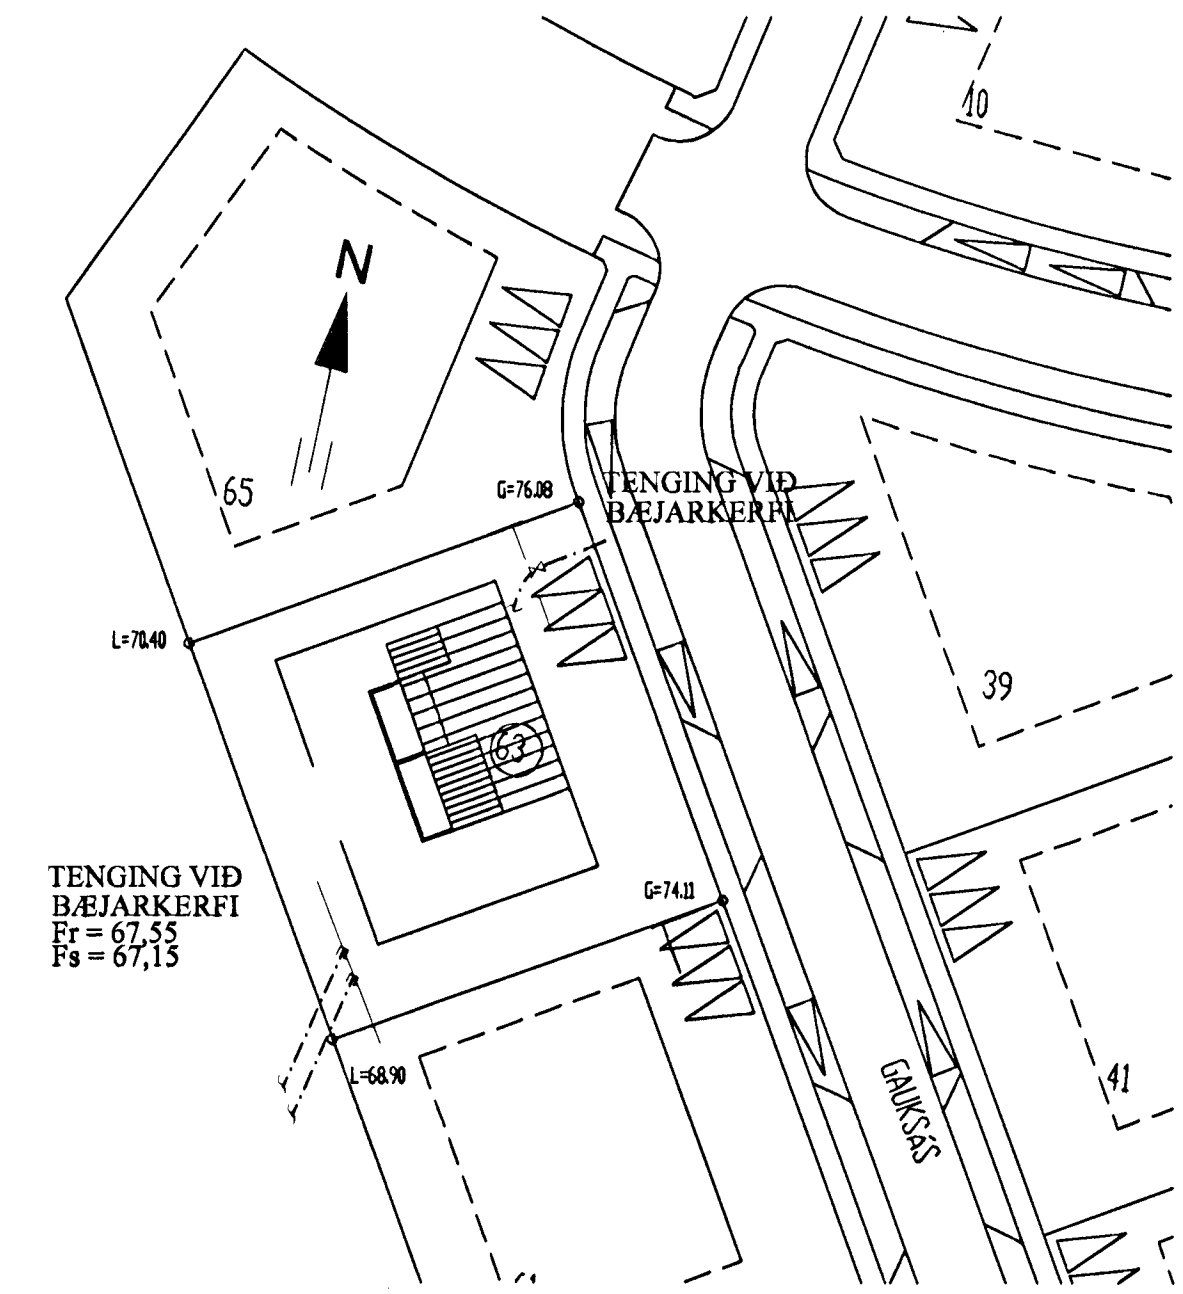


## Frárennislagnir í jörðu og grunnni. 1:20

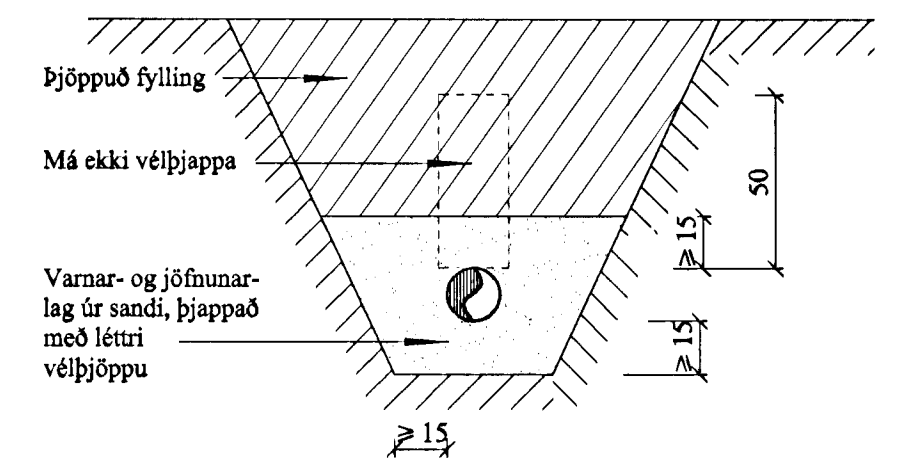

## Frágangur kaldvatnheimæðar inn í hús - SM1. 1:20

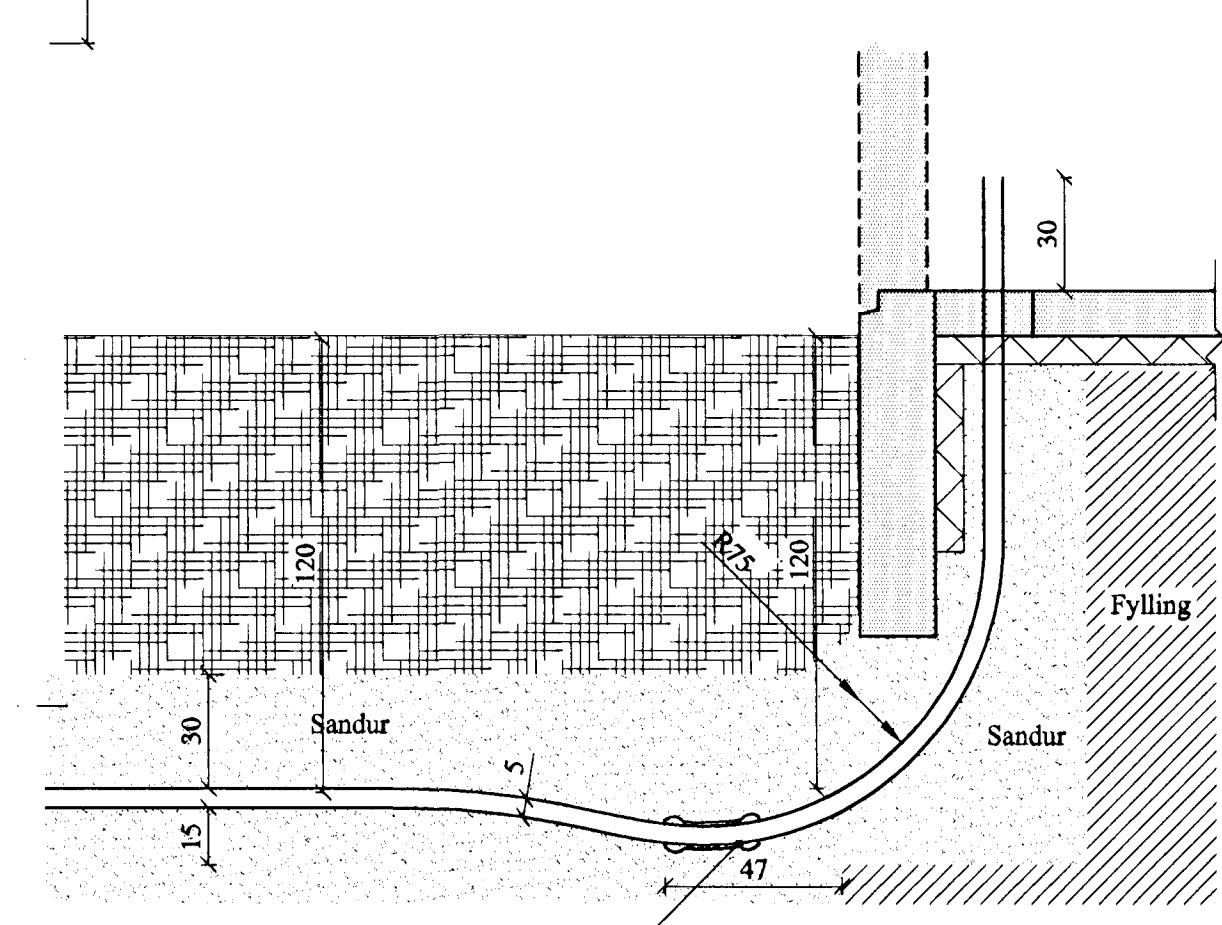

## Snið í jarðvatnslögn 1:20

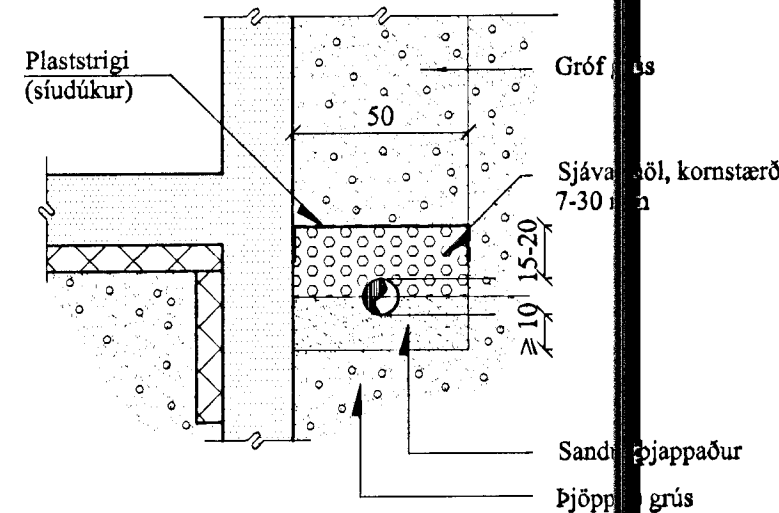

G= 74,11

- SKOLPLÖGN - (HEIMÆÐ STØ150)
- - - REGNVATNSLÖGN - (HEIMÆÐ STØ150)
- · - NEYSLUVATNSLÖGN - (HEIMÆÐ PLØ32)

B	12.01.2001	BÆTT VIÐ LÖGN	JKr.
A	3.11.2000	AFRENNSLI HITAVEITU	JKr.
BREYTINGAR			

TILVÍSANIR:  
SKÝRINGAR.....SJÁ TEIKN NR. 2-01

Bygginguútlitni Hafnarjarðar  
Algreitt þunni  
24 MARS 2001  
Sigurbjartur Halldórsson

*gj* *Jón Kr.*

Reikn.	Jón Kr.	JÚLÍ 2000	Útgefð:	1.11.2000
Teikn.	Atli JG.	JÚLÍ 2000	Kvarði:	1:50, 1:20
Ath.				1:500
Samb.				

GAUKSÁS 63, Hafnarf. Nr. 2-02

Verkhluti  
FRÁRENNISLAGNIR Í GRUNNI, GRUNNMYND, HEIMÆÐAR V.R. OG FRÁR. AFSTÖÐUMYND OG FL.

JÓN KRISTJÁNSSON  
BYGGINGARVERKFRÆÐINGUR  
FVÍF  
STÓRHÓFA 17  
110 REYKJAVÍK  
SÍMI: 587 4820 FAX: 587 7738  
KÍ: 210754-4829  
Netfang: jkr@stania.is