



Samþykkt þann:

01. DES. 2000

Byggingafulltrúinn í Hafnarfirði  
F.h. Kristján Þórarinnsson



L:81.95

L:81.08


lóðarmörk

ÚTLIT VESTUR

G:81.21

G:79.43

lóðarmörk

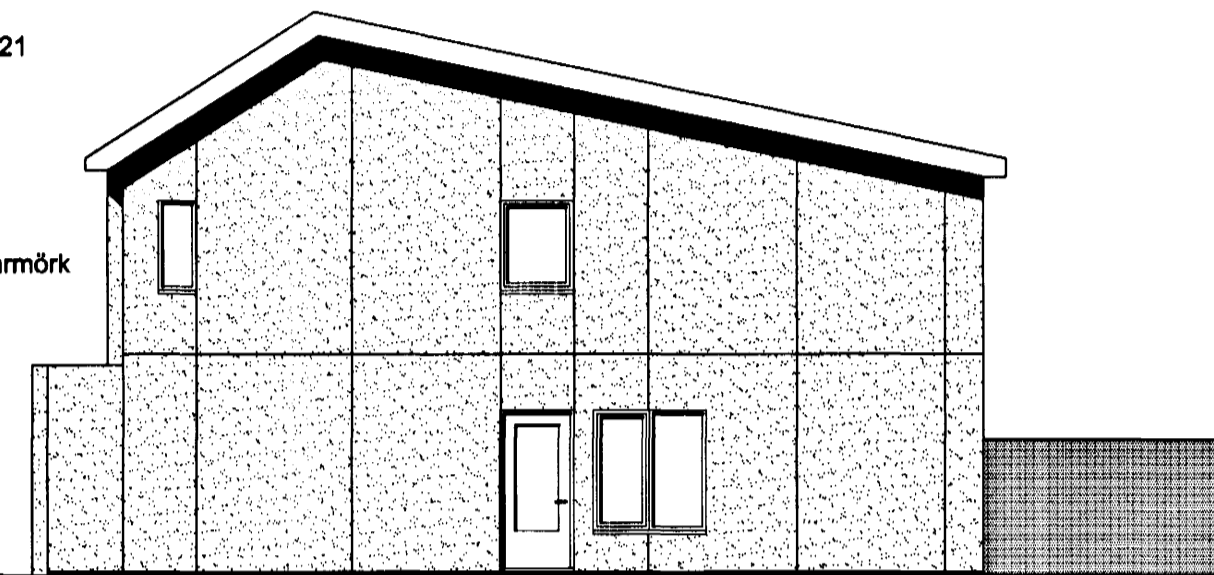

L:81.95

G:81.90

lóðarmörk

ÚTLIT NORÐUR

L:81.08

G:80.19

lóðarmörk



G:81.21

G:79.43


lóðarmörk

ÚTLIT AUSTUR

L:81.95

L:81.08

lóðarmörk

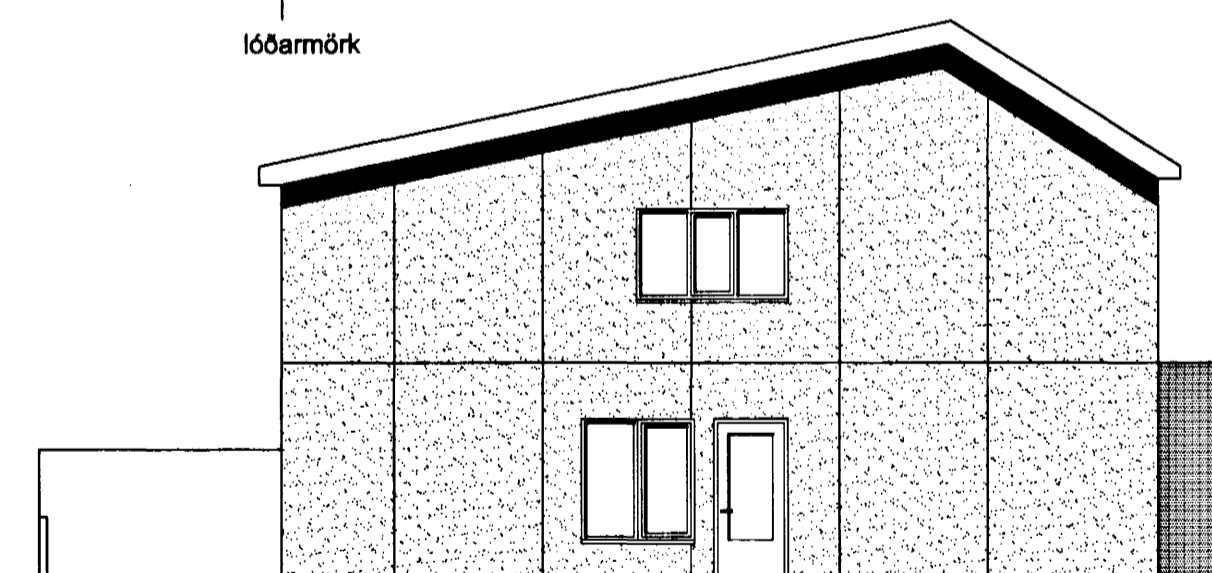

G:80.19

G:79.43


lóðarmörk

ÚTLIT SUÐUR

G:81.90

G:81.25

ATELIER ARKITEKTA  
Björn Skaptason, arkitekt FAl  
kt:270561-2259  
Hildur Bjarnadóttir, arkitekt FAl  
kt:200362-6409  
Suðurlandsbraut 6, sími/fax 5686680

 

GAUKSÁS 6-8

Hildur Bjarnadóttir

ÚTLIT

mkv.1/100 dags.17.06.00 tnr.4.4

Br. 12.09.2000. breyttar stærðir á gluggum, afstöðumynd leiðrétt, og byggingarfýsingu breytt.  
Br. 01.12.2000. Elnum glugga komið fyrir til viðbótar á norðurhlö, og elnn gluggi á norðurhlö sílkaður.