




Samþykkt þann

06 JUNI 2003


Byggingafulltrúinn í Hafnarfirði
F.h. Sigurbjartur Halldórsson



ÚTLIT VESTUR

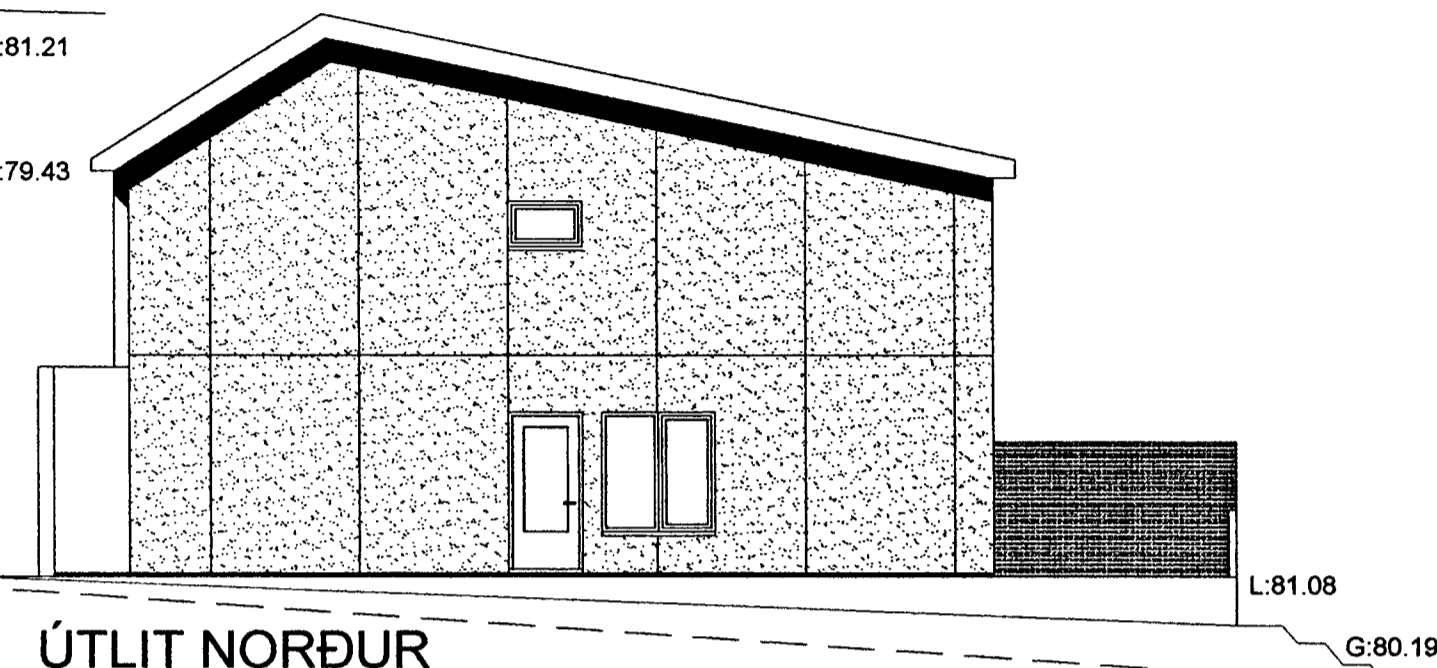

ÚTLIT NORÐUR

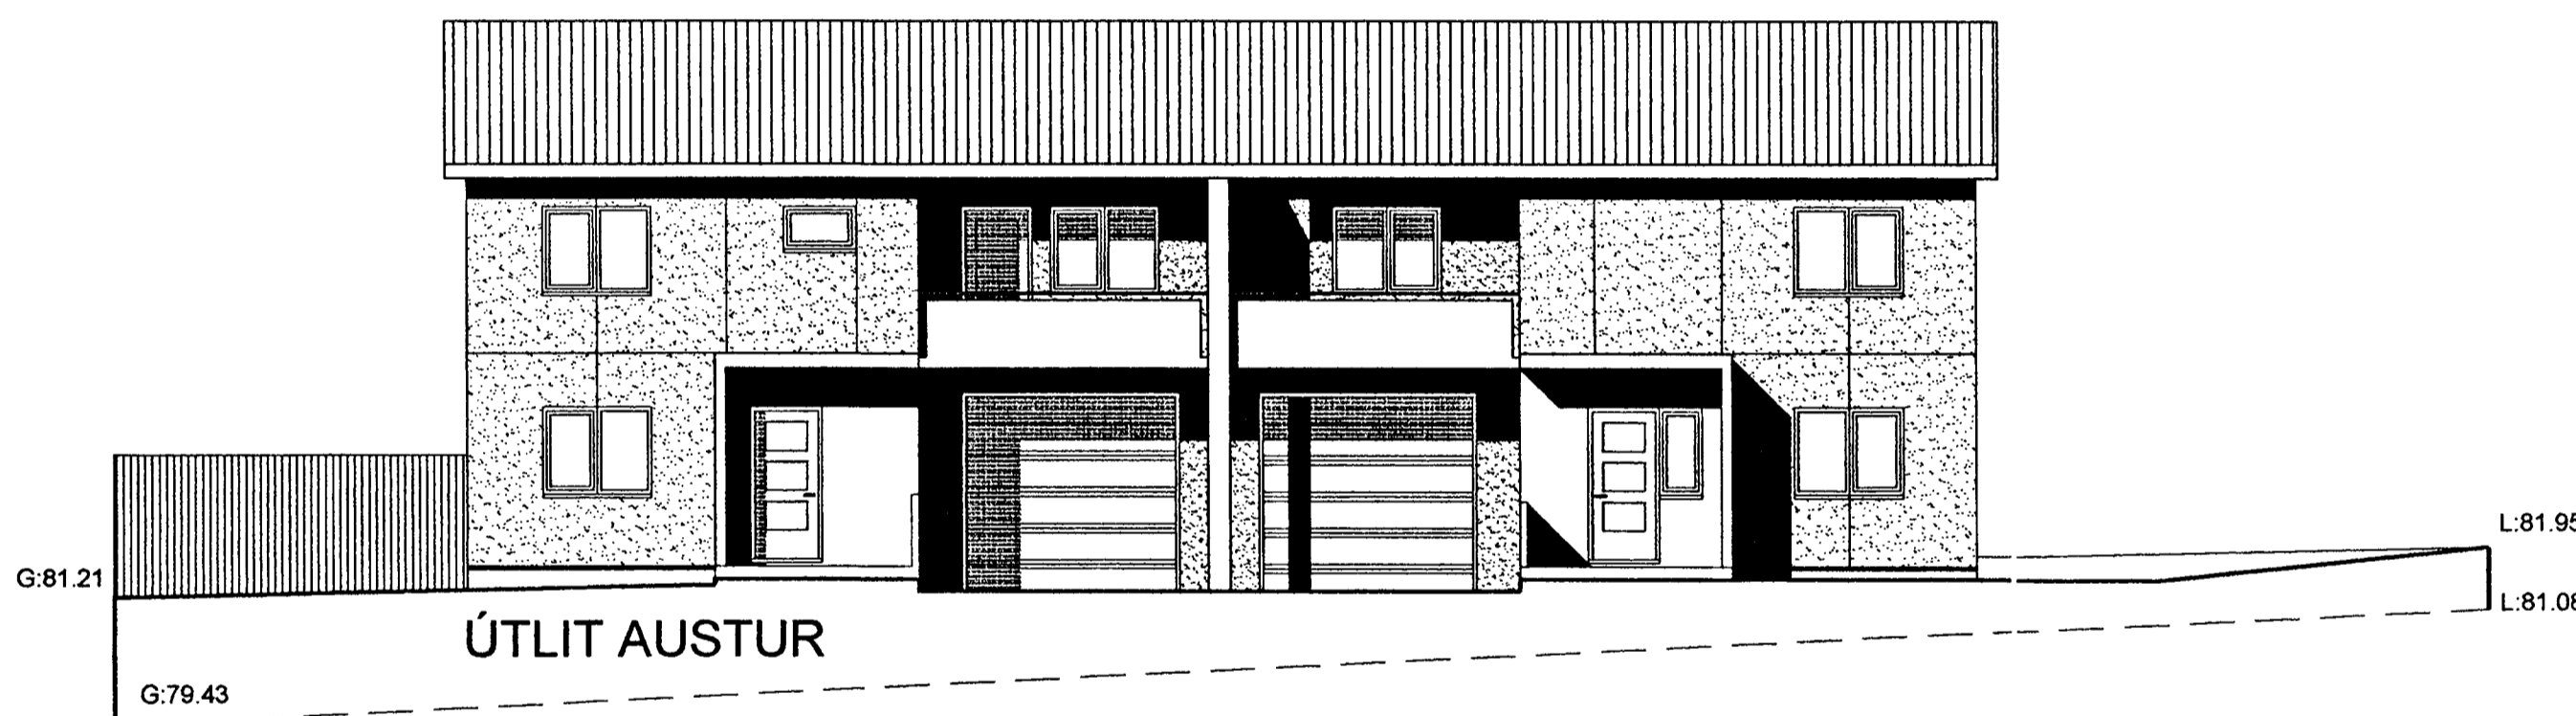

ÚTLIT AUSTUR



ÚTLIT SUÐUR

Br. 12.09.2000. Öreyttar stærðir á gluggum, afstöðumynd leiðrétt, og byggingarlýsingu breytt.
Br. 31.05.2003. Steyptur veggur settur á lóðarmörk, suður við götu.

ATELIER ARKITEKTA
Björn Skaptason, arkitekt FAI
kít: 270561-2259
Hildur Bjarnadóttir, arkitekt FAI
kít: 200362-6409
Suðurlandsbraut 6, sími/fax 5686680



GAUKSÁS 6-8

Hildur Bjarnadóttir

ÚTLIT

mkv.1/100 dags.17.06.00 tr.4/4