



SKÝRINGAR

- KVOD UM BILASTÆÐI
- FJÖLDI STÆÐA SAMKVÆMT SKILMALUM OG REGLUG
- BINDANDI MÖRK BYGGINGAREITS
- HAMARKS BYGGINGARREITUR
- (13) NUMER LÓÐAR
- E,F,R HUSAGERÐ, SJA SKILMALA

(27.215,1) NUMER ADLIGGJANDI LÖÐABLAÐA, STAÐGREINIR
 10000010 ÞJÓÐSKRARNUMER
 180351 LANDNUMER

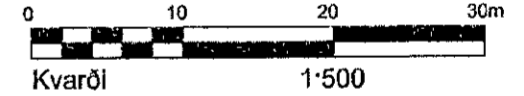

DEILISKIPULAG SAMÞYKKT Í SKIPULAGS- OG BYGGINGARRÁÐI
 02.05.2006 OG Í BÆJARSTJÓRN 02.05.2006

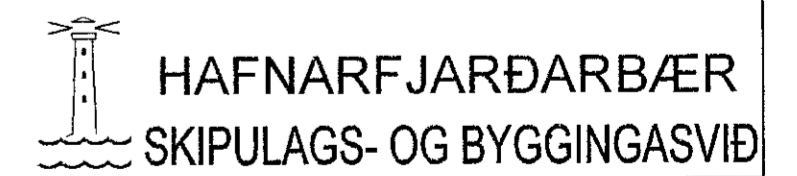

GJÁHELLA 17 OG 19		
HÆÐABLAÐ		27,103,1
Teikn nr 412,051		
HELLNAHRAUN 2		
Mælt	VSB	Samþykkt <i>HS</i>
Hannað	VSB	Dags 25.1.2010
Teiknað	EJ	M kv 1.500
Breytt JANÚAR 2011, MÆLIÐ FRÁ VSB UPPFÆRT		
HJÁ SKIPULAGS OG BYGGINGASVIÐI HAFNARFJARÐAR		

BREYTINGAR

Breyting A, 25.01.11/EJ Breytt deiliskipulag Gjahella 15 og 17 sameiginleg, innkeyrsla felld út og sett inn ný innkeyrsla norðan megin á lóðinni Gjahellu 17 bætt við bilastæðum og kvod um girdingu á lóðamorkum við Gjahellu 15. Samþ. skipulags- og byggingarfulltrúa 5.9.2007, óláðast gildi 1.11.2007.
 Breyting B, 13.05.19/EJ Breytt deiliskipulag Gjahella 17 byggingarreit og bilastæðum breytt. Samþ. skipulags- og byggingarfulltrúa 6.2.2019 óláðast gildi 3.5.2019.