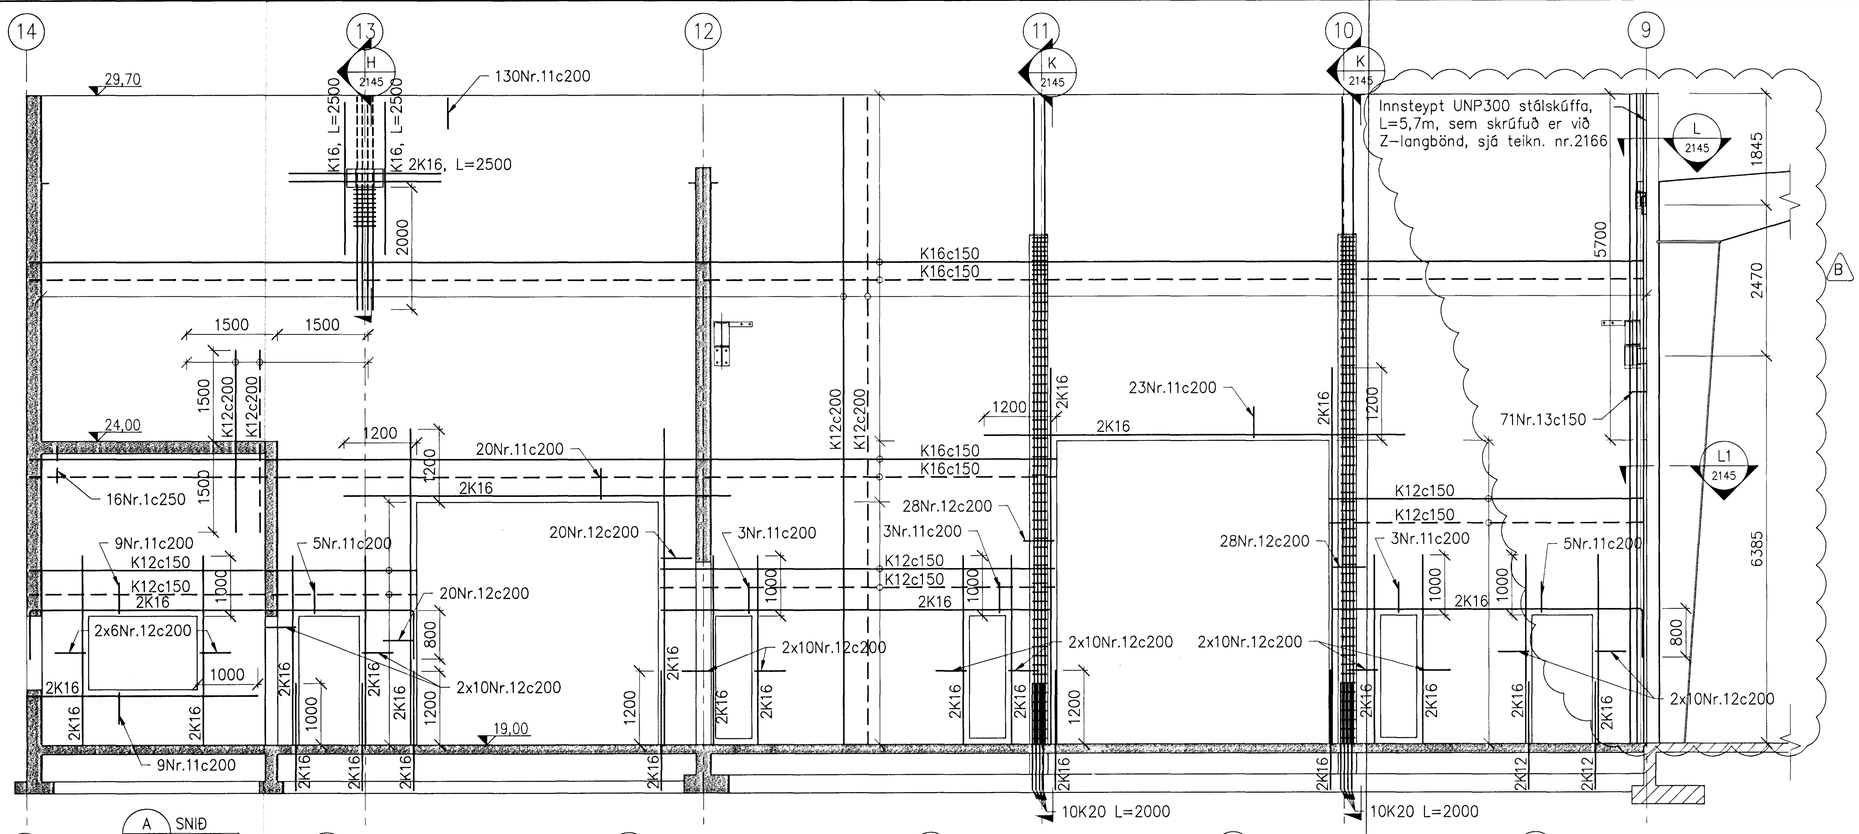

Samþykkt þann
02 OCT 2012
Byggingafulltrúinn í Hafnarfirði
F.h. Sigurður Steinar Jónsson

ASK 10. SEP. 2012

Alm. skýringar sjá teikn. C50.2000.
Járnaskrá sjá teikningu C50.2145.

VERKÍS

www.verkis.is - sími: +354 422 8000

SAMÞYKKT: F.h. VERKÍS Hlöðver Hansson 150946-4629

B	2012-09-03	Veggendi í sniði A	HjH	HjH	RK HjH
A	2012-08-17	VERKTEIKNING	LDB	HjH	RK HjH
ÚTG	DAGS	SKÝRINGAR	TEIK	HANN	RÝNT SAMÞ

GJÁHELLA 4, HAFNARFIRÐI
VÉLSMIÐJA
Burðarvirki
Viðbygging
Steyptir veggir, snið

VERKFANG 06150 TEIKNING C50.2142 B

© Öll afnot og afritun teikningar, að hluta eða í heild er háð skriflegu leyfi höfunda

V:\06\06150\teikn\+C\C50.2142-2144.dwg