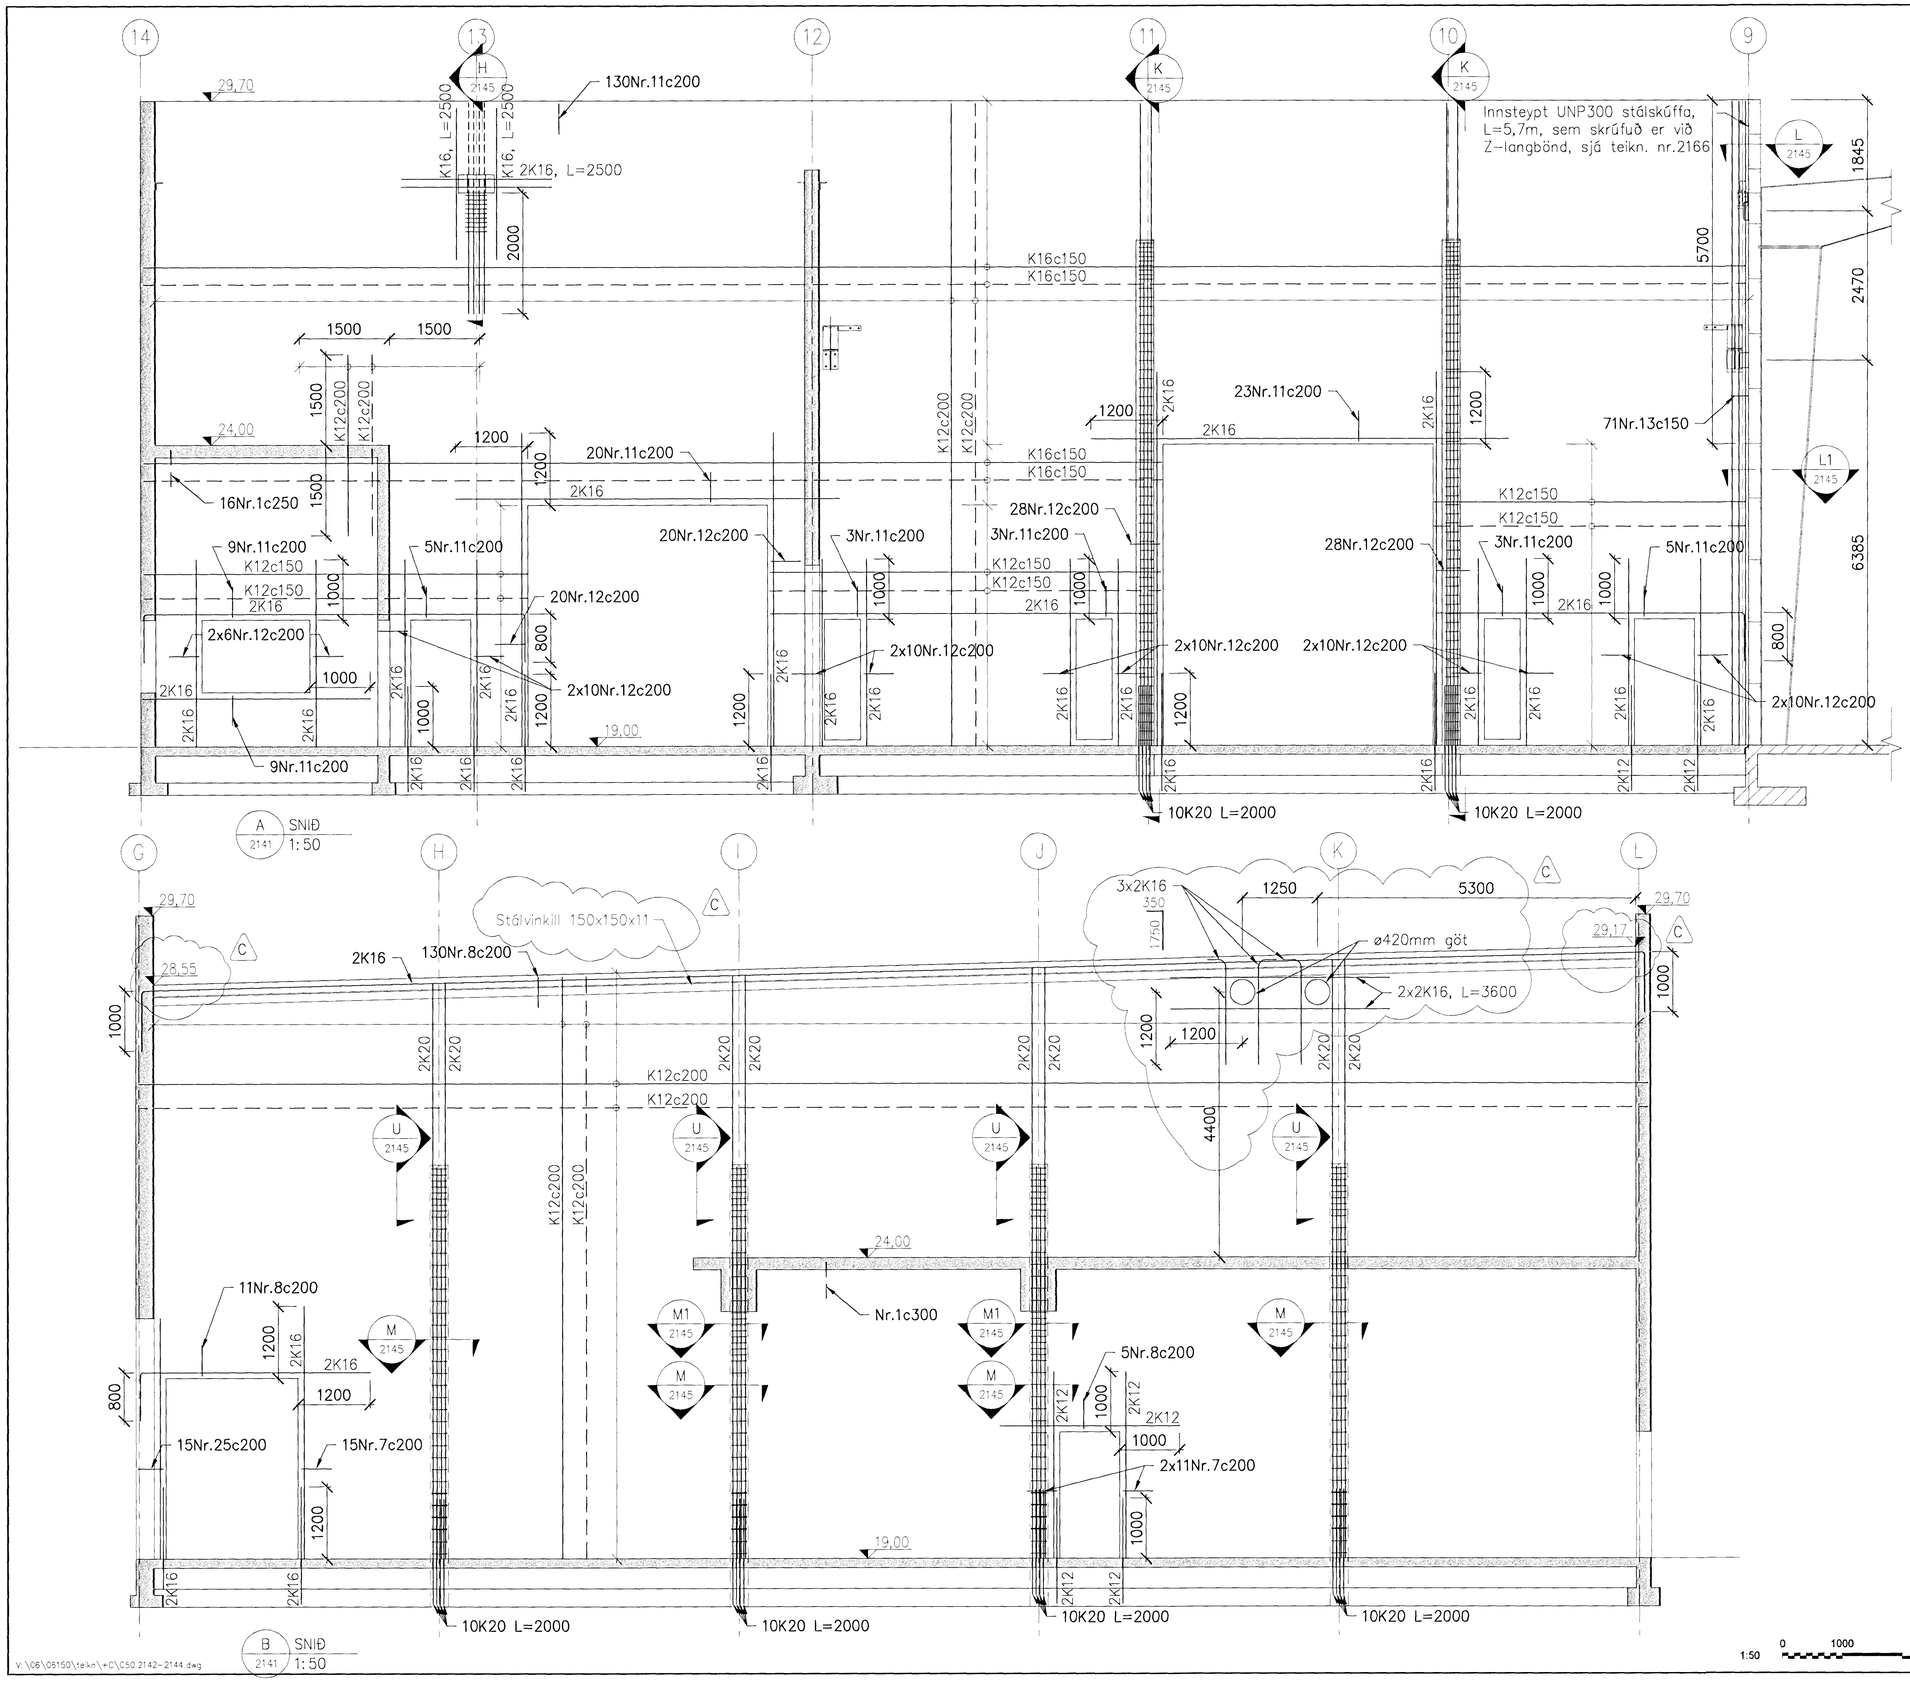

Samþykkt þann 26 OCT 2012
Byggingafulltrúinn í Hafnarfirði
F.h. Sigurður Steinar Jónsson

UNDIRRITUN SAMRÆMINGARHÖNNUÐAR

Alm. skýringar sjá teikn. C50.2000.
Járnaskrá sjá teikningu C50.2145.

ASK ARKITEKTAR 23. okt. 2012

VERKÍS

www.verkis.is - sími: +354 422 8000

SAMÞYKKT: Hjörtur Hansson 150946-4929

ÚTG	DAGS	SKÝRINGAR	TEIK	HANN	RÝNT	SAMÞ
C	2012-10-18	Kótar, göt o.fl.	HjH	HjH	RK	HjH
B	2012-09-03	Veggendi í sniði A	HjH	HjH	RK	HjH
A	2012-08-17	VERKTEIKNING	LDB	HjH	RK	HjH

GJÁHELLA 4, HAFNARFIRÐI
VÉLSMIÐJA
Burðarvirki
Viðbygging
Steyptir veggir, snið

VERKFANG 06150 TEIKNING C50.2142 C

V:\06\05150\teikn\+C\C50.2142-2144.dwg

© Öll afnot og afritun teikningar, að hluta eða í heild er háð skriflegu leyfi höfundar