



1 GRUNNMYND 1.HÆÐ (hluti 4 af 8) 1:50
Vélaeild, renniverkstæði

Samykkt þann
19. júlí 2012
Byggingufullrúnni í Hafnarfirði
E.A. Helgimar S. Gunnlaugsson

A	O1	O1	27.08.2012
Stækun húsa. Húsa stækkað milli modulanna G og L frá 9 að modulinu 14			
Skipt ný útgáfa af tekiðgáttum Ask Arkitektá á laukingu			
UTGÁFA	1. TEIKNAD	1. VYRFAHND	1. DAGS

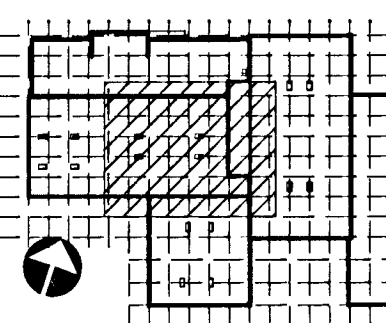

ASK ARKITEKTAR EHF
GERSGÖTU 9 101 REYKJAVÍK
SÍM: 515 3300 FAX: 515 0319
www.ask.is

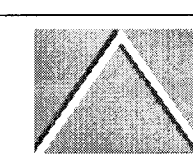

ÁRITUN AÐALHÖNNUNÐAR
Heiðar M. Haldrupson
ASK ARKITEKTAR
HEIÐAR M. HALDRUPSON
ASK ARKITEKTAR

VERKFRNI	GJÁHELLA 4, HAFNARFIRÐI HÉÐINN
TEIKNAD	VERKTEIKNINGAR
TEIKNAD	GRUNNMYND 1. HÆÐ (hl. 4 af 8)
TEIKNAD	VÉLADEILD
TEIKNAD	RENNIVERKSTÆÐI
DAGS	28.03.2008
UTGÁFA	A

ÖLL RÍÐI MÆLA UPPI AF TEIKNINGU ÖLL AFRÖT OG AFRÖTUN TEIKNINGAR ER HAD SAMMYKKT ASK ARKITEKTAR