


Samþykkt þann
19. júlí 2012
Byggingufulltrúin í Hafnarfirði
Fh. Hrólfur S. Gunnlaugsson

A	ÓI	ÓI	27.06.2012
Salaáskömum breytt. Sett ný útgáfa af teikningahausi Ask Arkitektas á teikningu.			
DRÖGMA	TEIÐINGAR	VIÐRÆÐINGAR	ÍDAGAR
BREYTINGAR			

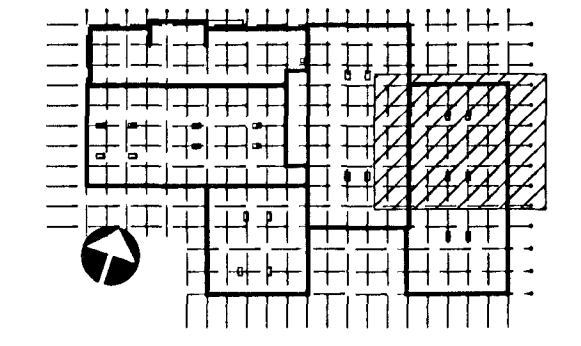

ASK ARKITEKTAR EHF
GEIRSGÓTU 8 101 REYKJAVÍK
SÍM: 515 0300 FAX: 515 0319
www.ask.is

ÁRTUN ADALHÖNDUGAR
Heiðir miðsson
Heiðir miðsson ARNDI FAL. 13301258-7049
heigmar@ask.is

VERKEFNI
GJÁHELLA 4, HAFNARFIRÐI
HÉDINN

TEIÐINGAR	MKV 1 A1	1:50
VERKTEIKNINGAR	HANND	HMH
TEIÐINGAR	ÓI	HMH
YTRIF.	HMH	HMH
DAGS	28.03.2008	HMH
UTGÁFA	A	HMH
TEIÐINGAR	06124	20-107
ADRENNI - NAFN TEIÐINGAR	20-107	20-107

1 GRUNNMYND 1.HÆÐ (hluti 7 af 8) 1:50
Blikk

ÞESSU SKALA MÁLAUFPIP AF TEIÐINGU ÖLL AÐNOT OG AFÞRITTUN TEIÐINGA ER HÁÐ SAMÞYKKTUR ASK ARKITEKTA.