


Samþykkt þann  
19. júlí 2012

Byggingaálfurinn | Hafnarfjall  
Fél. hefur S. Gunnlaugsson

A Oí Oí 27.08.2012  
Stækun húsa. Húsa stækkað milli modulanna G og L frá 9 að modulinu 14  
Skipt niðurlaga af tekiþingahúsa ASK Arkitektar & tekiþingur  
STIGGA: 1 TEKIÐ 1 VITTIÐ 1 DAGS

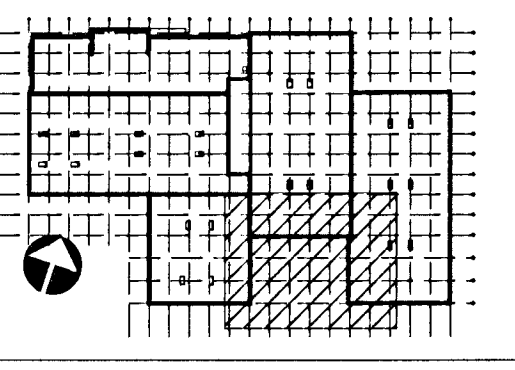

ASK ARKITEKTAR EHF  
GERSGÖTU 9 101 REYKJAVÍK  
SÍM: 515 2000 FAX: 515 0919  
www.ask.is

ÁRITUN ADALHÖNDUGAR  
Heiðgerður Gunnlaugsson  
Hölgur Már Halldórsson ARKITEKTAR F.Á.L. KE301208-1048  
heligmar@ask.is

VERKEFNI  
GJÁHELLA 4, HAFNARFIRDI  
HÉÐINN

TEGUND TÆKNINGAR  
VERKEIKNINGAR  
GRUNNMYND 1. HÆÐ (hl. 6 af 8)  
PLÖTUVÆRSTÆÐI SUÐUR

MÖV 1 A1  
MANNAD 1:50  
TEKINGAR HMH  
VITTIÐ OÍ  
YTRIR HMH  
DAGS 11.06.2012  
STIGGA A

VERKUR 06124  
ALERNINGUR 20-106

1 GRUNNMYND 1.HÆÐ (hluti 6 af 8) 1:50  
Plötuværkstæði suður