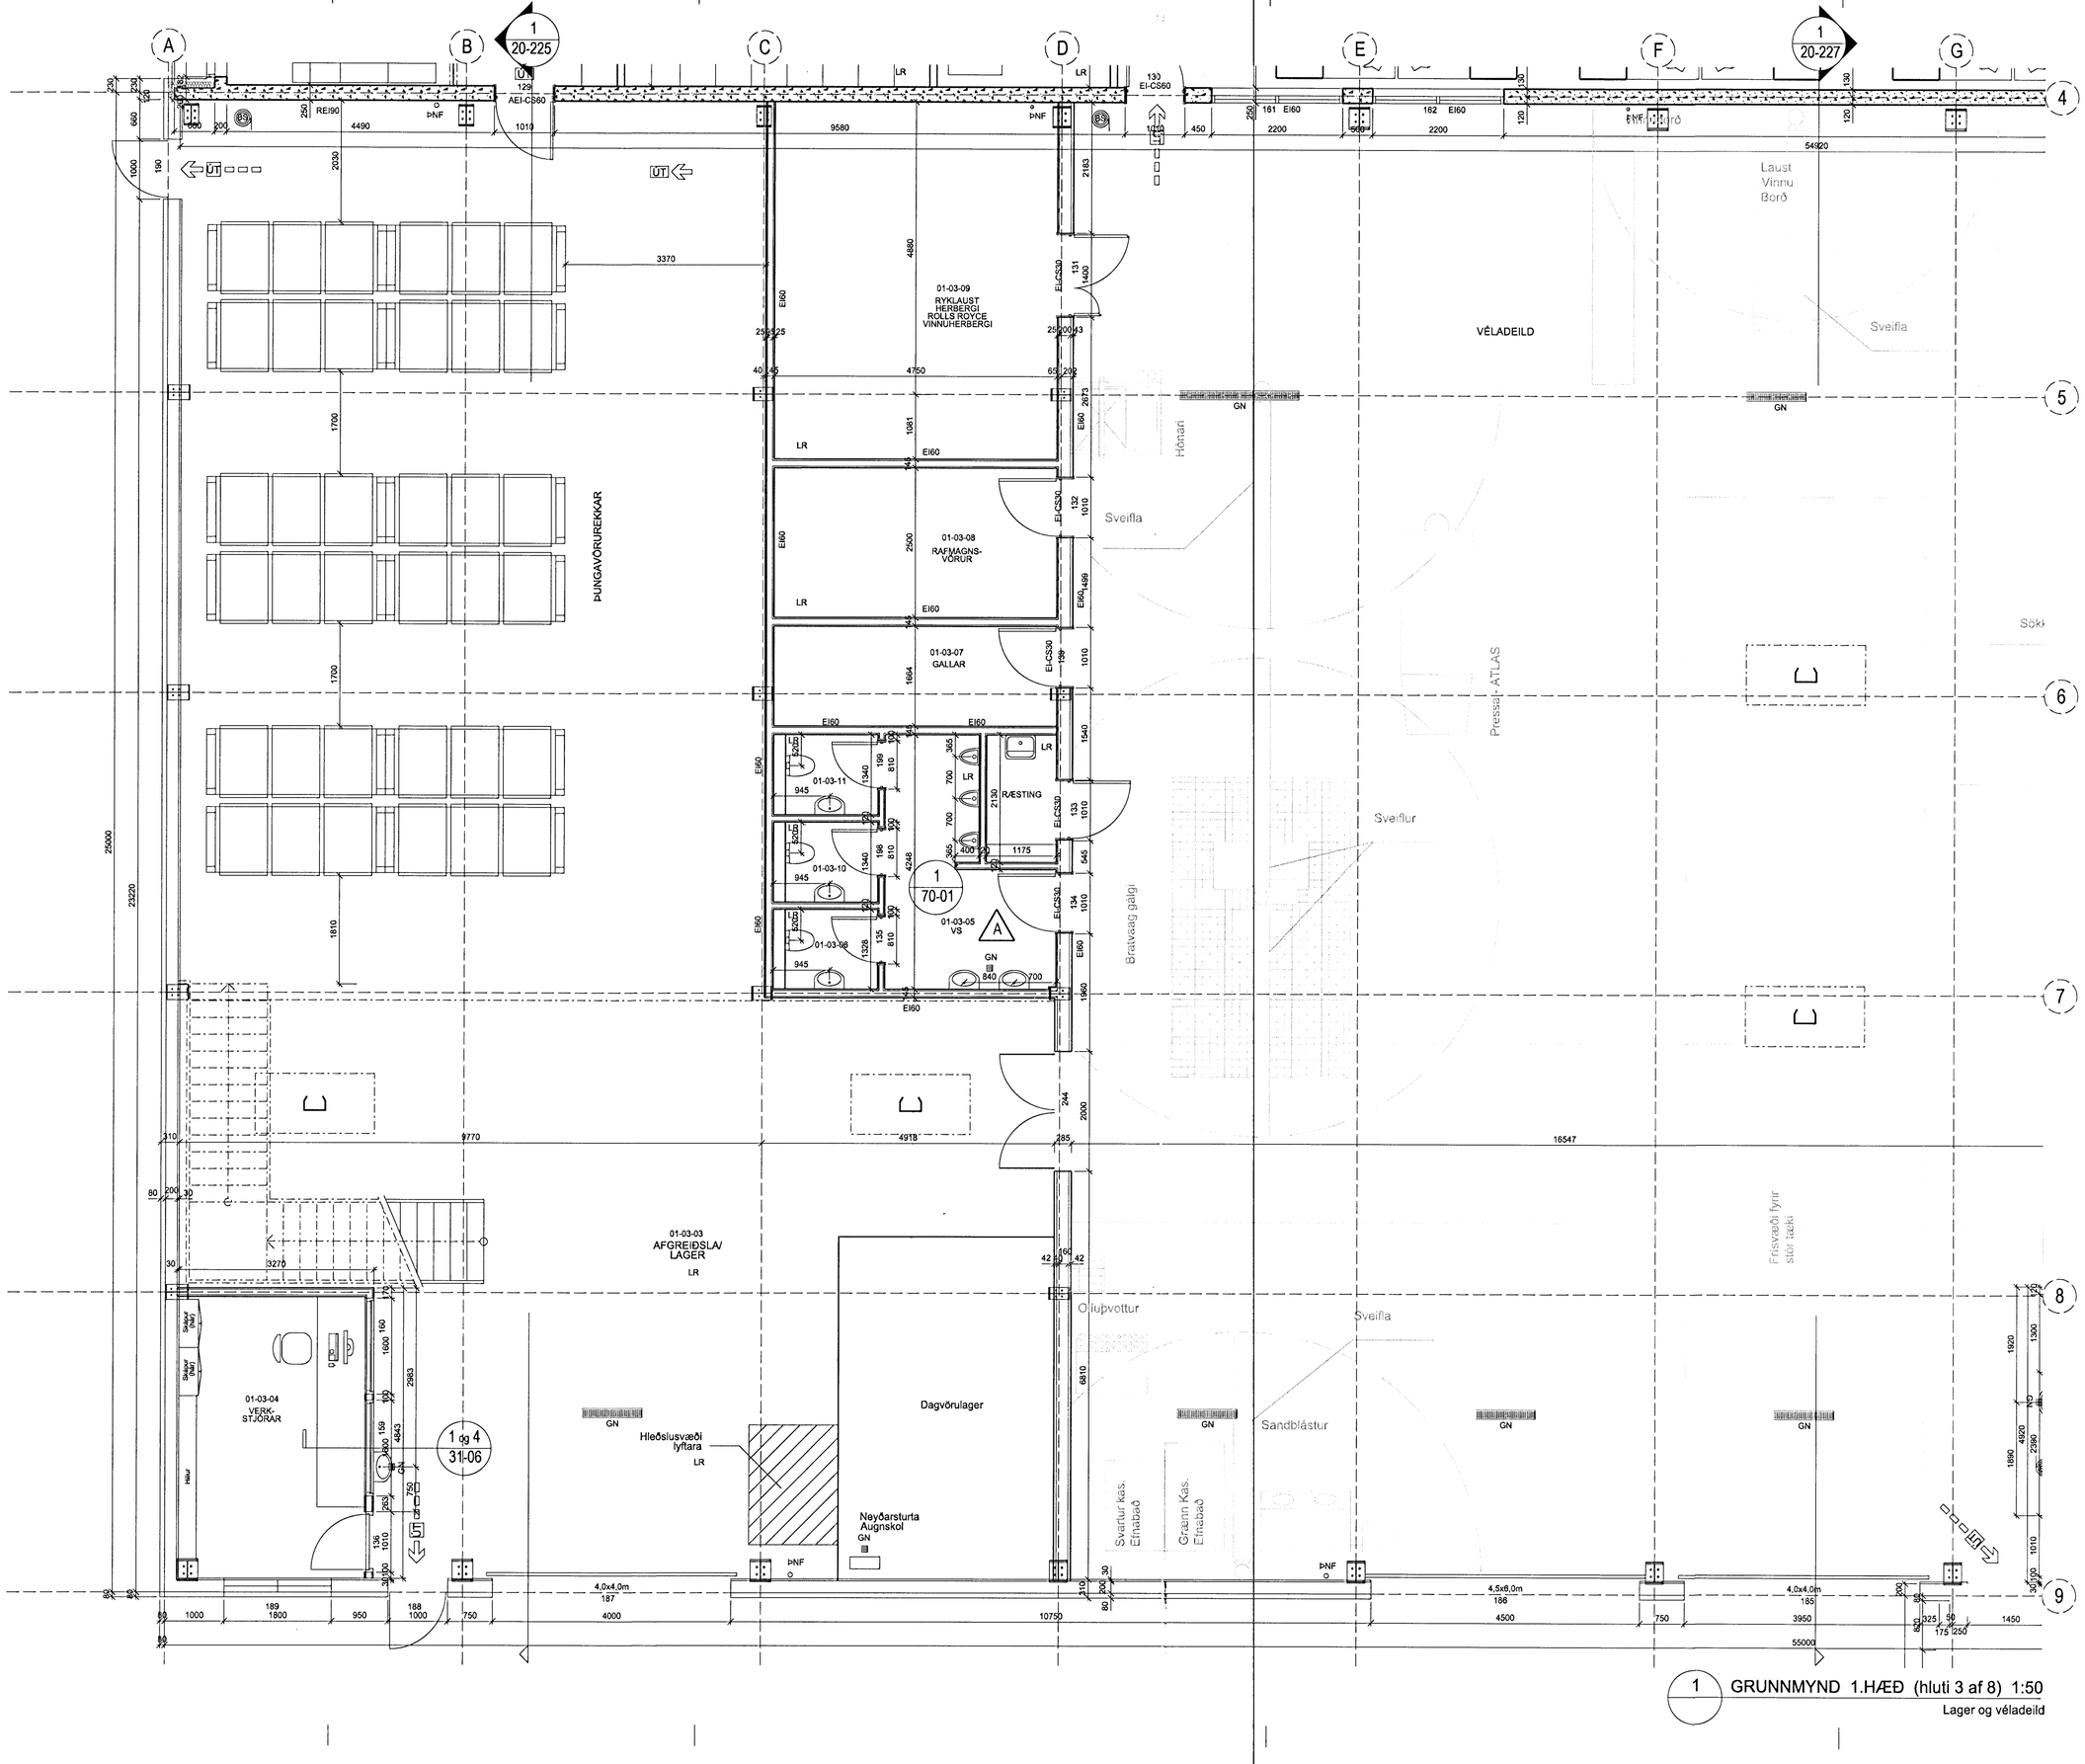

Sampykkt þann
19. júlí 2012
Byggingafulltrúinn í Hafnarfirði
Fh. Hrólfur S. Gunnlaugsson

A	Öl	Öl	27.06.2012
Salernisklefum breytt Sett ný útgáfa af teikningahaus Ask Arkitekta á teikningu			
ÚTGÁFA	TEIKNAÐ	YFIRFARIÐ	DAGS

BREYTINGAR

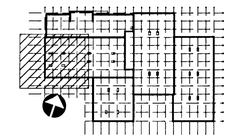

ASK ARKITEKTAR EHF
GEIRSGÖTU 9 101 REYKJAVÍK
SÍMI 515 0300 FAX 515 0319
www.ask.is

ÁRITUN ADALHÖNNUÐAR

Helgi Már Halldórsson Arkitekt F.A.Í. kt:301258-7049 helgimar@ask.is

ASK ARKITEKTAR

VERKEFNI

GJÁHELLA 4, HAFNARFIRÐI
HEÐINN

TEGUND TEKNINGAR	MKV. Í A1
VERKTEIKNINGAR	1:50
HEITI TEIKNINGAR	HANNAÐ
GRUNNMYND 1. HÆÐ (hl. 3 af 8) VÉLADEILD	HMH
	TEIKNAÐ
	ÖI
	YFIRF.
	HMH
	DAGS.
	28.03.2008
VERK NR. 06124	AUÐKENNI / NÚMER TEIKNINGAR 20-103
	ÚTGÁFA A

ÖKKI SKAL MÆLA UPP AF TEIKNINGU. ÖLL AFNOT OG AFRITUN TEIKNINGAR ER HÁÐ SAMÞYKKI ASK ARKITEKTA