


Samþykkt þann
18. júlí 2012
Byggingafulltrúi (Hafnarfirði)
F.H. Höfður S. Gunnlaugsson

UNDRITUN SAMRÆMINGARÞÖNNUDAR

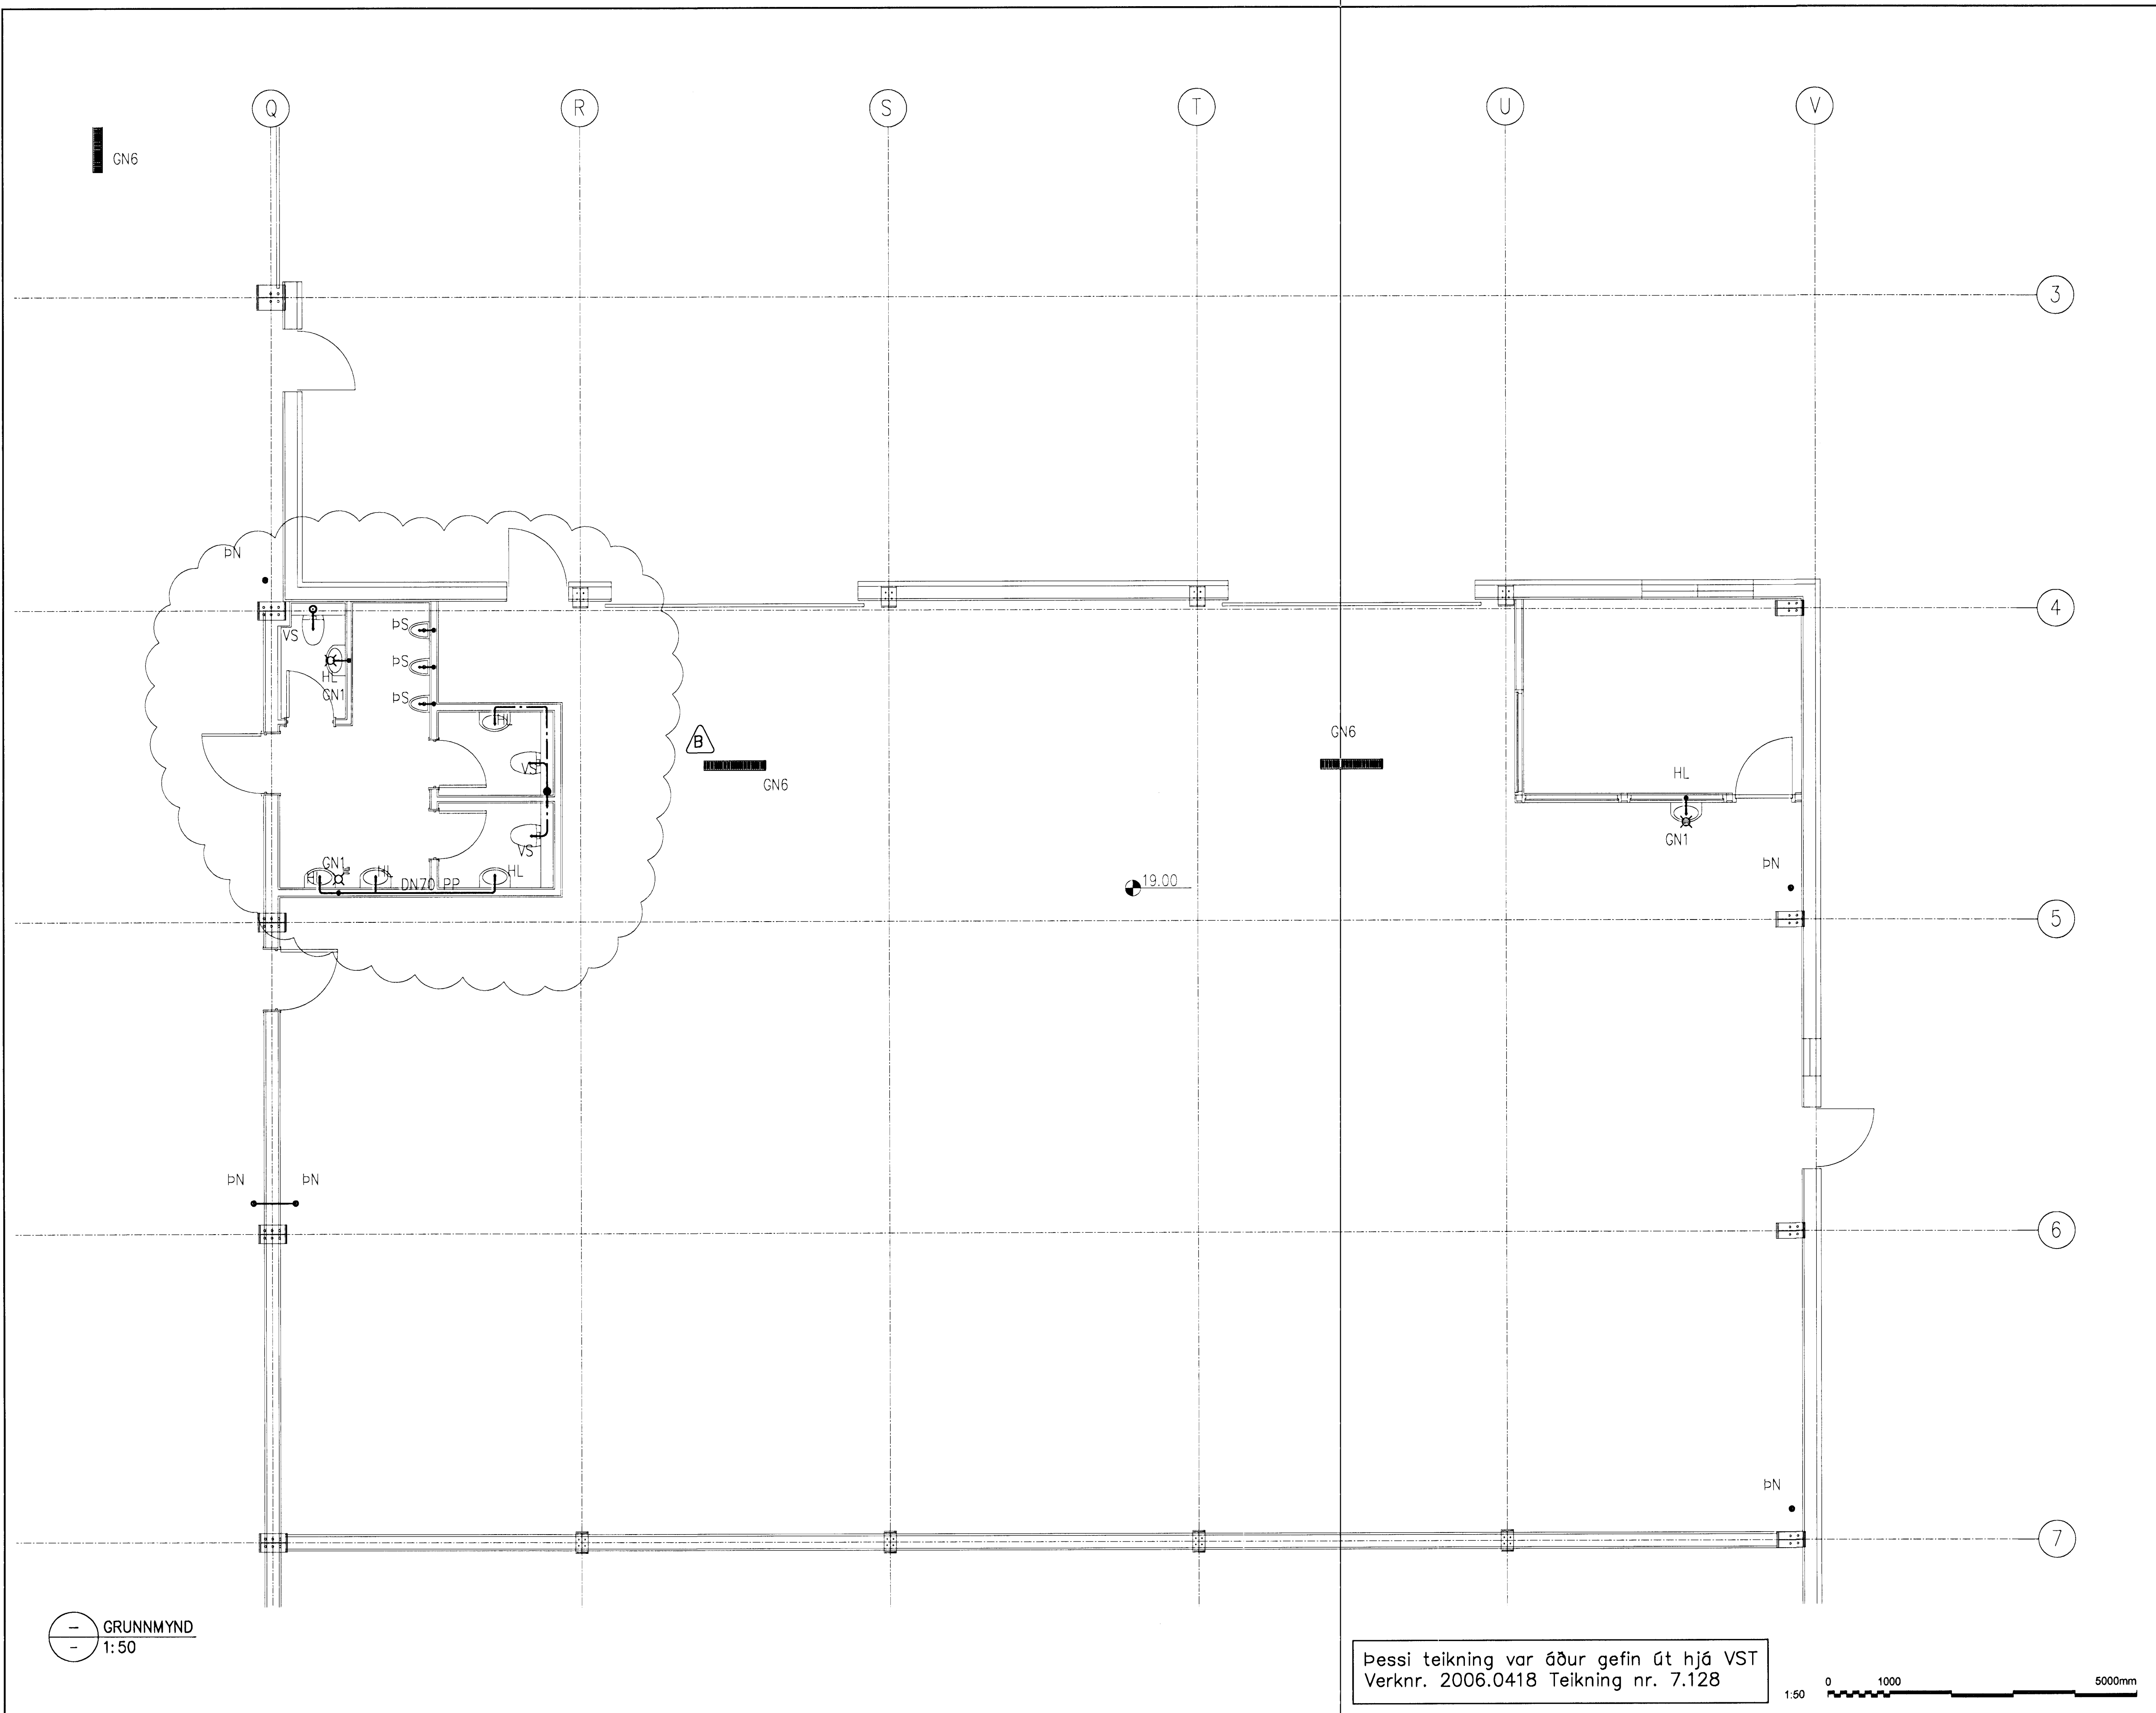

ASS
18. júlí 2012

HEILBROGDREYFILT
HAFNARFIRÐI
CG BORG OG STAD
6/7/2012
Hjúrtur Hansson



www.verkis.is - sími: +354 422 8000

SAMBYKKT: Hjúrtur Hansson 150946-4929

B 2012-07-04 Stækkun salema AdAA AdAA AS HJH


A 2008-03-26 VERKTEIKNING AS DGI HH HH

ÚTG DAGS SKÝRINGAR TEIK HANN RÝNT SAMB

GJÁHELLA 4, HAFNARFIRÐI
VÉLSMÍÐJA
Frárennisslaginir í 1 hæð
Hluti 3/4
Grunnmynd

VERKIFANG 06150 TEIKNING M41.7128 B

Þessi teikning var áður gefin út hjá VST
Verknr. 2006.0418 Teikning nr. 7.128

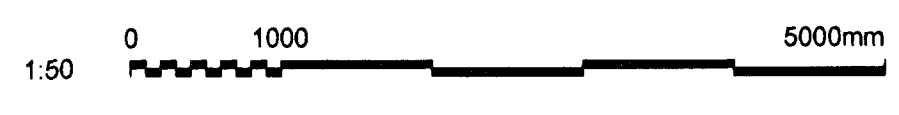

GRUNNMYND
1:50