


Samþykkt þann 18. júlí 2012  
 Byggingafræðingur Hafnarfirði  
 F.H. Höfður S. Gunnarsson

UNDIRRITUN SAMRÆMINGARHÖNNUNAR

ASK  
 -9. júlí 2012  
 Þóroddur Þorsteinsson

HEILINGDRETTIR  
 HAFNARFIRÐI  
 OG KÖNNINGAR  
 Gunnarsgáti 7 - 201 Gunnarsson  
 6/7 2012 *[Handwritten signature]*

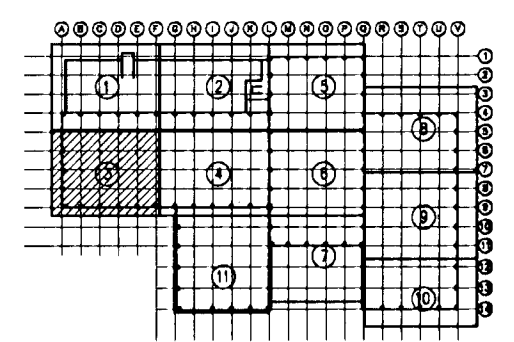

www.verkis.is - sími: +354 422 8000

SAMÞYKKT: Hjörtur Hansson 150946-4929

C 2012-07-04 Stækkun salema AdAA AdAA AS HJH


A 2008-03-26 VERKTEIKNING AS DGÍ HH HH

ÚTG DAGS SKÝRINGAR TEIK HANN RÝNT SAMÞ

GJÁHELLA 4, HAFNARFIRÐI  
 VÉLSMIÐJA  
 Frárennisslaginn í 1 hæð  
 Hluti 1/4  
 Grunnmynd

VERKFANG 06150 TEIKNING M41.7123 C

© Dri skot og skrifun teikningar, að hluta að 1 hella er hób skrifsgu teyfi höfundu

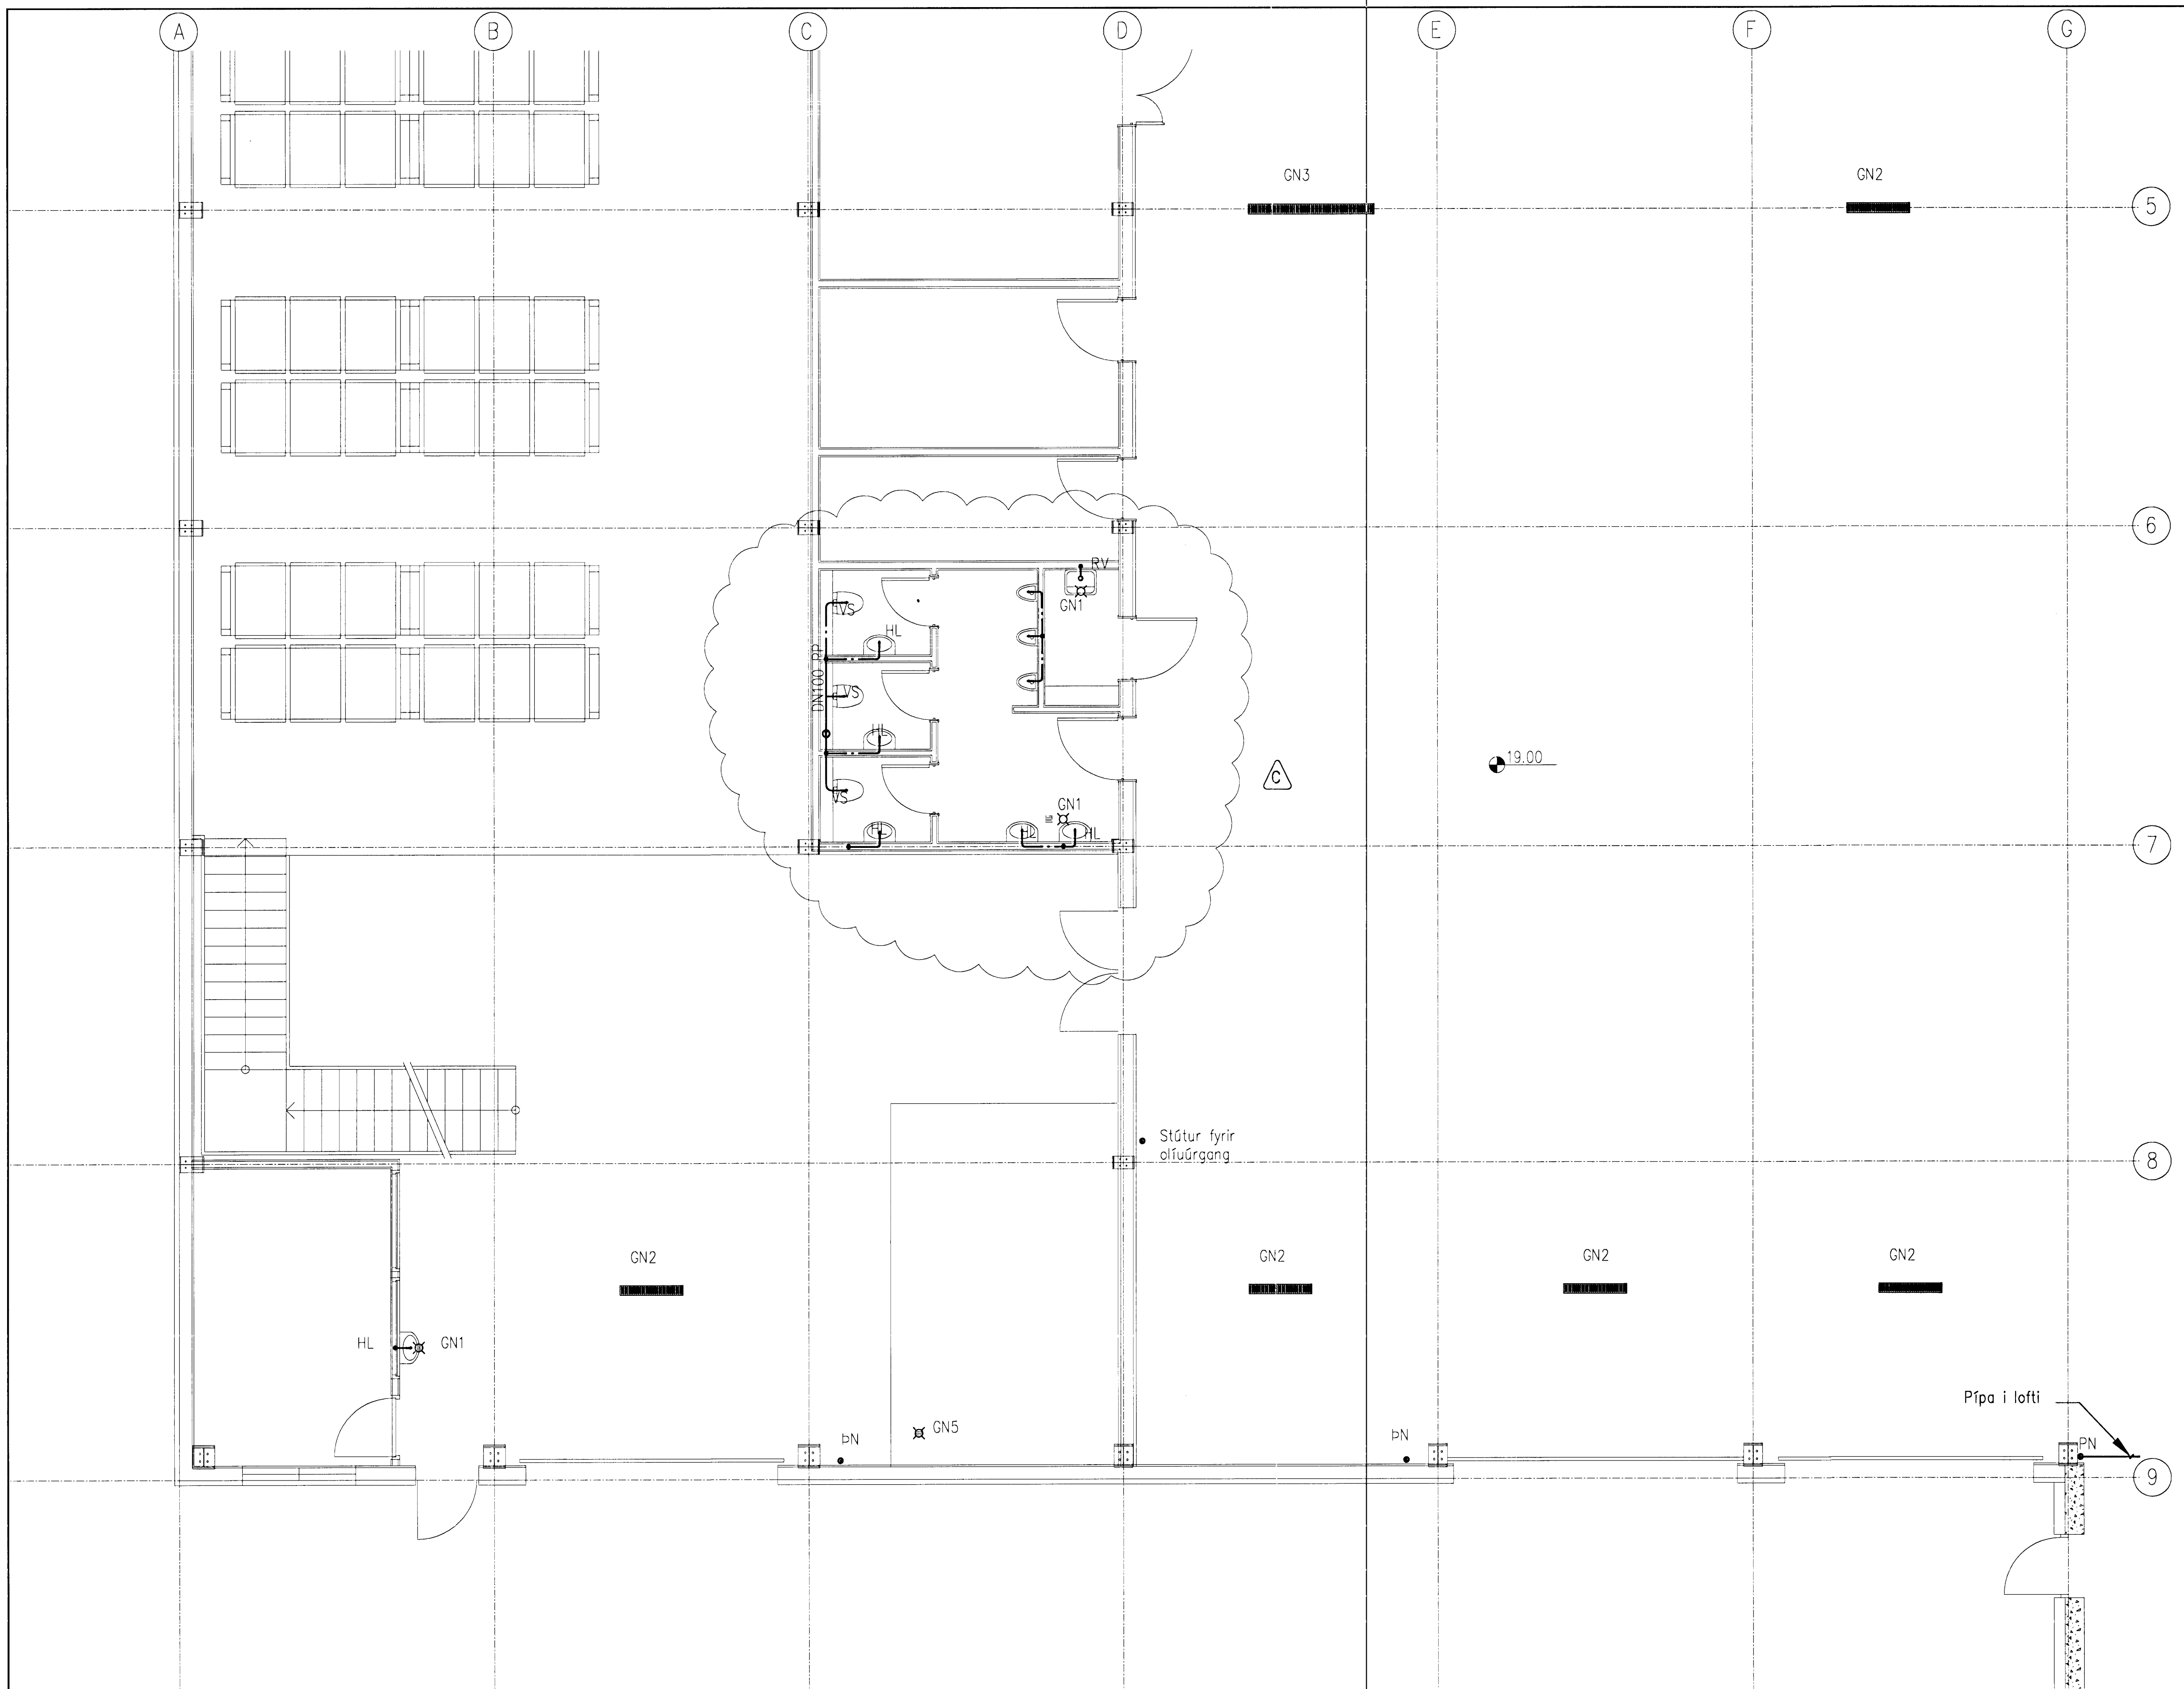

Þessi teikning var áður gefin út hjá VST  
 Verknr. 2006.0418 Teikning nr. 7.123



GRUNNMYND  
 1:50

V:\06\06150\tekn\+M\M41.7123-7155.dwg