


Samþykkt þann
18. júlí 2012
Byggingulegriðni HAFNARFIRÐI
Efnisvísun 5. Grunnlagsson

UNDIRRITUN SAMRÆMINGARHÖNNUNAR

Sérmynd hent út

HEILINGDURTEIÐ
HAFNARFIRÐI
OG KÖNNINGAR
Gagnagrá 7-2010
18.7.2012

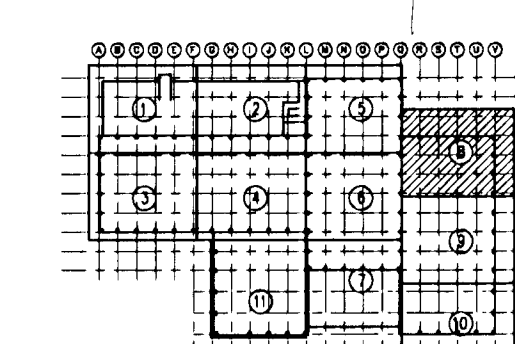

www.verkis.is - sími: +354 422 8000

SAMÞYKKT: Hjörtur Hansson 150946-4929


C 2012-07-04 Stækkun salema AdAA AdAA AS HJH

A 2008-03-26 VERKTEIKNING SGH AS DGI HH

ÚTG DAGS SKÝRINGAR TEIÐ HANN RÝNT SAMÞ

GJÁHELLA 4, HAFNARFIRÐI
VÉLSMÍÐJA
Frérennislaginn í grunn
Hluti 3/4
Grunnmynd

VERKFANG 06150 TEIKNING M41.7118 C

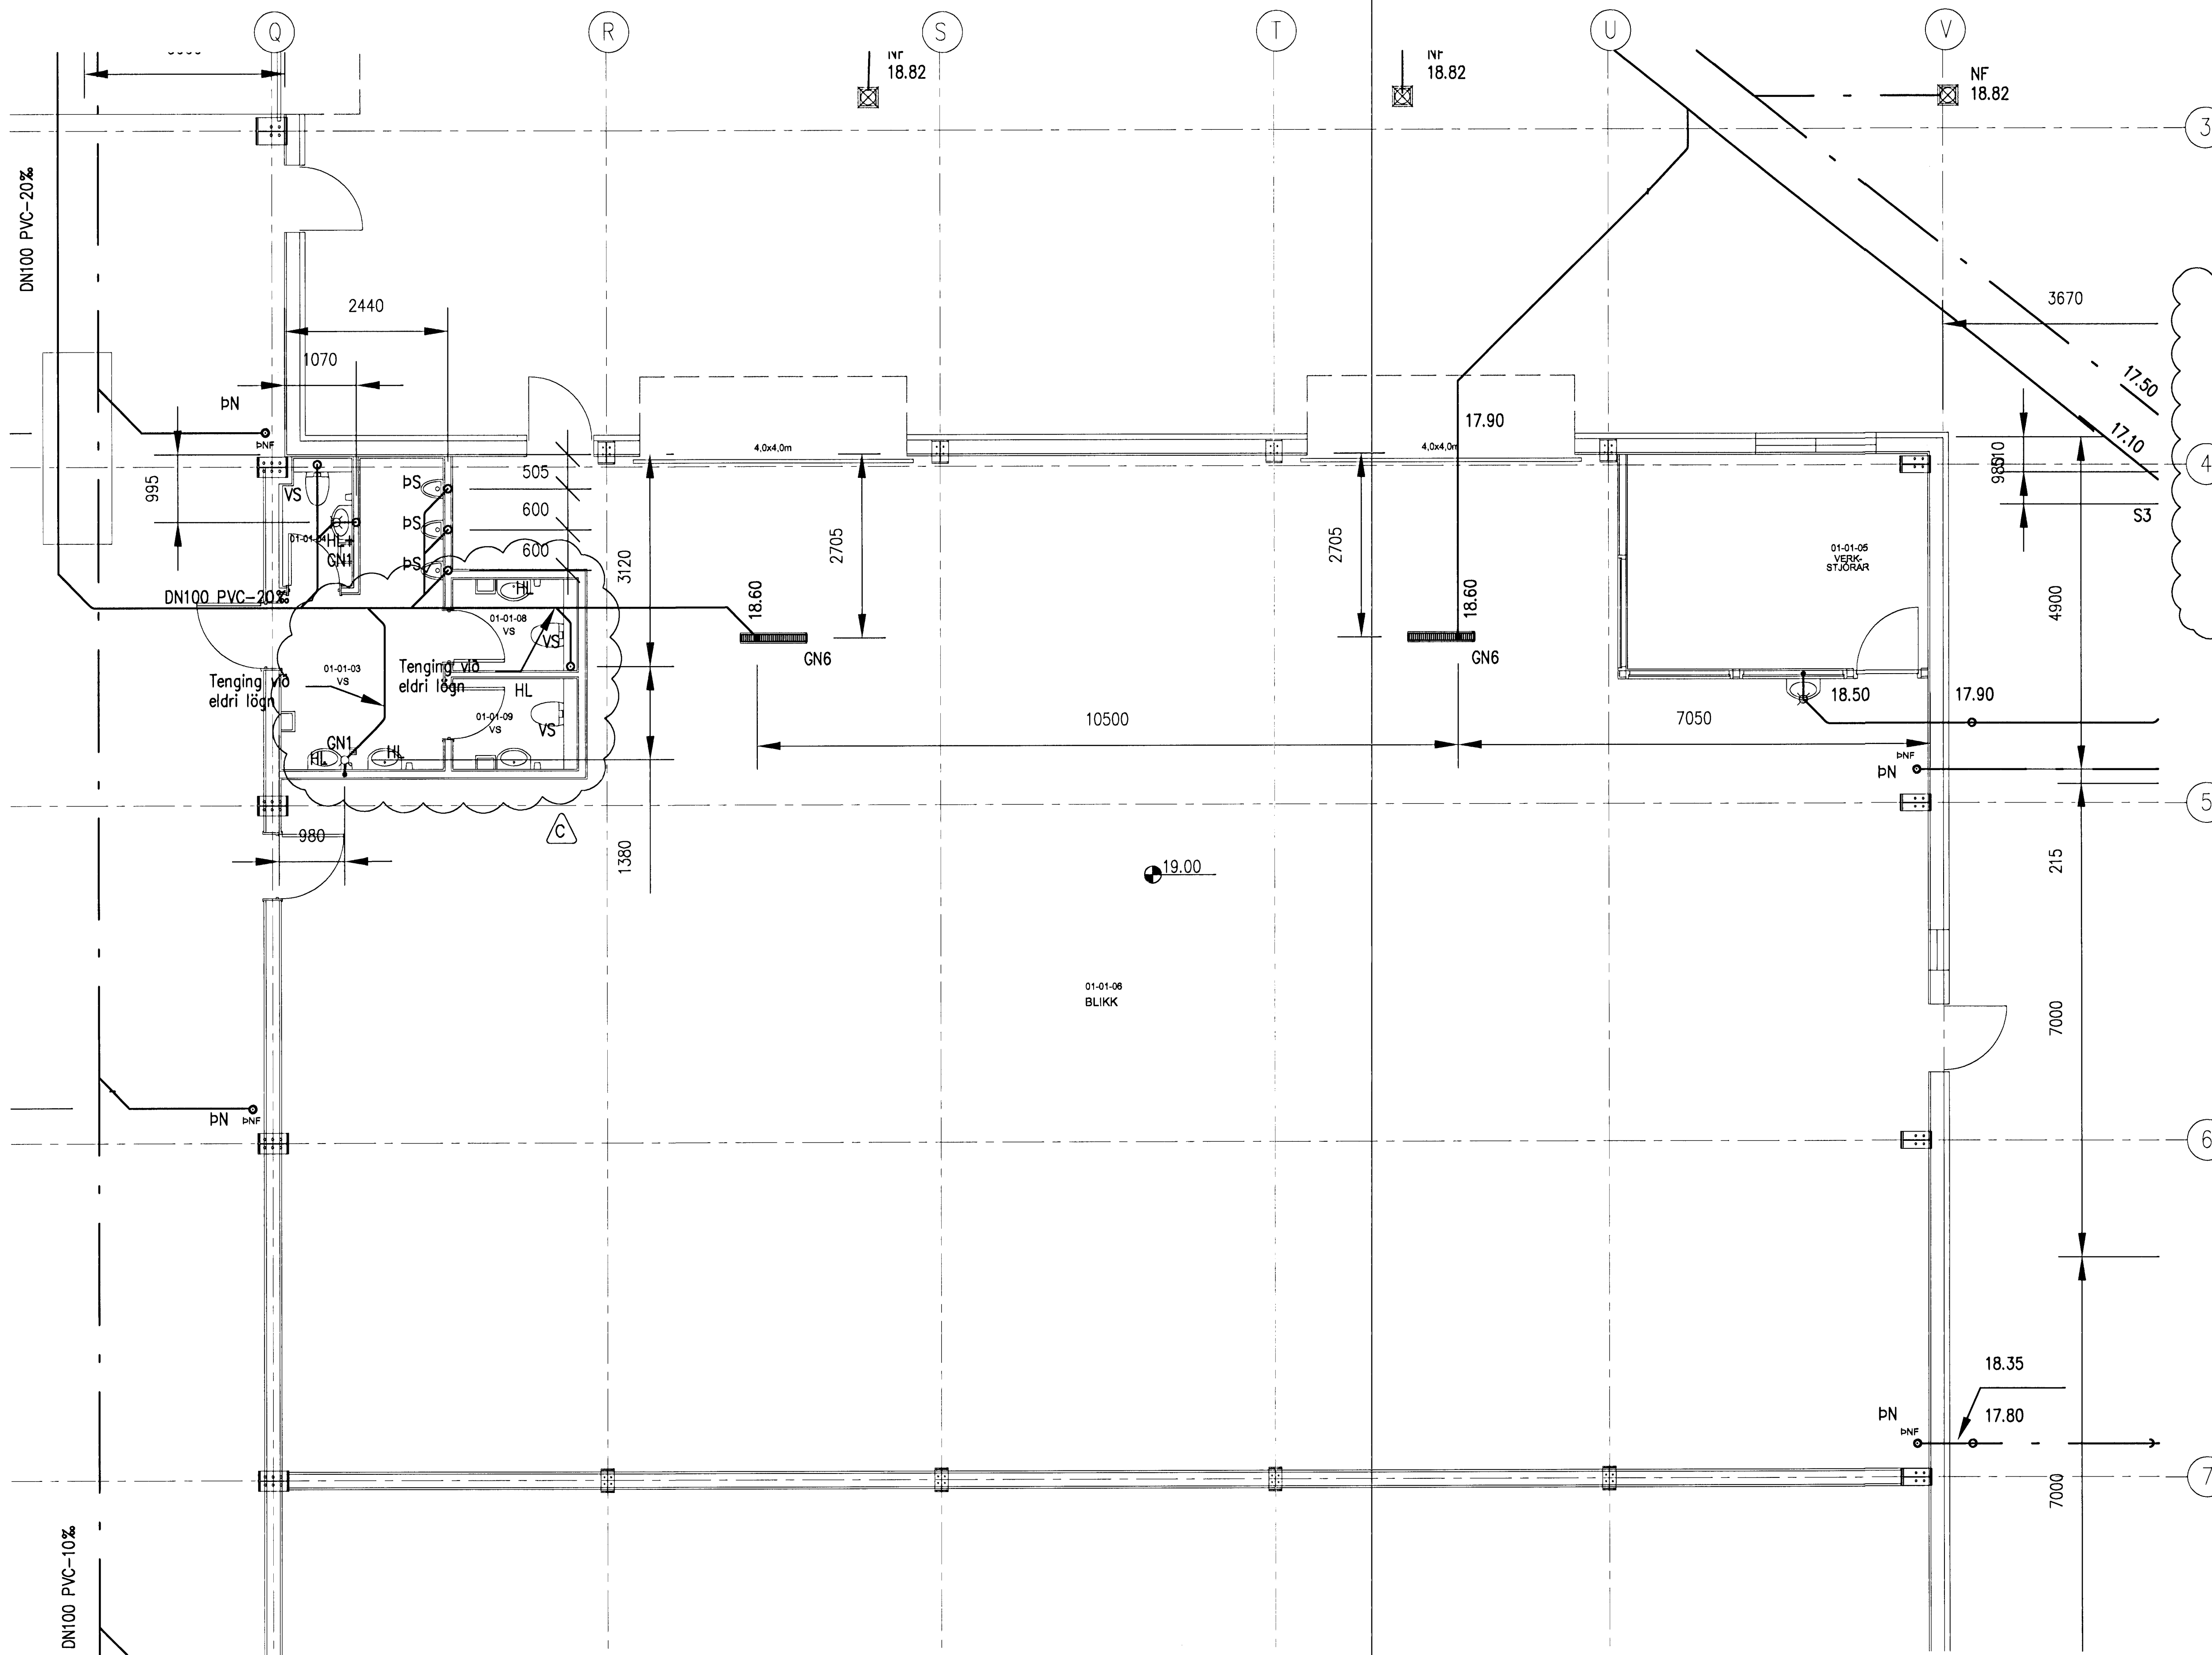

GRUNNMYND
1:50

Þessi teikning var áður gefin út hjá VST
Verknr. 2006.0418 Teikning nr. 7.118

