


Samþykkt þann
18. júlí 2012
Byggingafræðingur / Hafnarfirði

UNDIRRITUN SAMRÆMINGARHÖNNUNAR

Sérmynd hent út

ASS
- 18. júlí 2012
Hjörtur Hansson

HEILBÆGÐLEGGT
HAFNARFIRÐI
OG KÖNNINGARSTOFU
Gagnatorgi 7 - 101 Reykjavík
6/2 2012

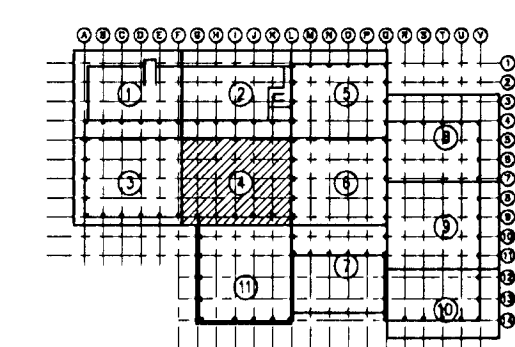

www.verkis.is - sími: +354 422 8000

SAMÞYKKT: Hjörtur Hansson 150946-4929

B 2012-07-04 ÞN breytt ofl. AdAA AdAA AS HJH


A 2008-03-26 VERKTEIKNING SGH AS DGI HH

ÚTG DAGS SKYRINGAR TEIKN HANN RÝNT SAMÞ

GJÁHELLA 4, HAFNARFIRÐI
VÉLSMIÐJA
Hluti 2/4
Grunnmynd

VERKFAANG 06150 TEIKNING M41.7114 B

© Öll áhrif og áhrifun teikningar, eða hluta eða í heild er höb skriflega leyfi höfundar

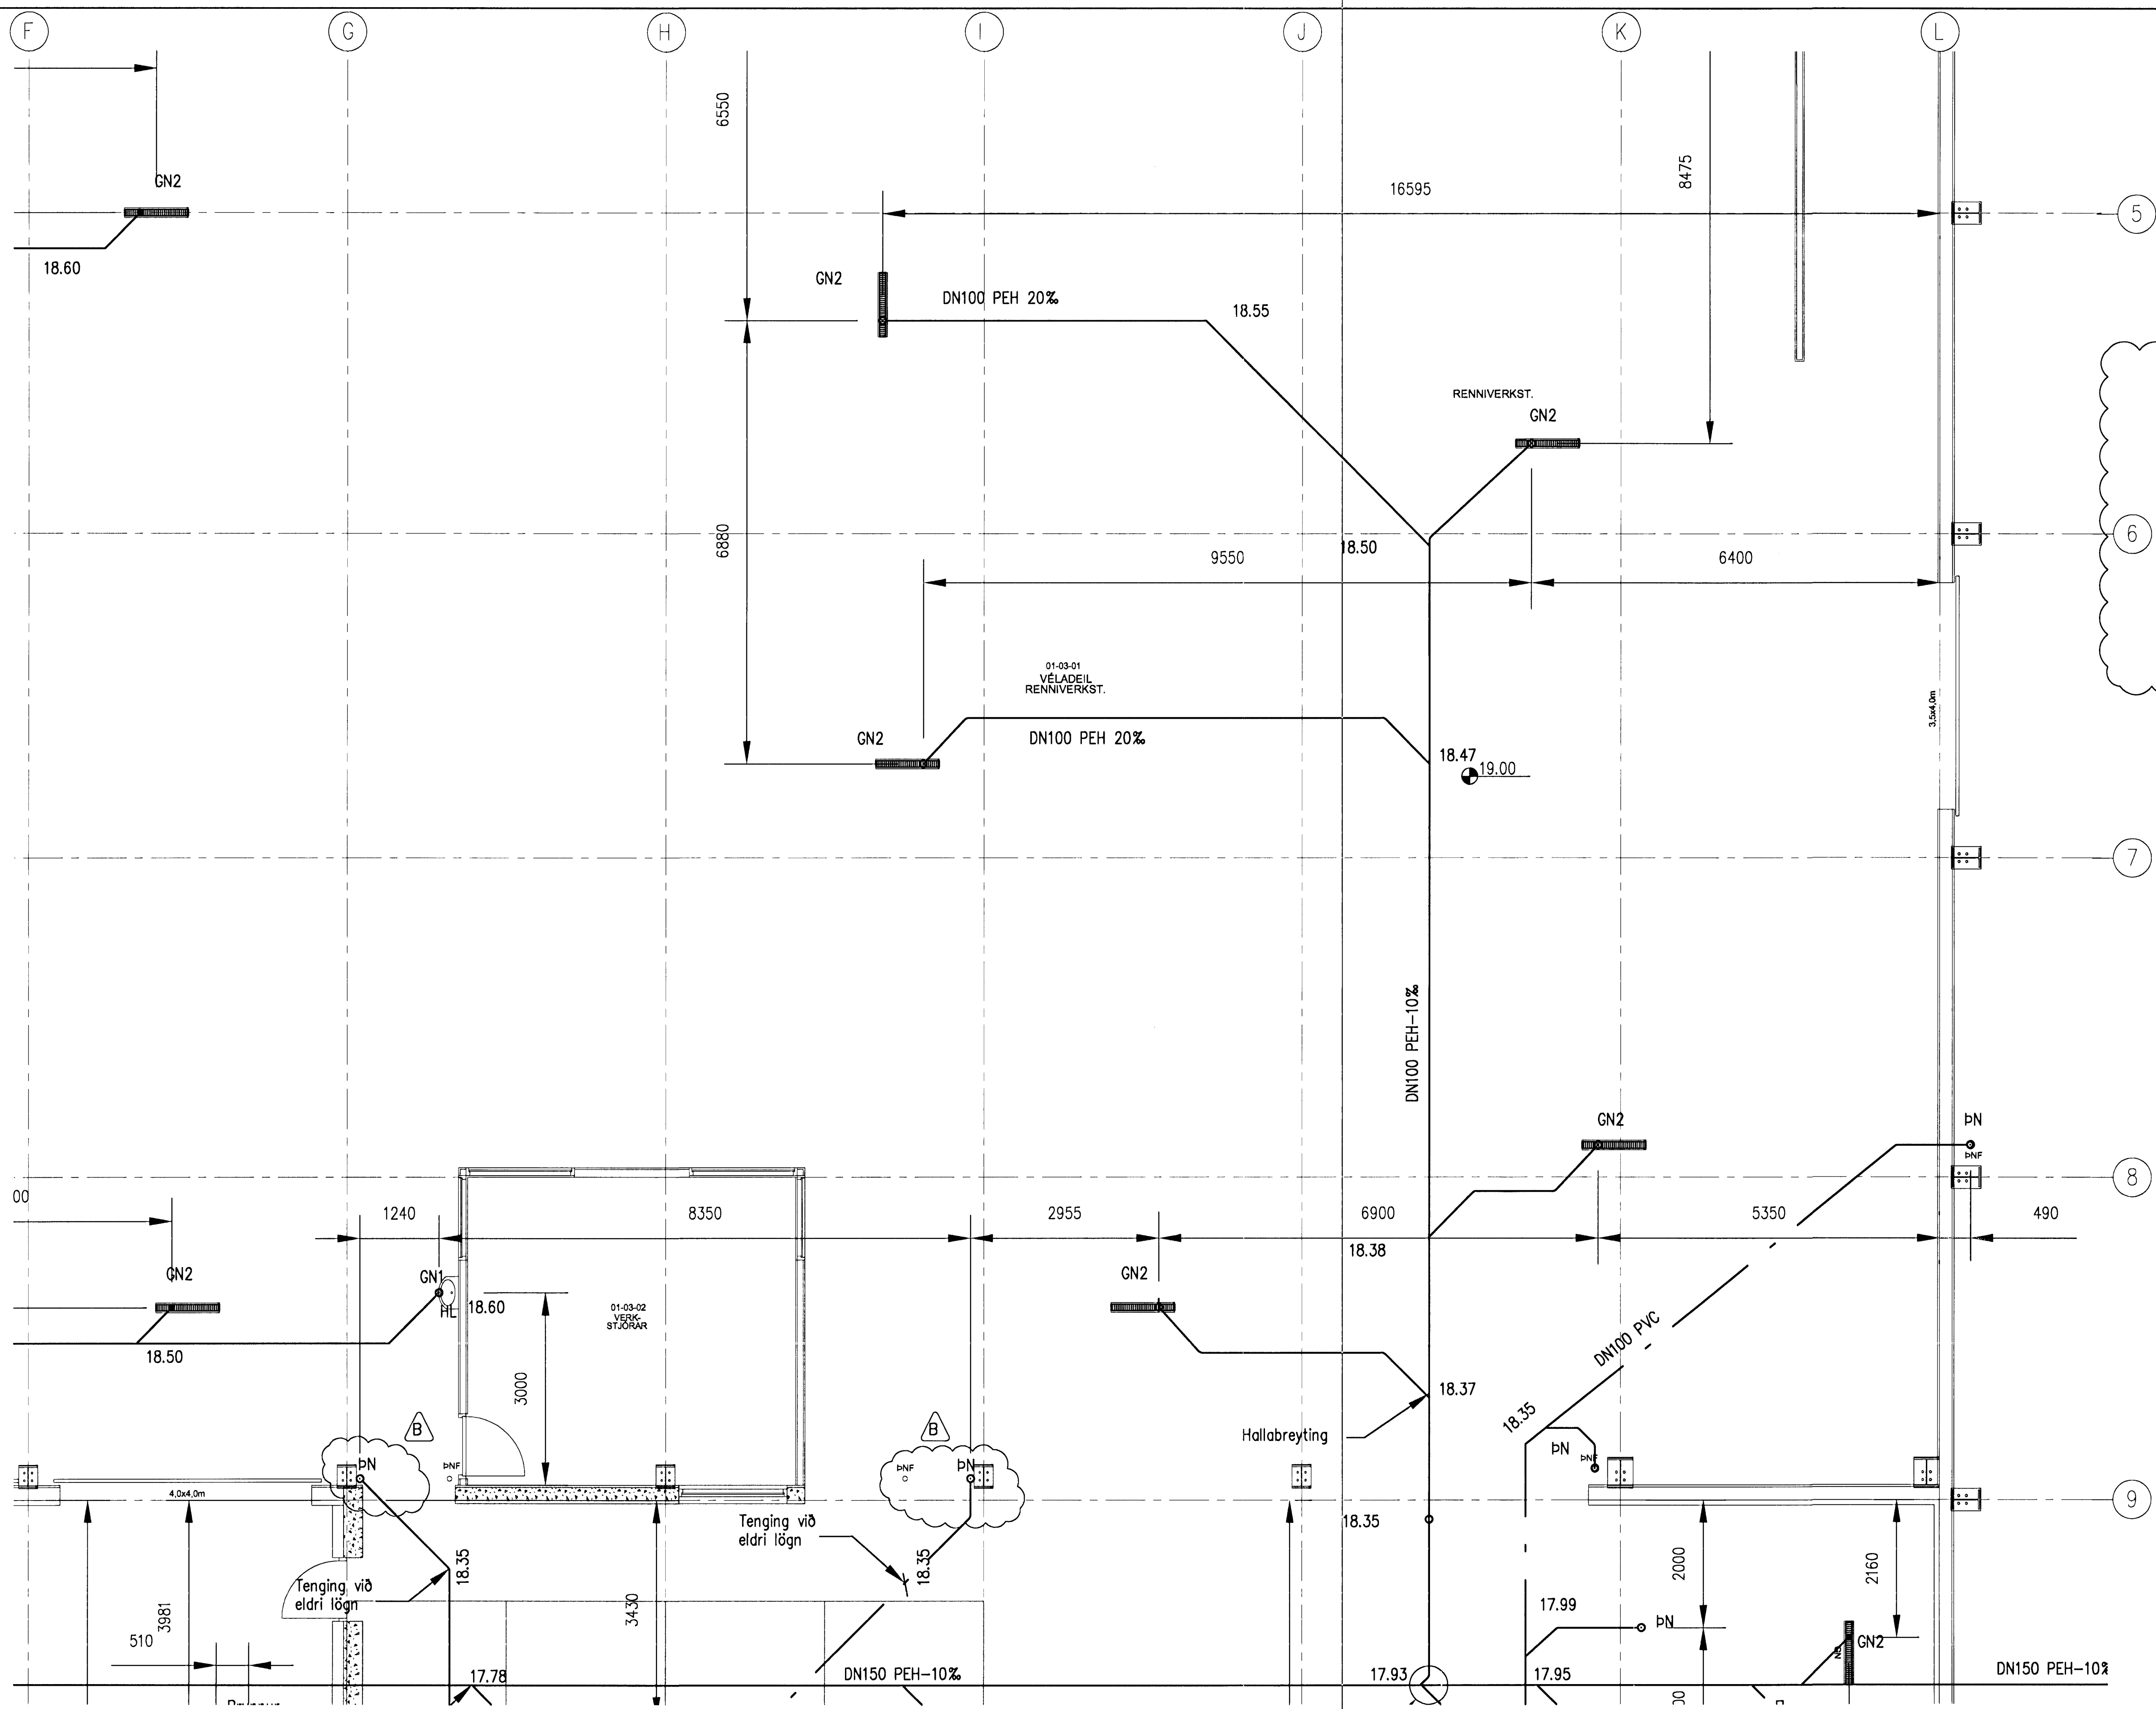

Þessi teikning var áður gefin út hjá VST
Verkrn. 2006.0418 Teikning nr. 7.114

GRUNNMYND
1:50

V:\06\06150\teikn\M41.7111-120.dwg