


Sambýkkt þann

18. júlí 2012

Byggingafræðingur í Hafnarfirði
Eh. Hrófur S. Gunnlaugsson

UNDIRRITUN SAMRÆMINGARHÖNNUNAR

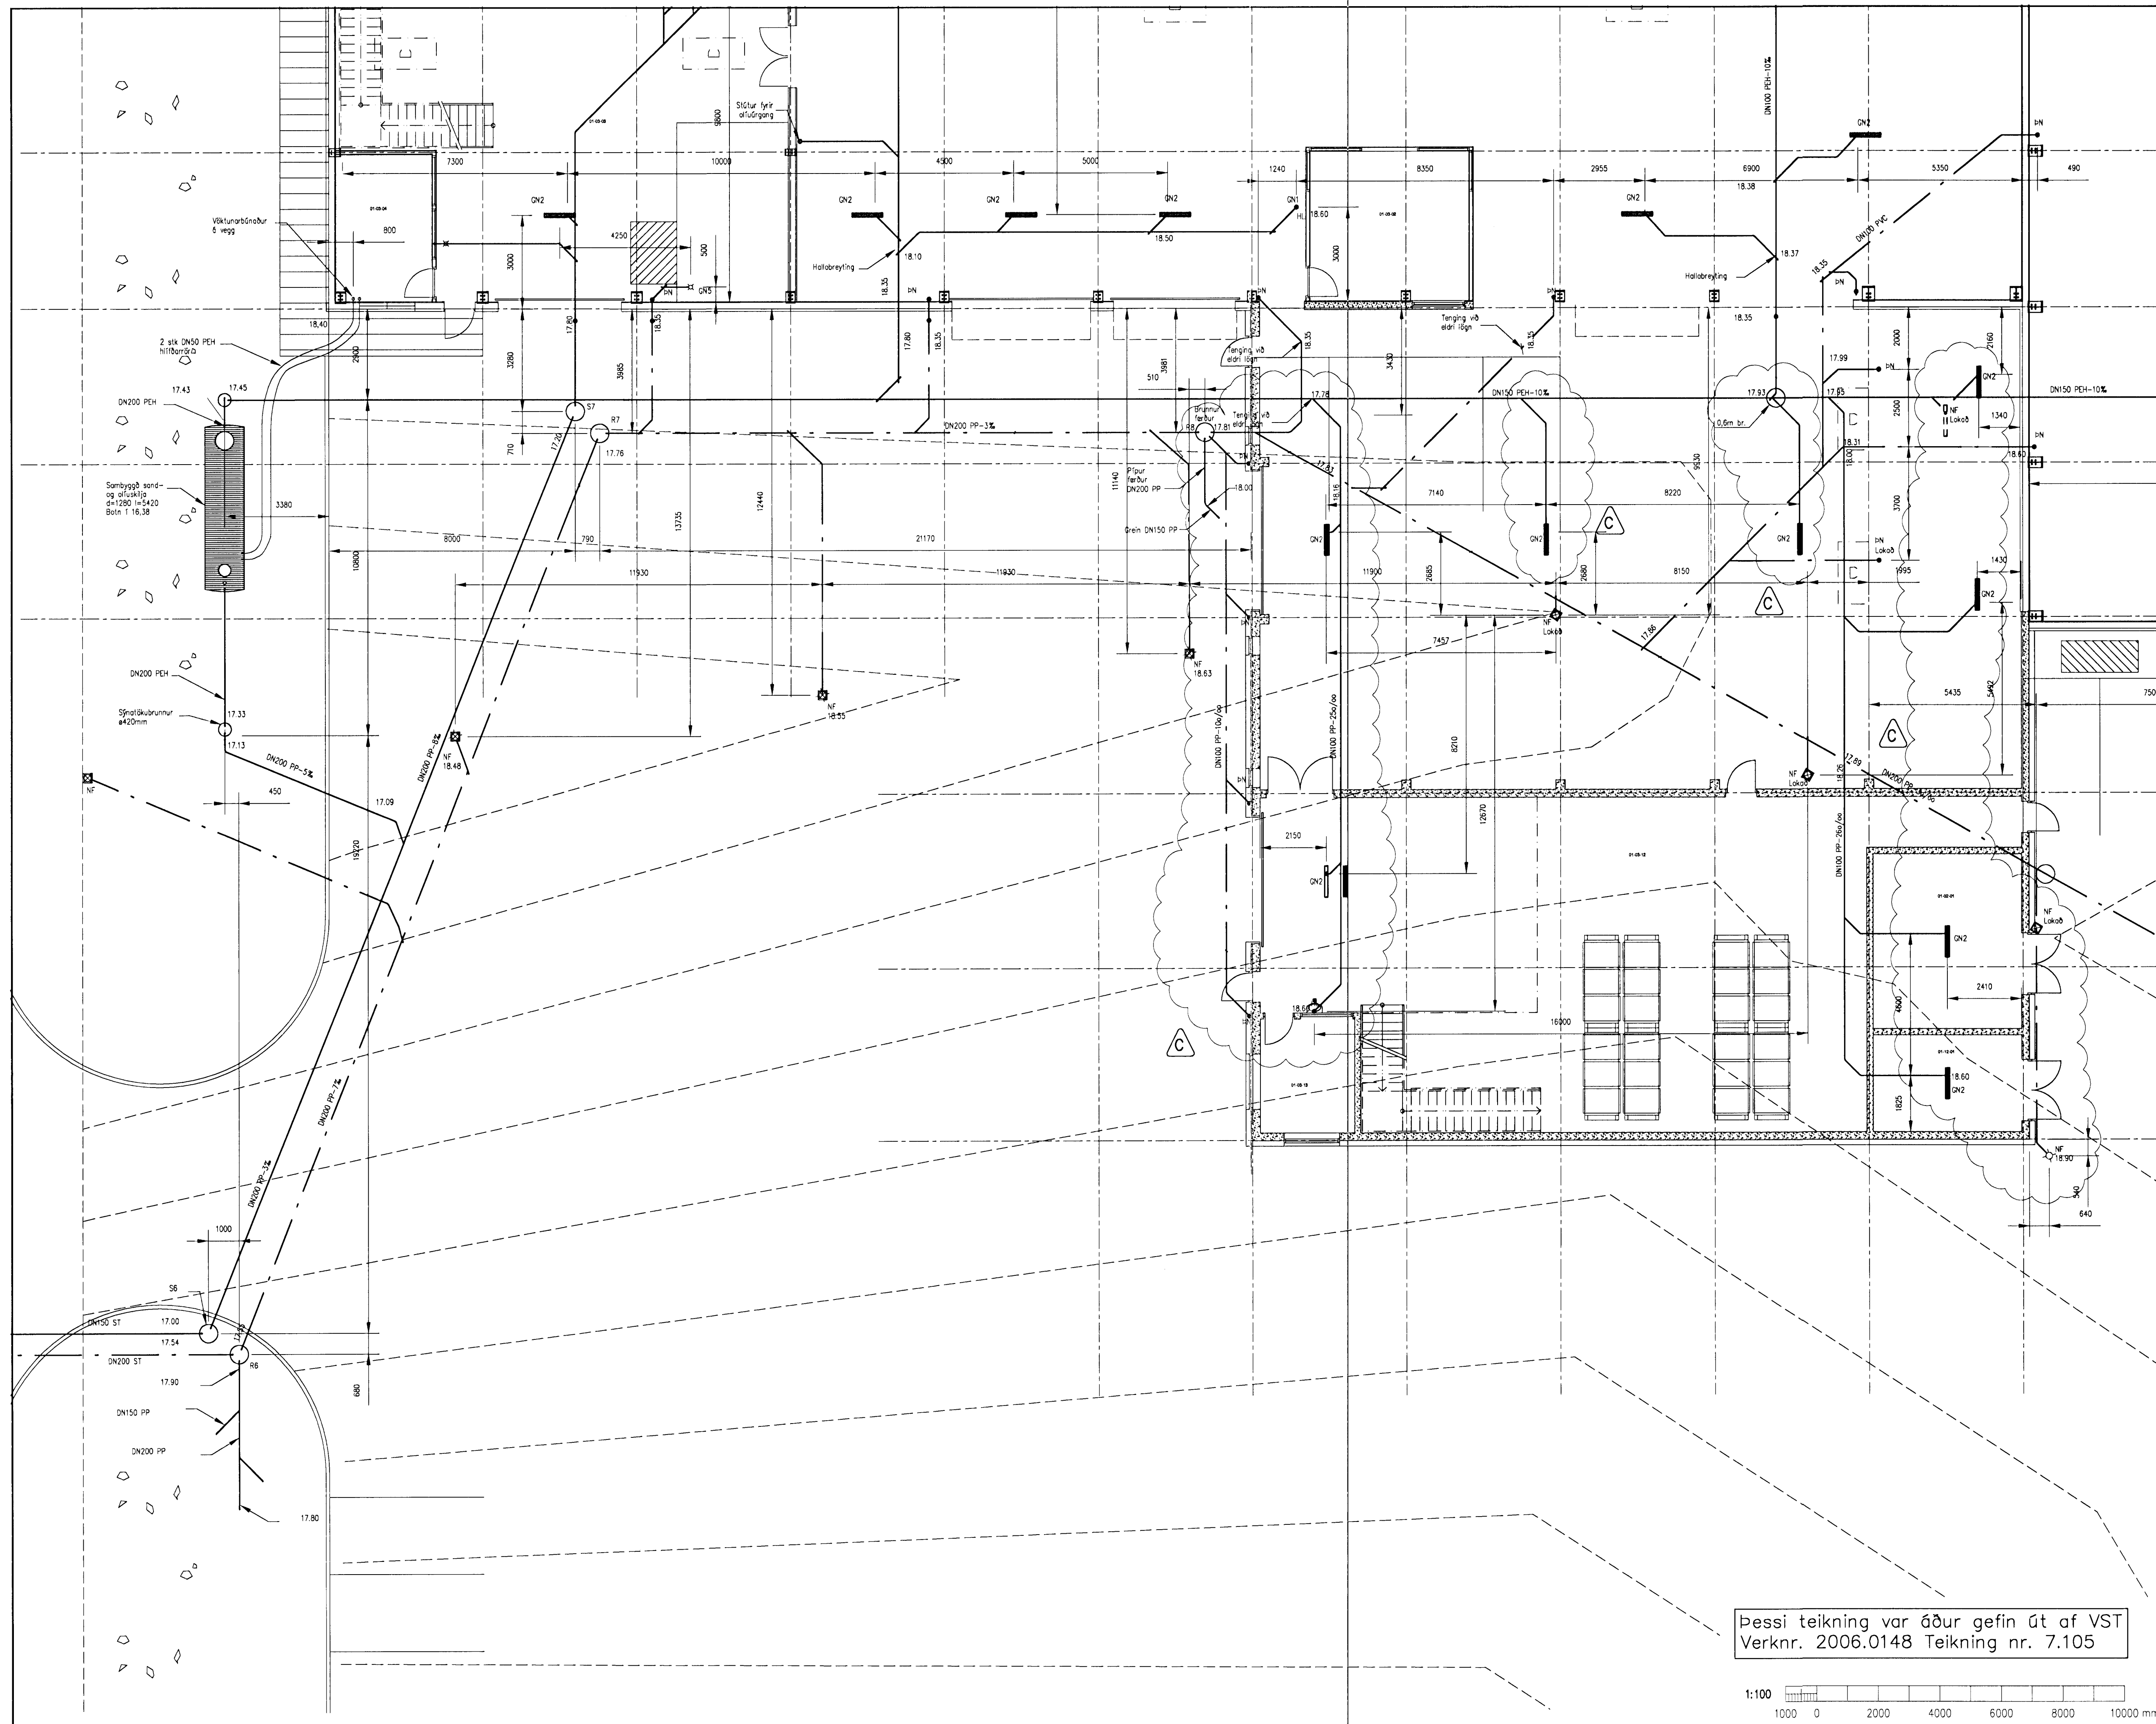

ASS
- 9. júlí 2012
Hafnarfirði

HEILBRINGDISFRITT
HAFNARFIRÐI
OG NÁM OG VÆÐIS
6/7 2012

2	3
	4
5	6



www.verkis.is - sími: +354 422 8000

SAMBÝKKT: Hjörtur Hansson 150946-4929

C 2012-07-04 Lögnum breytt AdAA AdAA AS HJH


B 2008-05-19 Lögnum breytt SGH AS DGI HH

A 2008-03-26 VERKTEIKNING SGH AS DGI HH

ÚTG DAGS SKYRINGAR TEIÐ HANN RÝNT SAMP

GJÁHELLA 4, HAFNARFIRÐI
VÉLSMÍÐJA
Frárennisslaginn
Grunnmynd 4/6

Þessi teikning var áður gefin út af VST
Verknr. 2006.0148 Teikning nr. 7.105

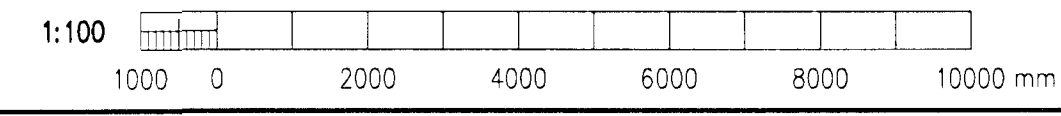

VERKFANG 06150 TEIKNING M41.7105 C
© Öll áfrst og öfrun teikningar, að hluta eða í heild er höfð skriflegu leyfi höfundu