


Sampykkt þann
18. júlí 2012
Byggingafræðingur í Hafnarfirði
Eið, Hólar 3, Gunnlaugsson


UNDIRRITUN SAMRÆMINGARHÖNNUNAR

Þessi teikning var áður gefin út af VST
Verknr. 2006.0148 Teikning nr. 7.101

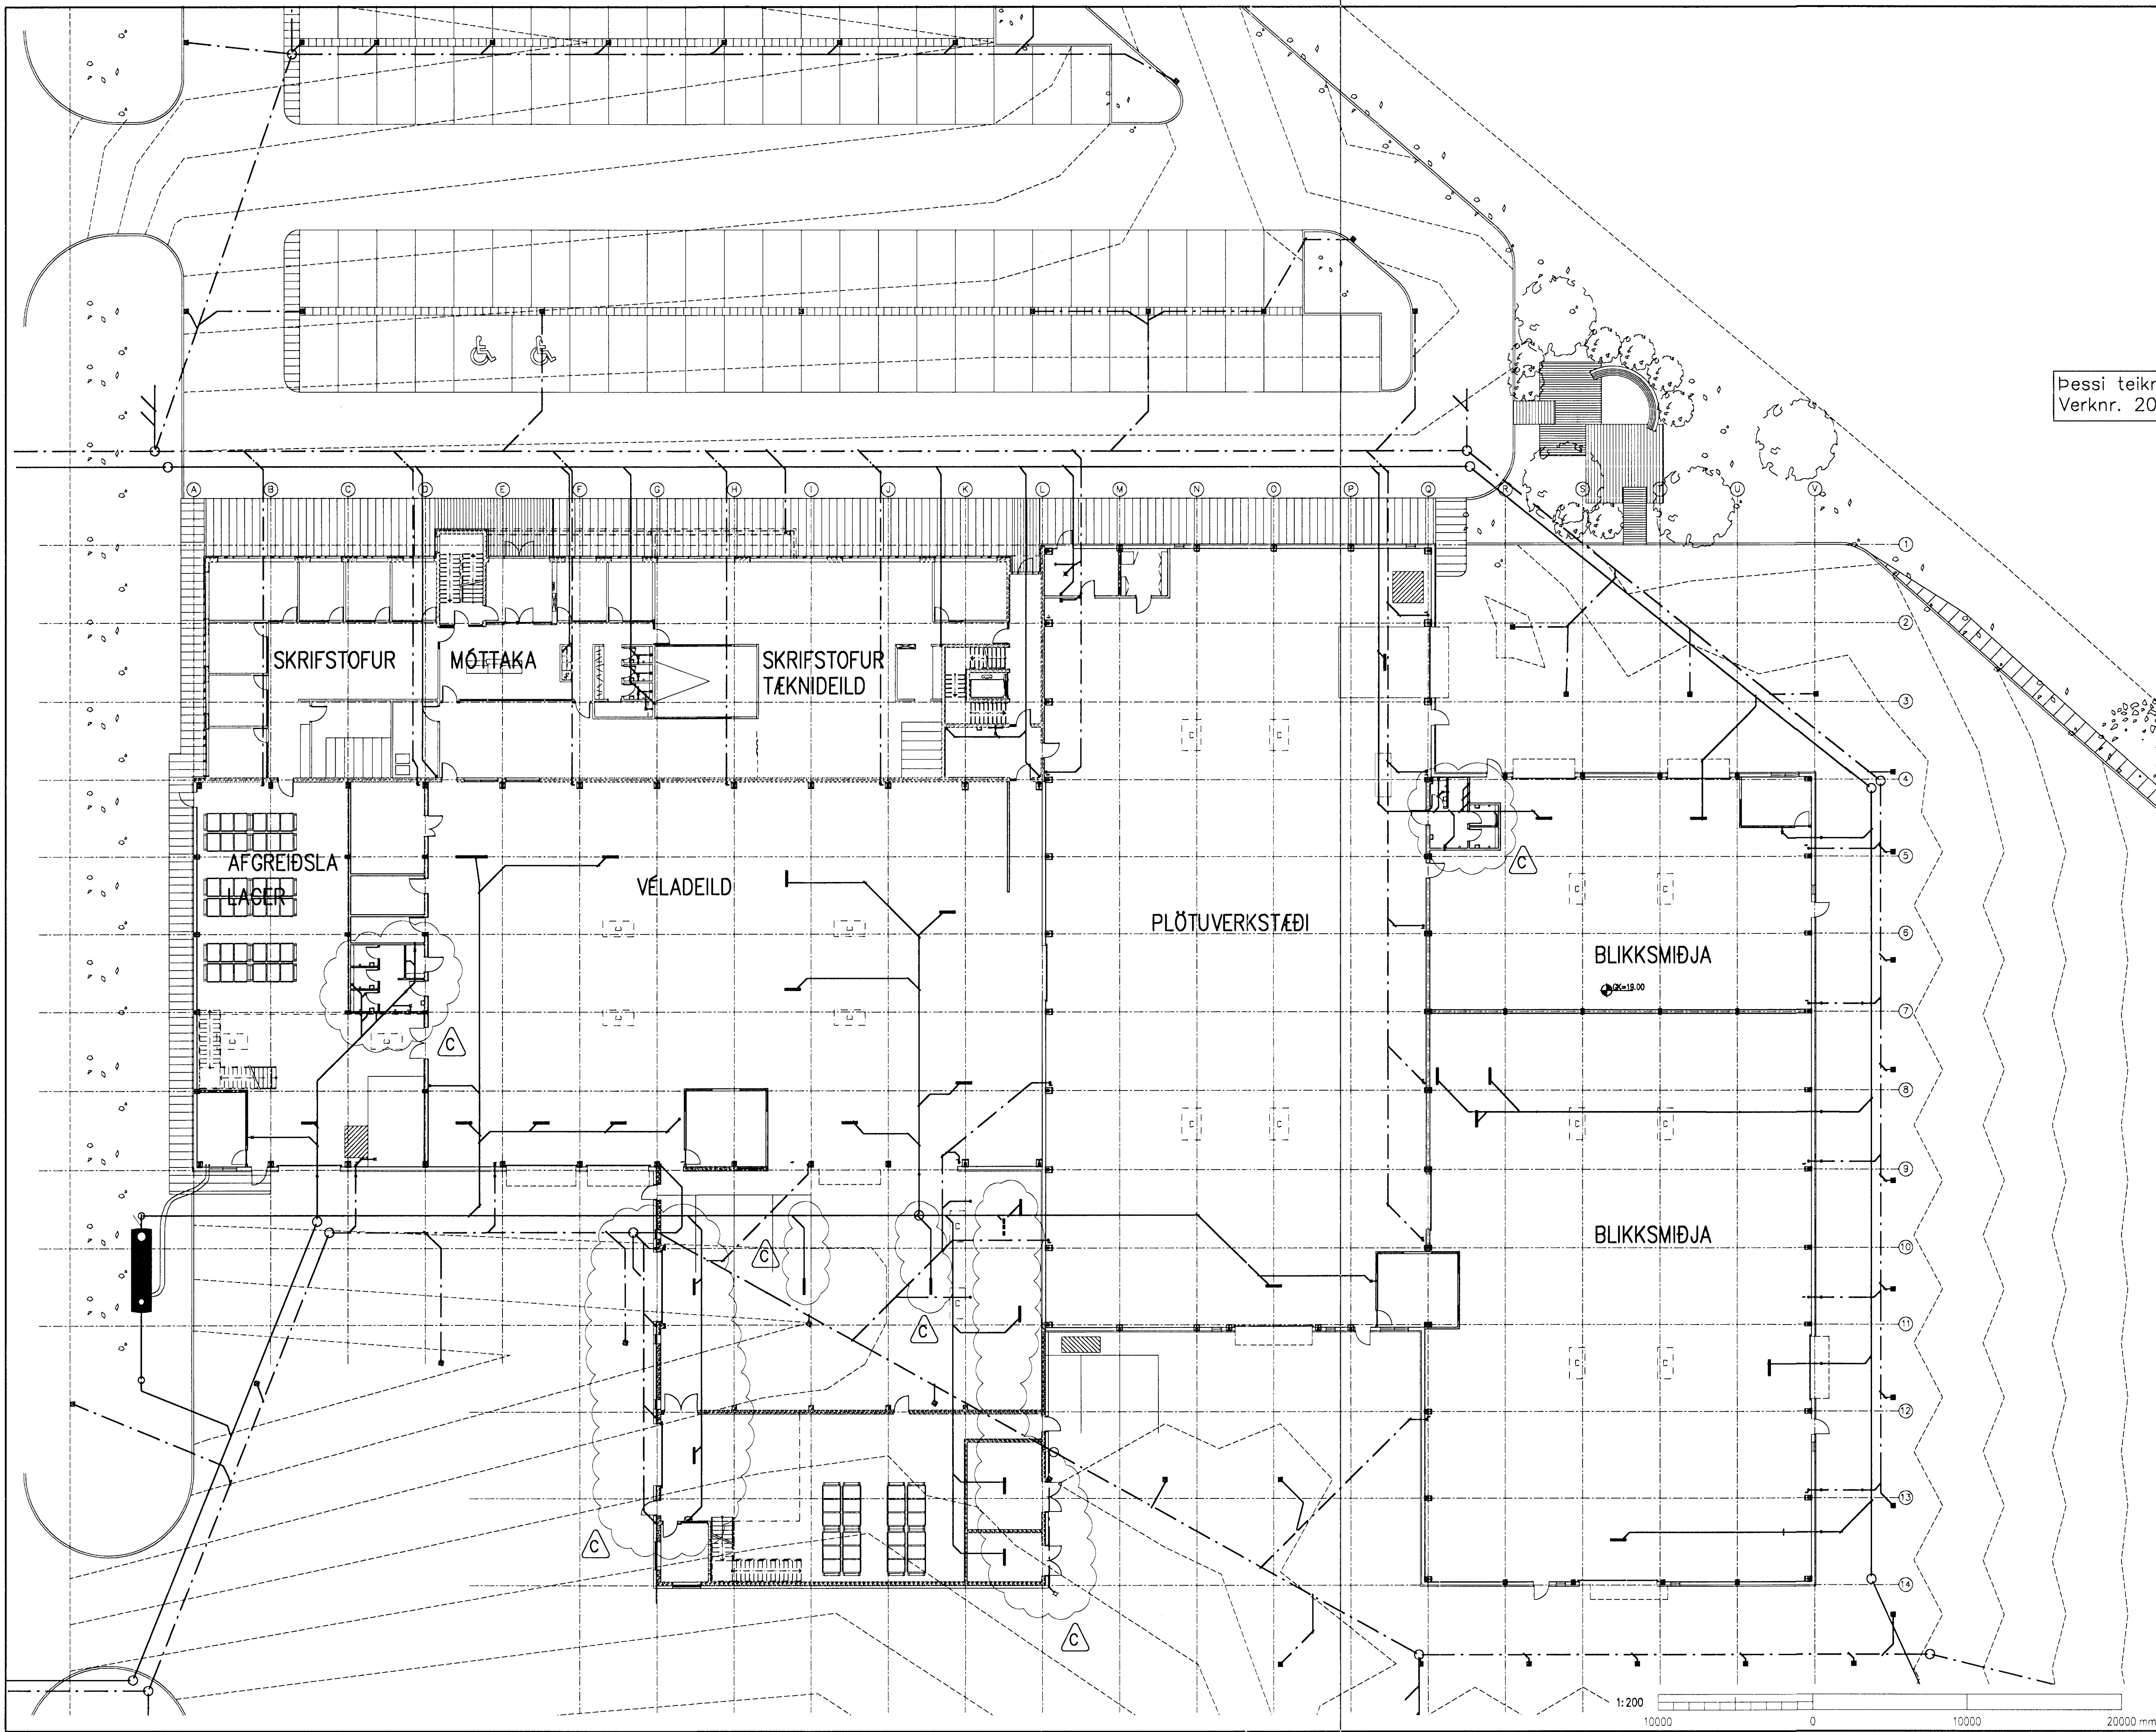

18. júlí 2012
Hólar 3, Gunnlaugsson

HEILBRIGÐISEFTIRLIT
HAFNARFIRÐI
OG GRUNNDRAGS
6/7 2012

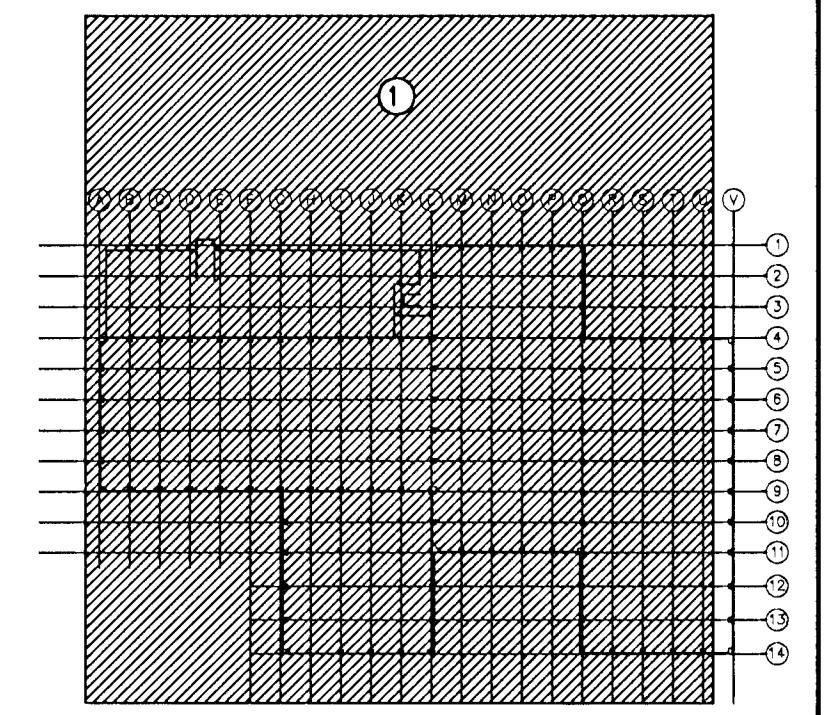

www.verkis.is - sími: +354 422 8000

SAMPYKKT: Hjörtur Hansson 150948-4929

C 2012-07-04 Lögnum breytt AdAA AdAA AS HJH

B 2008-05-19 Niðurföllum breytt SGH AS DGI HH

A 2008-03-26 VERKTEIKNING SGH AS DGI HH

ÚTG DAGS SKÝRINGAR TEIK HANN RÝNT SAMP

GJÁHELLA 4, HAFNARFIRÐI
VÉLSMÍÐJA
Frárennisslaginn
Yfirritsmynd

VERKFAANG 06150 TEIKNING M41.7101 C

© Þi áhöf og afhjúf teikningar, ef hluta eða í heild er hðð skriflegu leyfi hlufurðu