



Úrtak í plötu yfir súluundirstöðu, steypt í eftir að súlu hefur verið komið fyrir

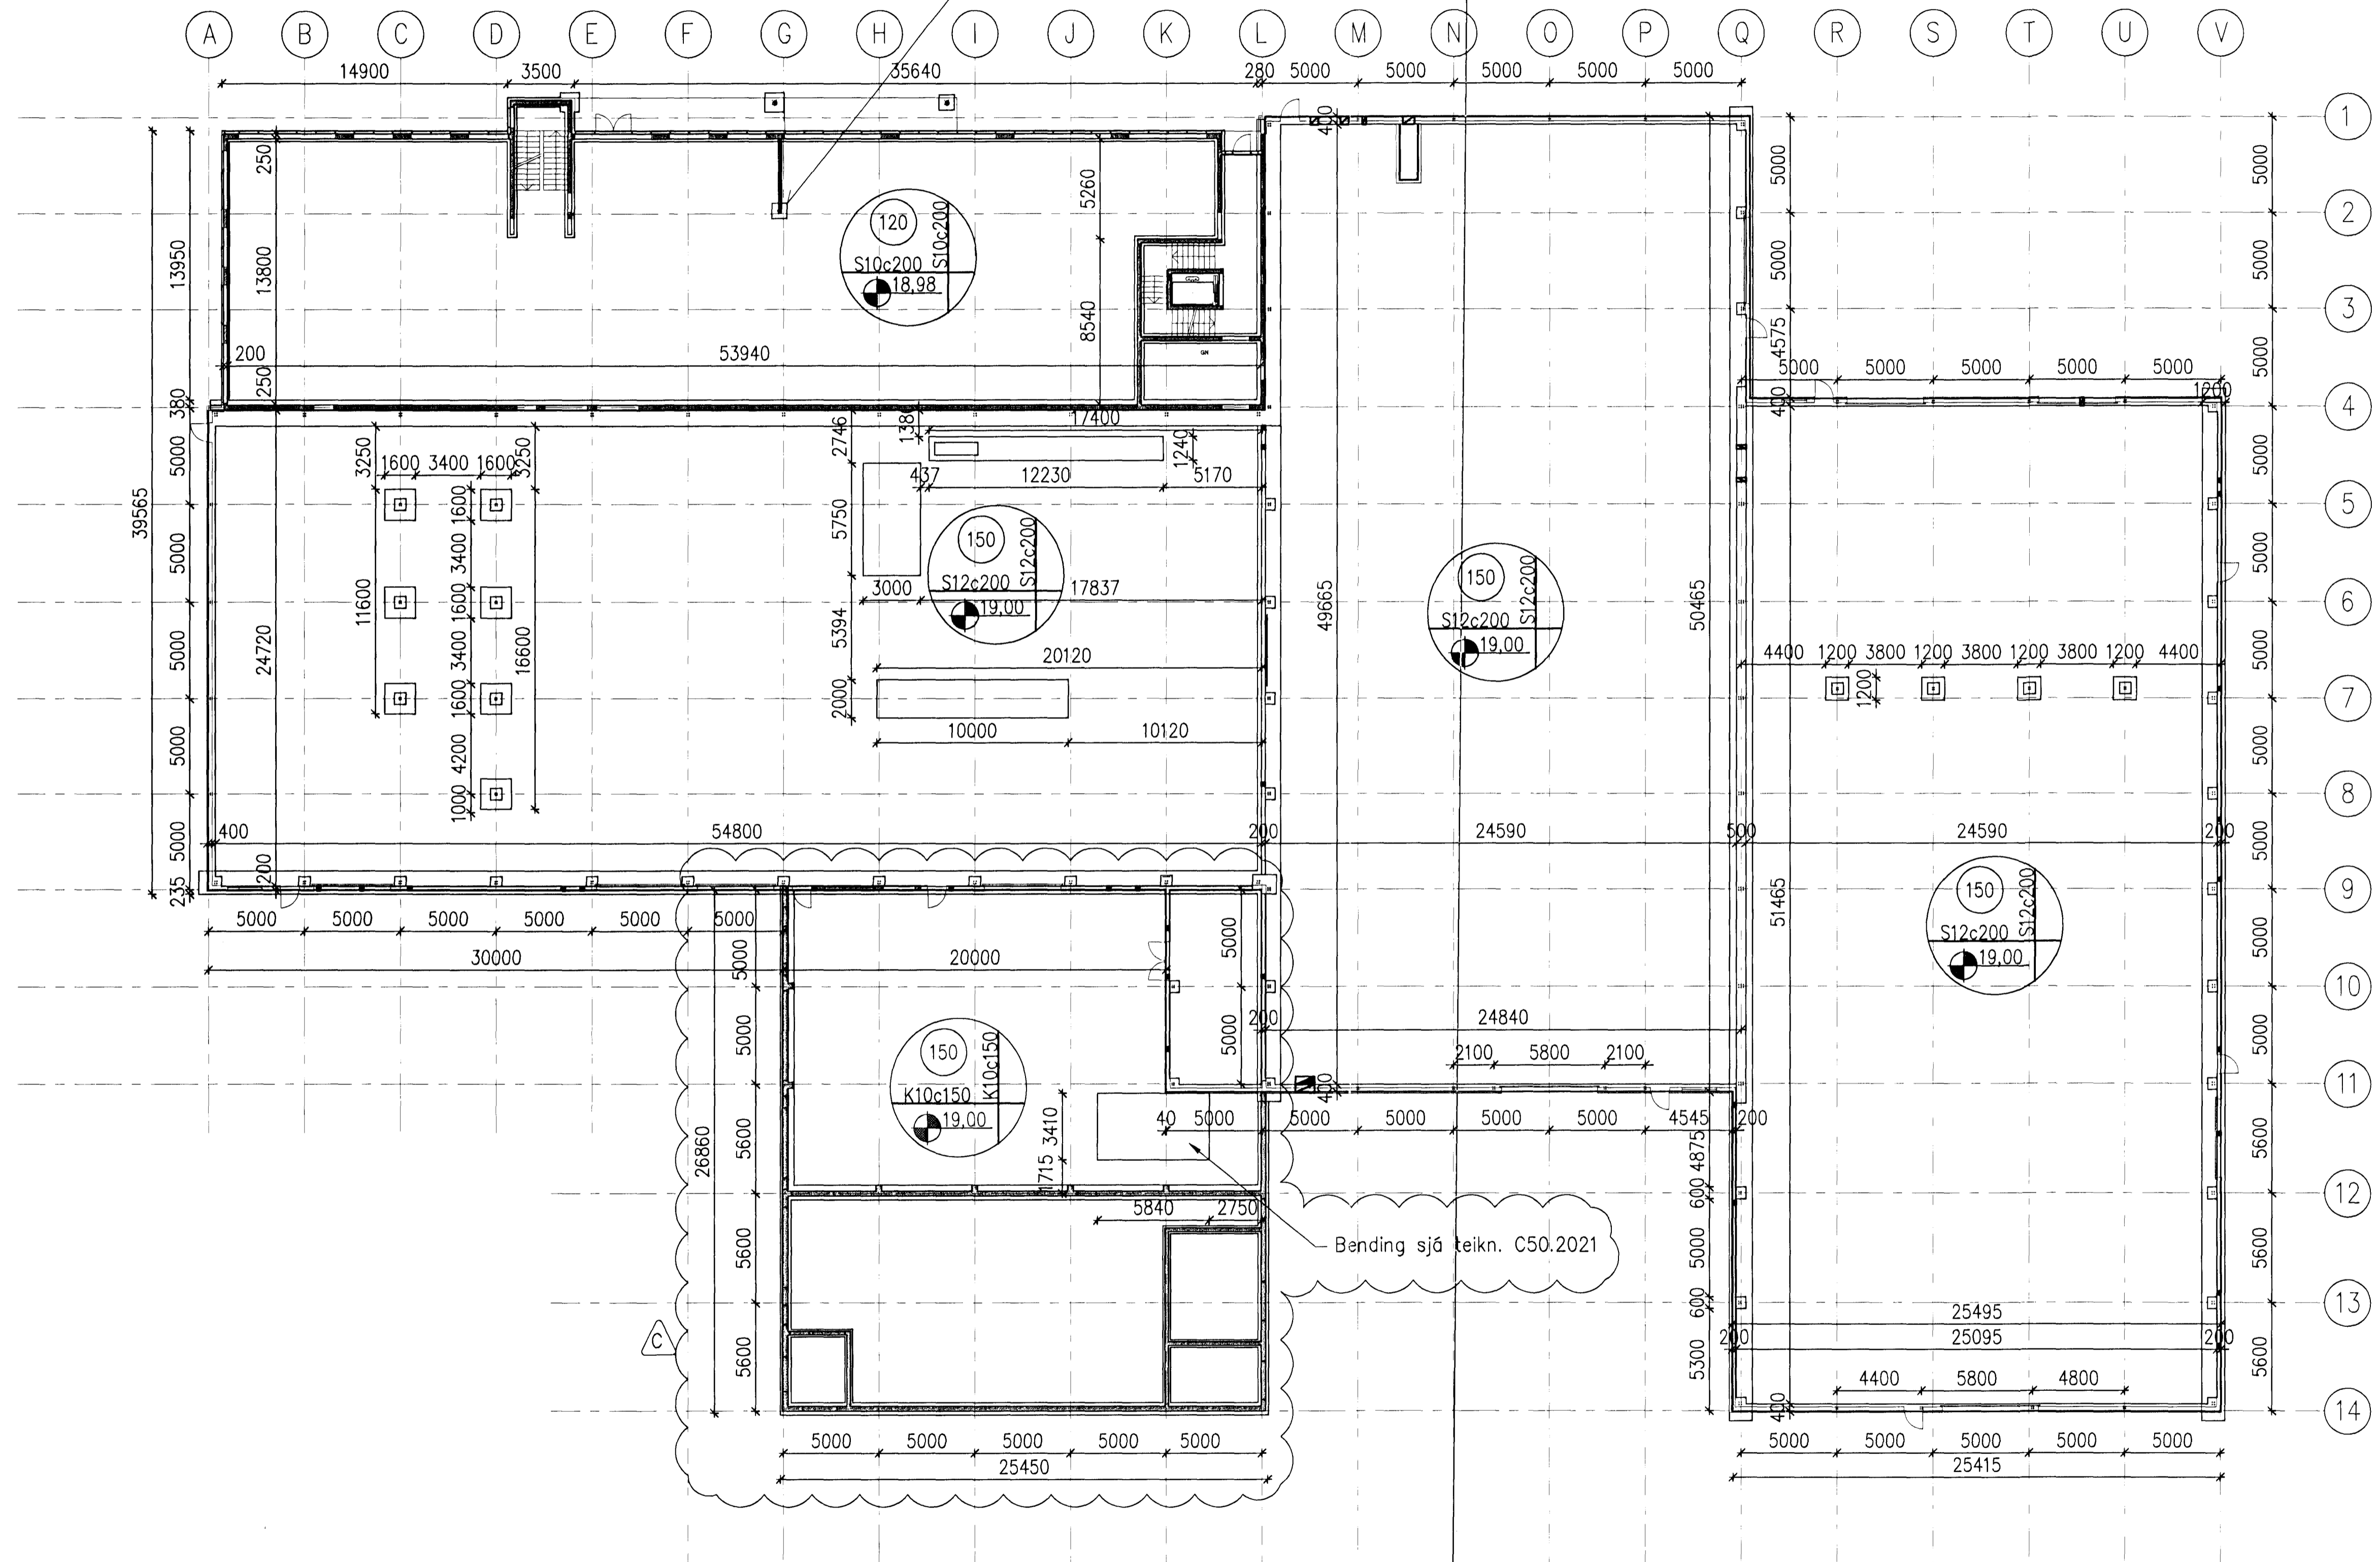


Bending sjá teikn. C50.2021

ASS
- 18. júlí 2012
Atthólfur S. Gunnlaugsson

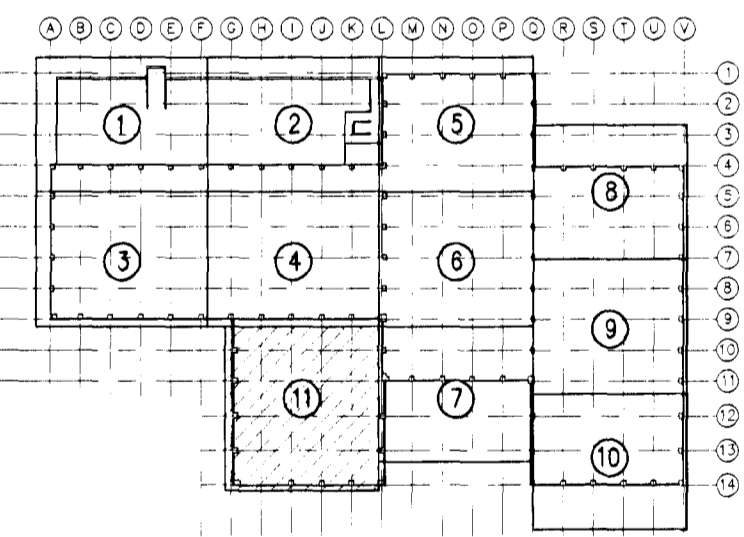

Járnbinding merkt K í viðbyggingu er samskonar og járnbinding merkt S í eldri teikningum.

Þessi teikning var áður gefin út af VST Verknr. 2006.0148 Teikning nr. 2.001

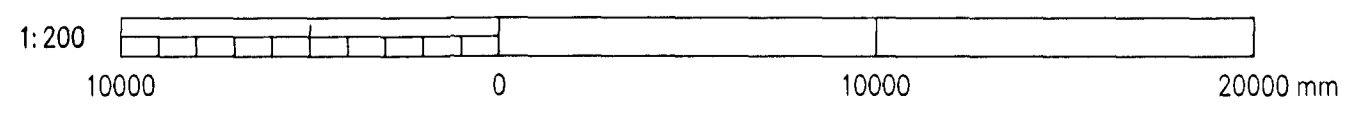

www.verkis.is - sími: +354 422 8000

SAMÞYKKT:	8289-06005	VERKÍ
C 2012-07-05 Stækking	ÁFV	HJH RK HJH
B 2008-04-29 Breyting B4		HJH HJH HS HJH
A 2007-11-23 VERKTEIKNING	ÁFV	DS HJH HJH
ÚTG. DAGS	SKYRINGAR	TEIK. HANN RÝNT SAMÞ.

GJÁHELLA 4, HAFNARFIRÐI
VÉLSMÍÐJA
Burðarvirki
Undirstöður
Grunnmynd

VERKFAANG 06150 TEIKNING C50.2001 C