

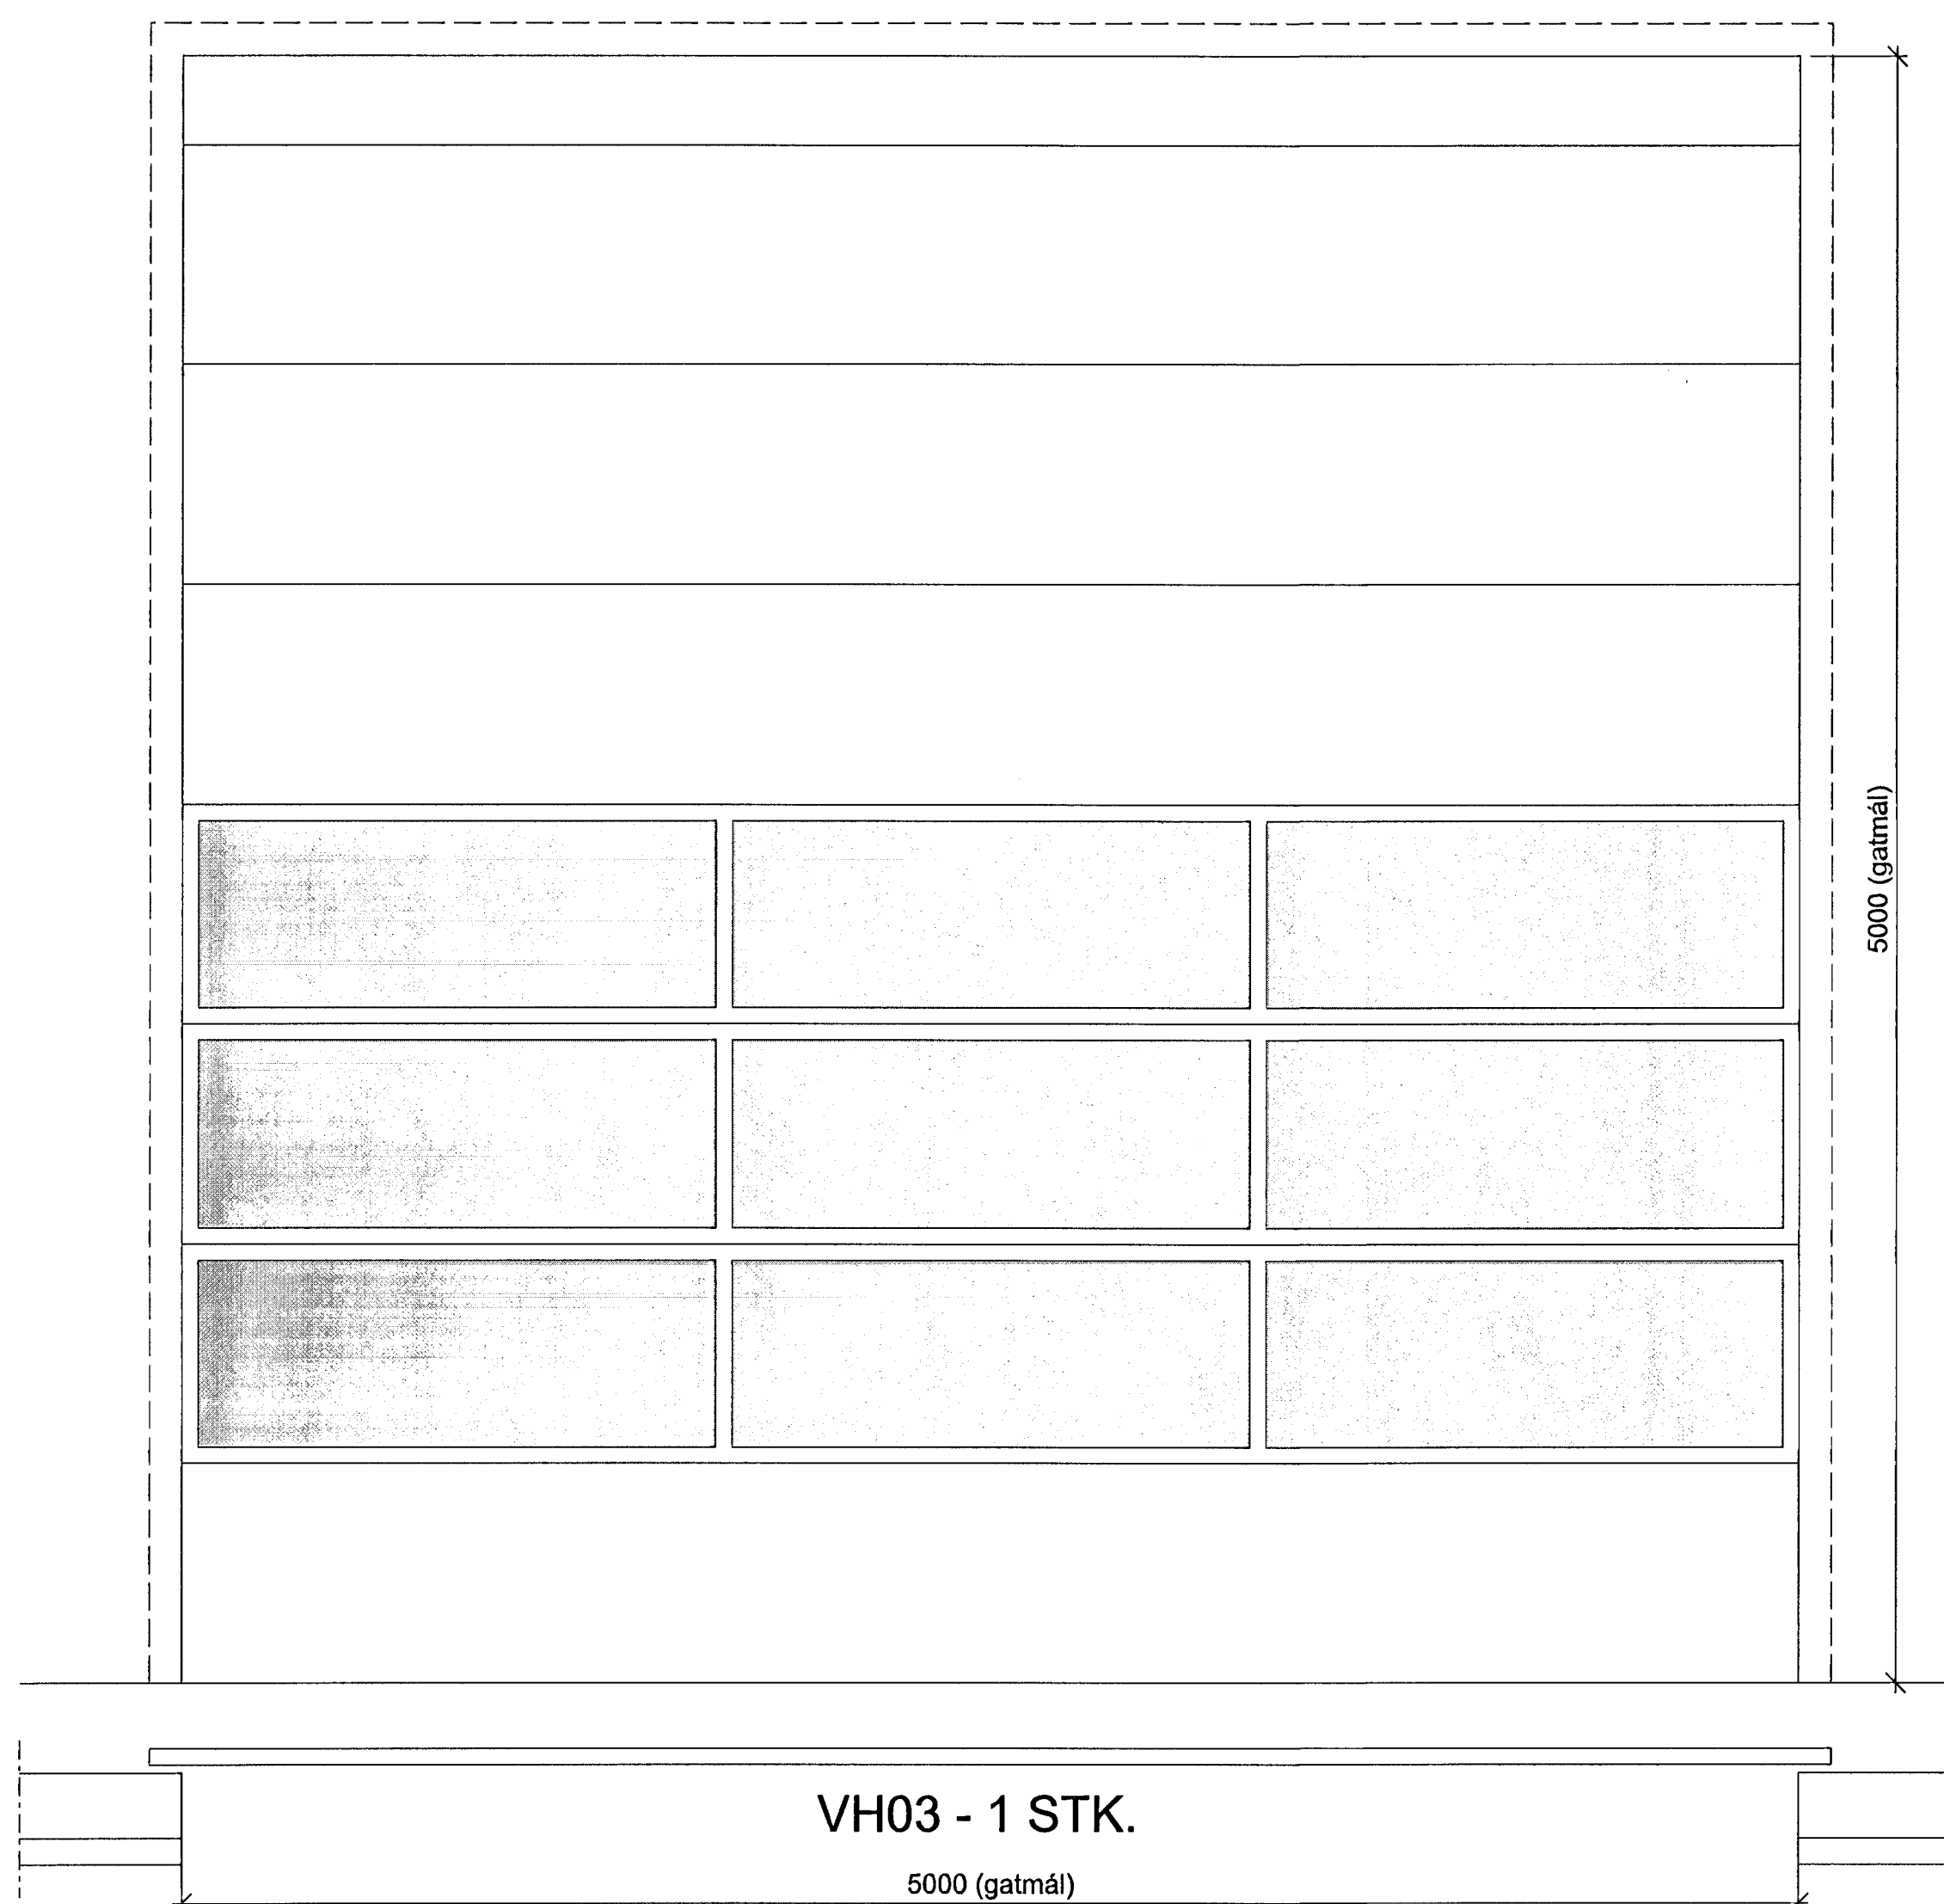
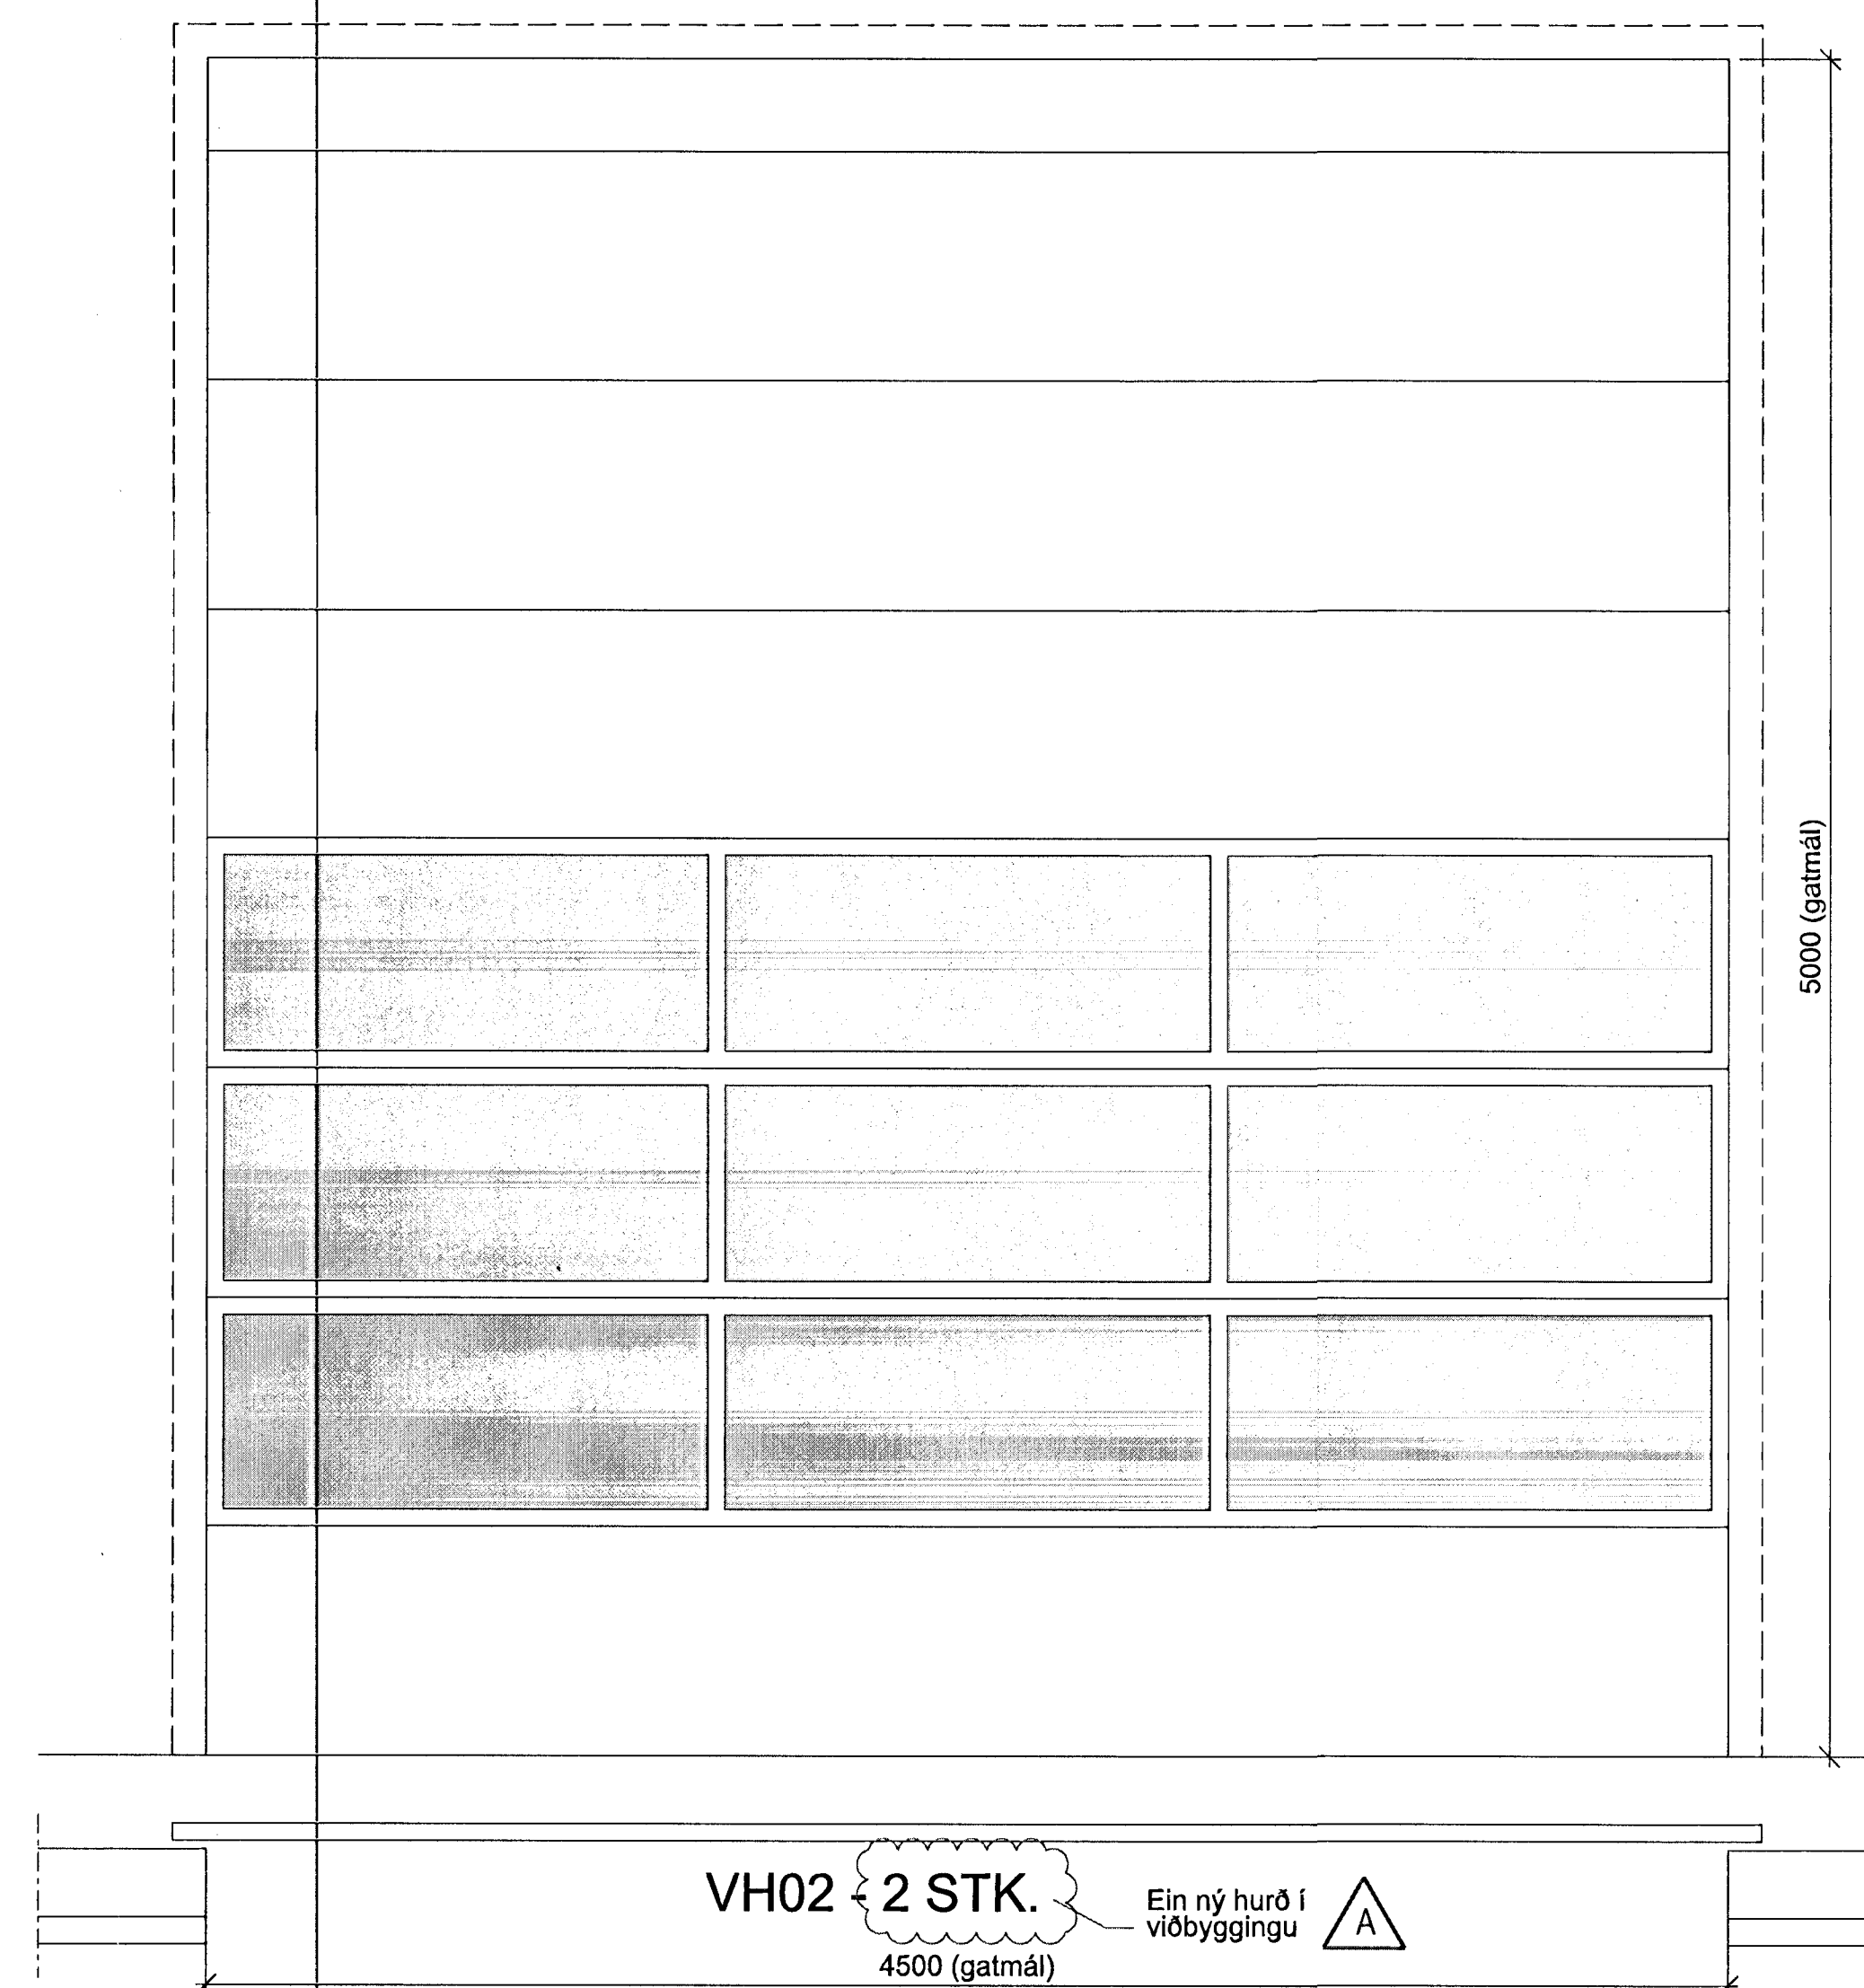


SKÝRINGAR
Sjá teikningu nr. 21-01

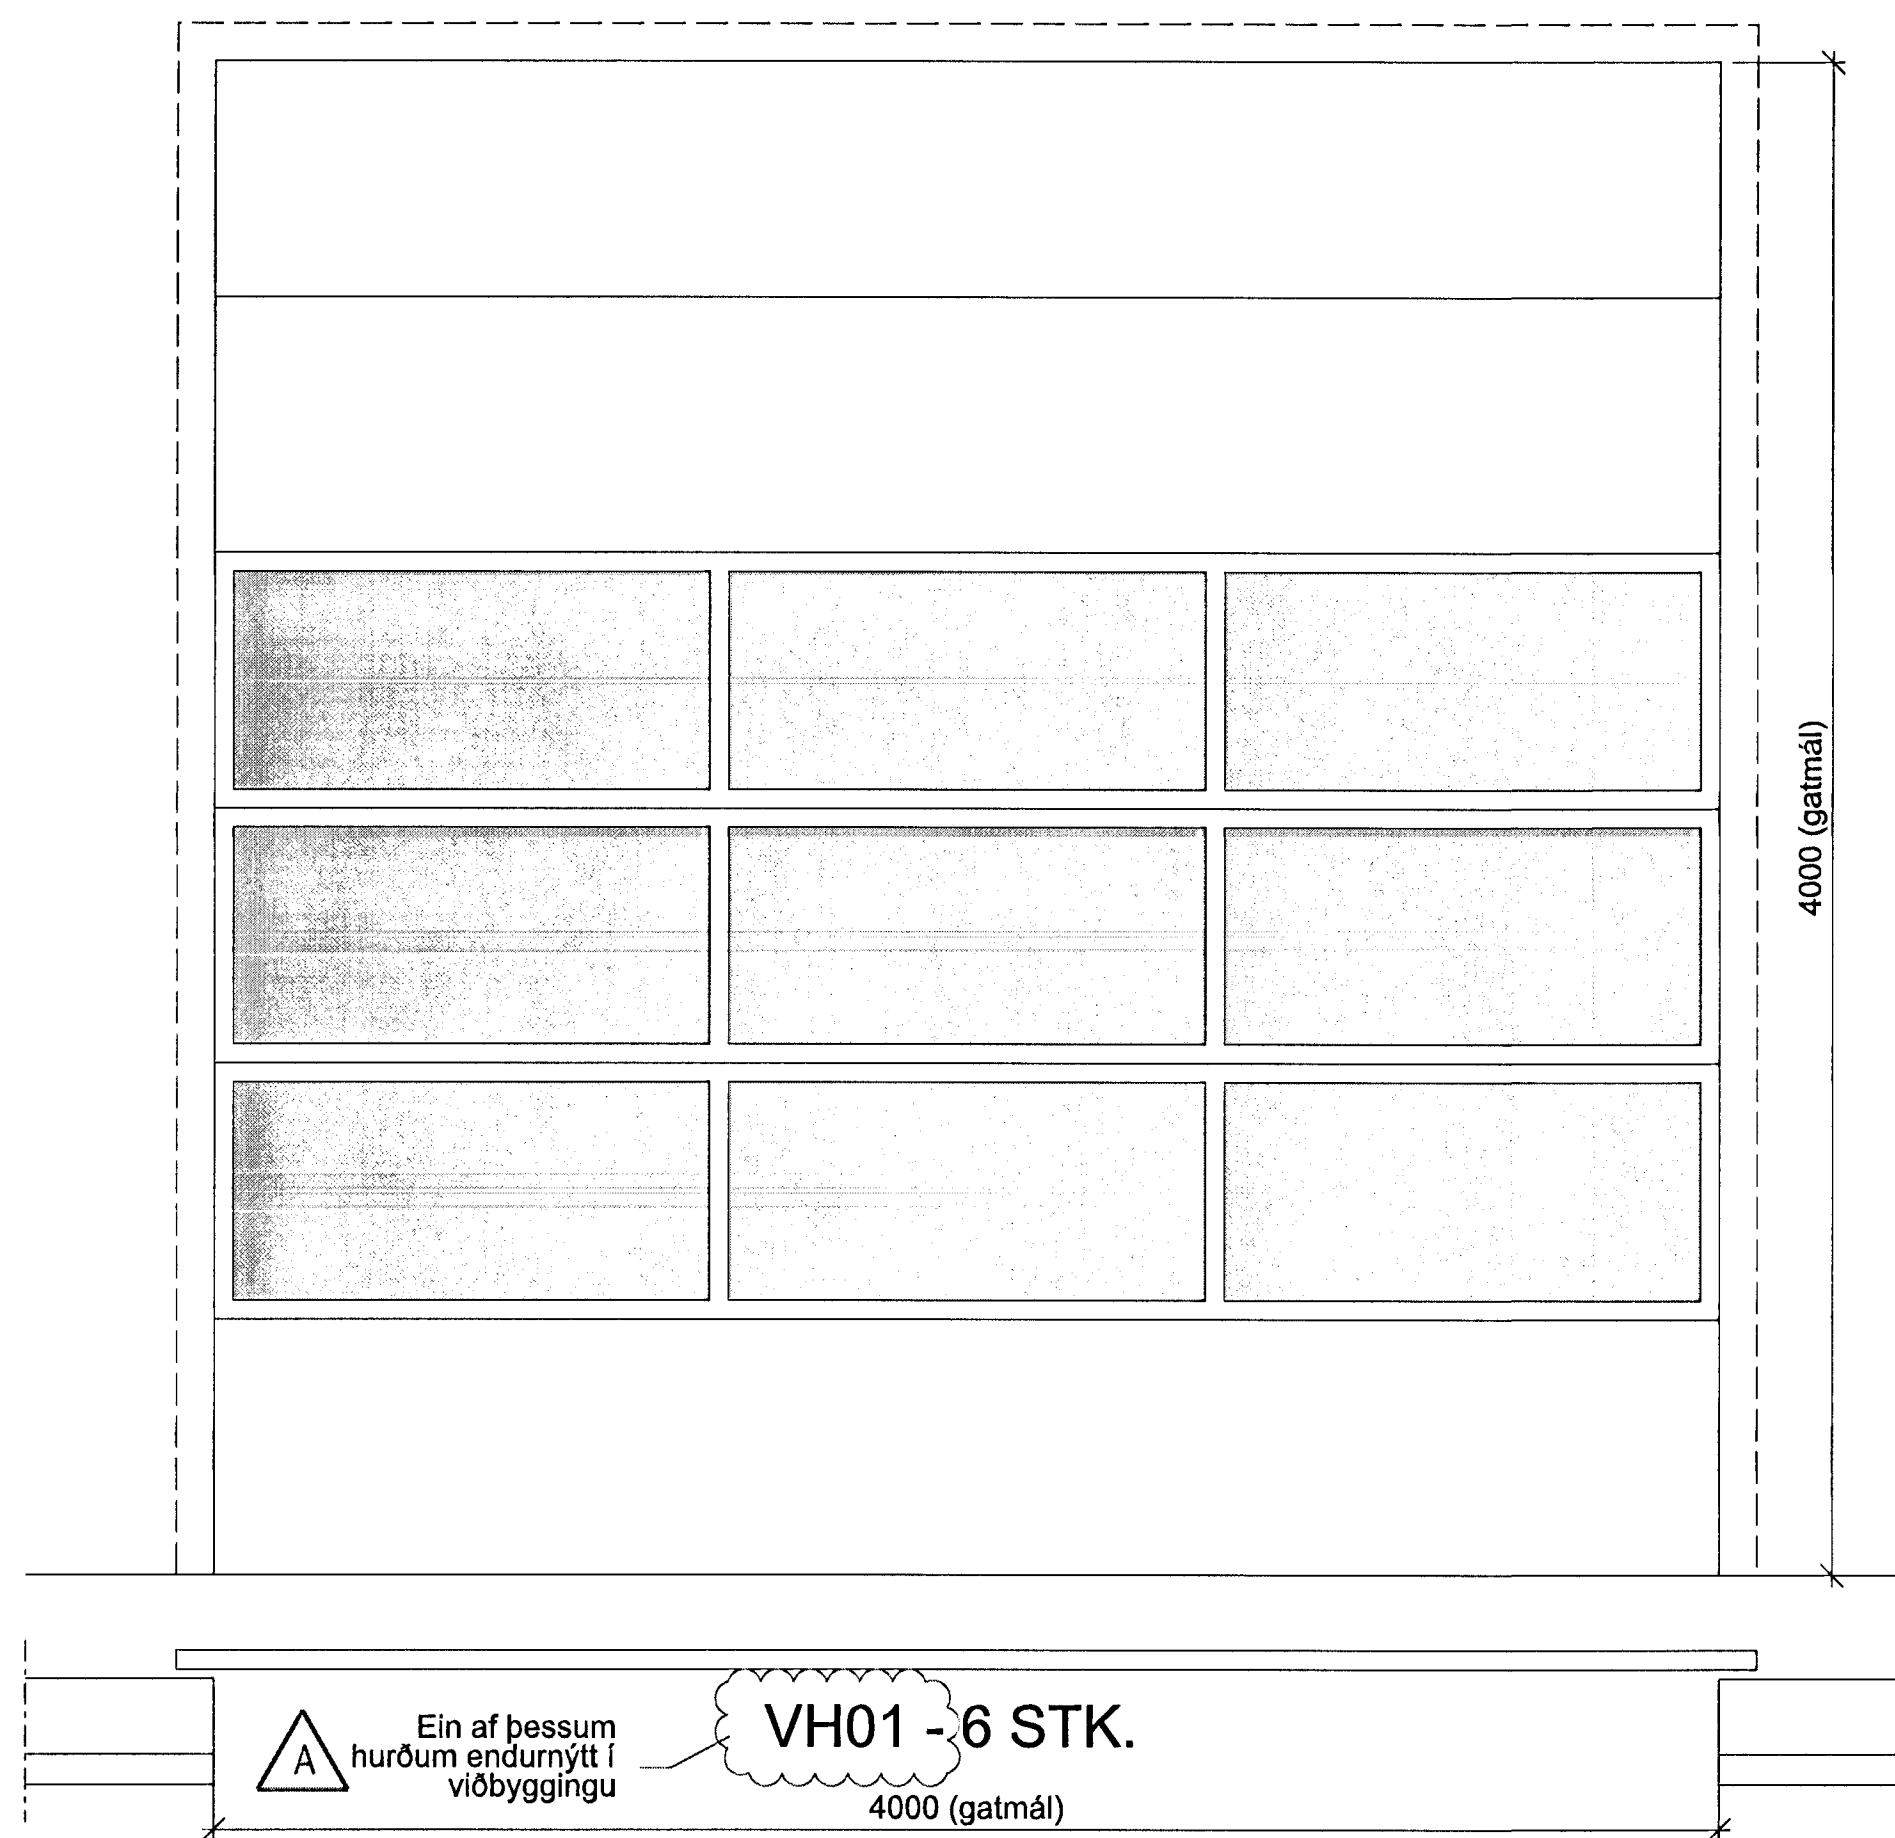

C	OJ	HMH	27.08.2012
Ný hurð í viðbyggingu bætt inn í teikningu. Sétt ný útgáfa af teikningu Ask Arkitektar & teikningu			
UTGÁFA	TEIKNAD	YFIRAFRAND	DAÐB
BREYTINGAR			

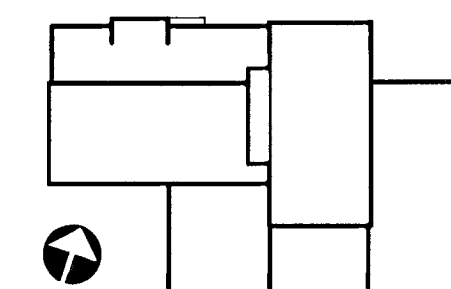

ASK ARKITEKTAR EHF.
GEISGÖTUL 9 101 REYKJAVÍK
SÍMI 515 0300 FAX 515 0319
www.ask.is

ARITUN ADALHÖNDUÐAR

Höfður S. Gunnlaugsson
Höfður S. Gunnlaugsson Arkitekt F.A.L. kl.301258-7049
hofgur@ask.is



VERKEFNI	GJÁHELLA 4, HAFNARFIRÐI HÉÐINN	MOV. Í A1	1:20
TEIKNAD	VERKEIKNINGAR	HANND	HMH
HEITI TEIKNINGAR	VÖRUHURDIR	TEIKNAD	HMH
VERK NR.	06124	YFIRAFR.	OJ
AUKENNI - NÖMUR TEIKNINGA	21-02	VERK.	HMH
		DAÐB.	28.03.2008
		UTGÁFA	A