


1 ÚTLIT 1:50
ÚTLIT SUBUR (hluti)

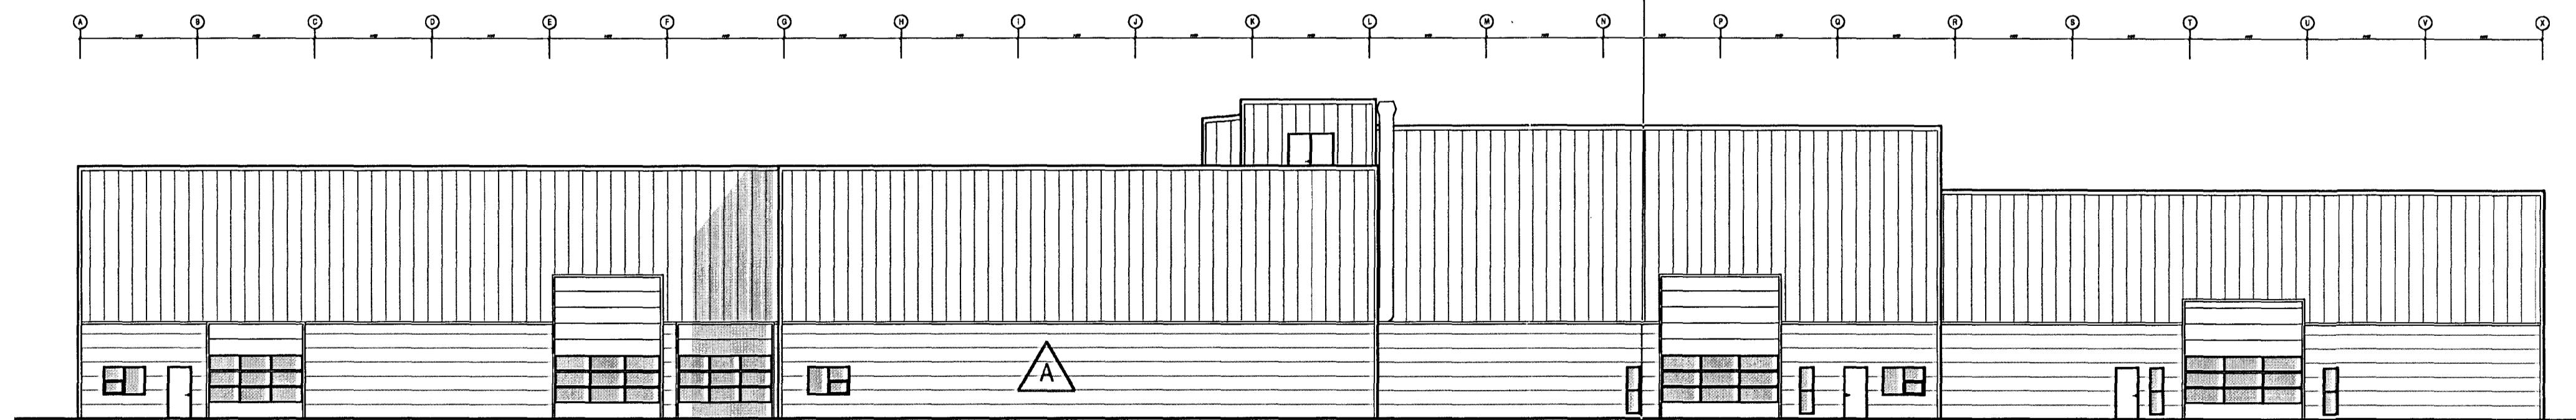


2 ÚTLIT 1:200
ÚTLIT SUBUR (heild)

Samþykkt þann 13. júlí 2012
Byggingufulltrúinn í Hafnarfirði
Fl. Höfður S. Gunnlaugsson

SKÝRINGAR
Sjá teikningu nr. 41-01

A Ó HMH 27.08.2012
Stæktað húsi. Húsi stækjað milli modulanna G og L frá 9 að modulinu 14
Sétt ný útgáfa af teikningahausi Ask Arkitekta á teikningu
ÓTGÁFA I TEIKNAD IYRFRARID IDAGS
Breytingar

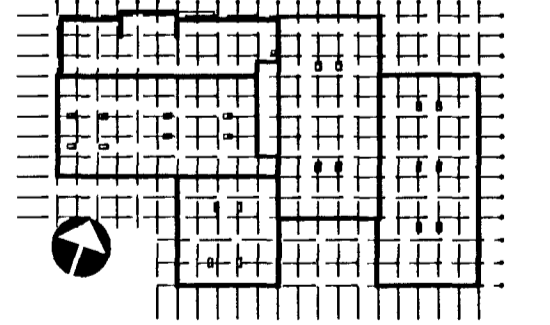

ASK ARKITEKTAR EHF
GEIRSGÖTU 9 101 REYKJAVÍK
SMÍ: 515 0200 FAX: 515 0319
www.ask.is

ÁRTUN AÐALHÖNDUÐAR
Hölgur Már Haldrósson ARKITEKTUR
Helga Ólafía Helgadóttir
helga@ask.is

ASK ARKITEKTAR

VERKEFNI
GJÁHELLA 4, HAFNARFIRÐI
HÉÐINN

TEIKNAD TERNINGAR
VERKEIKNINGAR
HEIT TERNINGAR
ÚTLIT SUBUR (hluti)

MOX I A1
MÁKND HMH
TEIKNAD ÓI
YRFR HMH
DAGS 28.03.2008
ÓTGÁFA A

YORK NÚM. 06124 AUKENDI - NÚMUR TERNINGAR 41-06

ÖÖR SKAL MÆLA UPPI AF TERNINGU ÖLL KRÖFT OG AFHITUN TERNINGAR UNN HÁB SAMÞYKKTASK ARKITEKTA.