


A

1

ÚTLIT 1:50  
ÚTLIT SUÐUR (hluti)

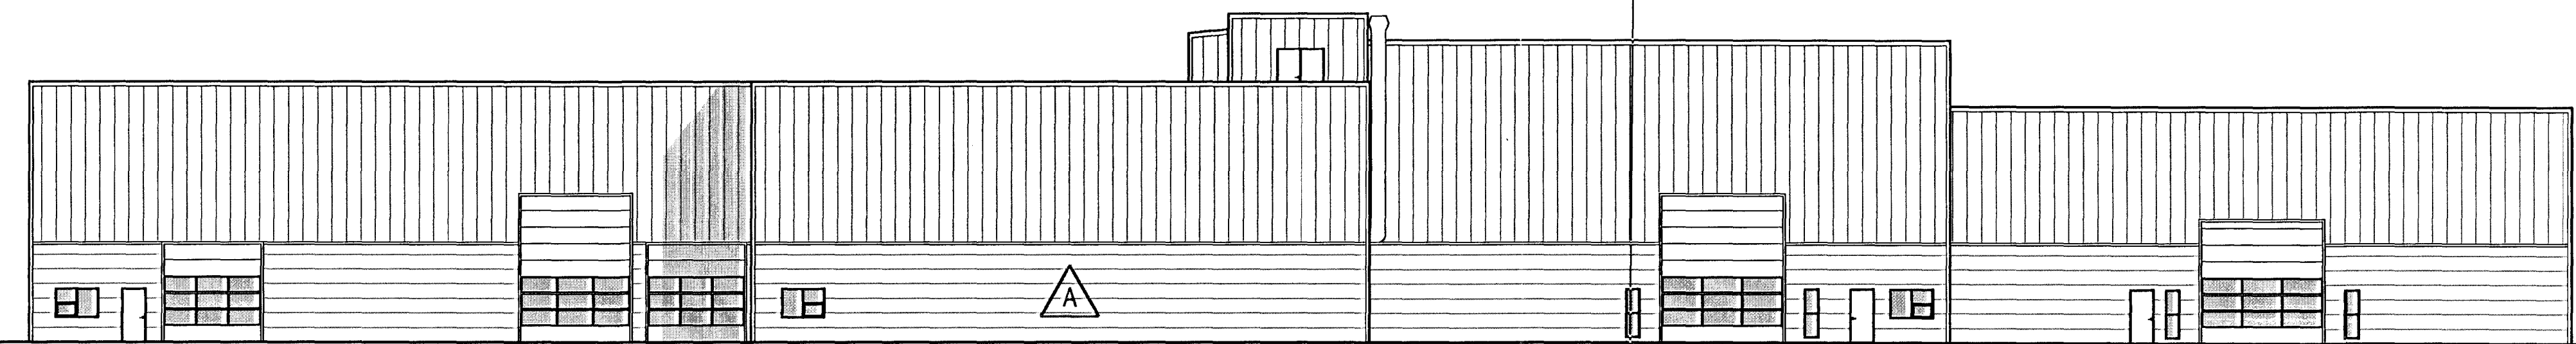


2

ÚTLIT 1:200  
ÚTLIT SUÐUR (heild)

Sambykkt þann  
19. júlí 2012  
Byggingafulltrúinn í Hafnarfirði  
Fh. Heiður S. Gunnlaugsson

SKÝRINGAR  
Sjá teikningu nr. 41-01

A	OI	HMH	27.06.2012
Stækkt húsa. Húsa stækkað milli modulna G og L frá 9 að modulna 14			
Satt ný útgáfa af teikningahúsa Ask Arkitektar á teikningu			
STOFKA	TEIÐVAÐ	TYRIRFARIR	LOAGA
BREYTINGAR			

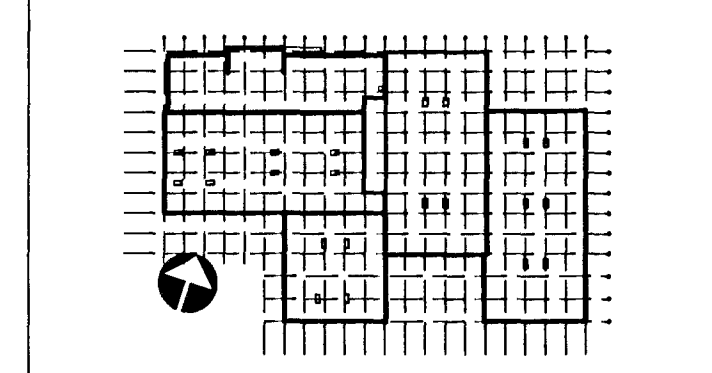

ASK ARKITEKTAR EHF  
GERNAGÓTU 9 101 REYKJAVÍK  
SÍMI 515 0200 FAK 515 0319  
www.ask.is

ARTUN ABALHÖNDURAR  
*Heiður S. Gunnlaugsson*  
Heiður S. Gunnlaugsson Arkitekt F.A.L. heigmar@ask.is



VERKFERNI  
GJÁHELLA 4, HAFNARFIRÐI  
HÉÐINN

TEIÐINGAR VERKTEIKNINGAR	MÓT OJ	MÓT HMH	MÓT OI	MÓT HMH	MÓT HMH
ÚTLIT SUÐUR (hluti)					
VERKFR.	06124	AUKFERNI - HÖMUR TEIÐINGAR	41-07	ÚTGAFA	A

ÖSKIÐ ER MEÐAL ÖÐRU AF TEIÐINGU ÖLA KRÖT OG AFTUR TEIÐINGAR ER HÁÐ SAMBYKKTASK ARKITEKTA.