


1

ÚTLIT 1:50
ÚTLIT SUÐUR (hluti)

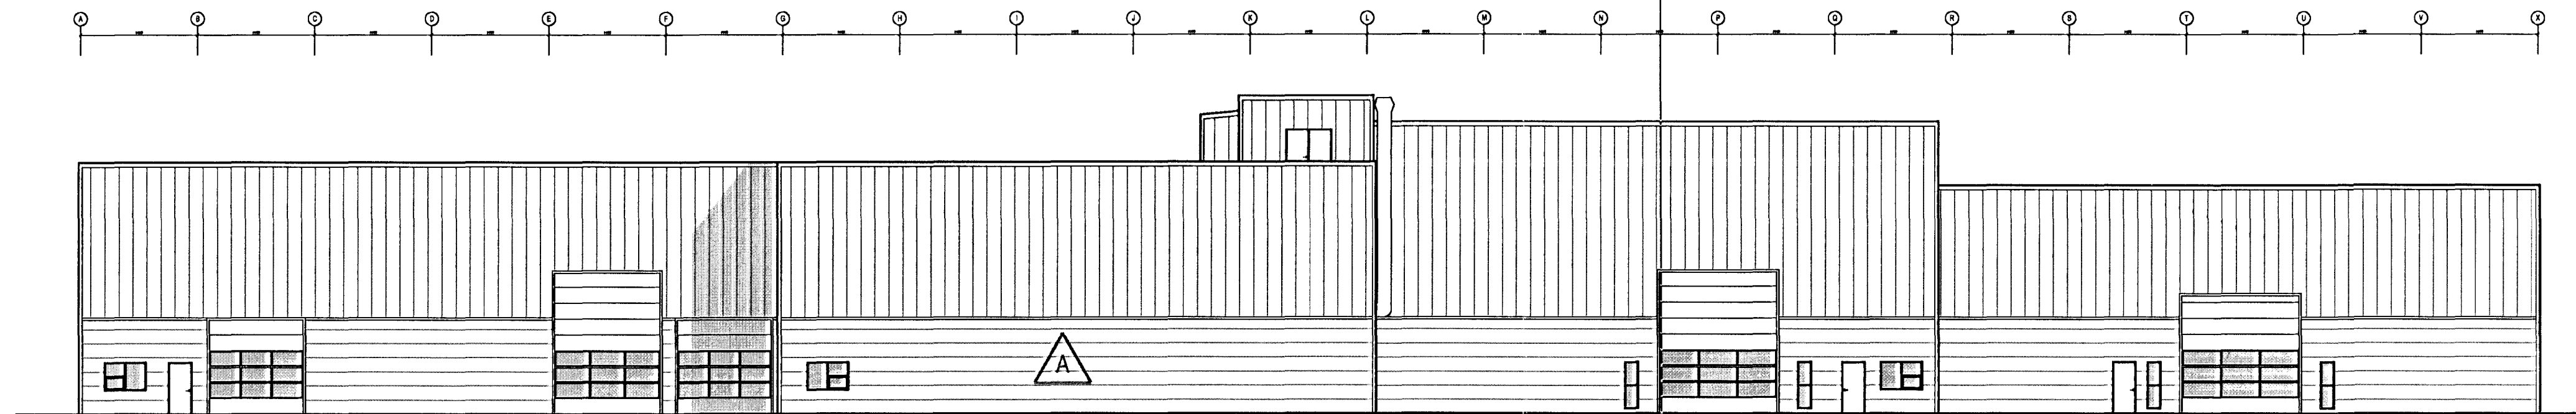

2

ÚTLIT 1:200
ÚTLIT SUÐUR (heild)


Samþykkt þann
19. júlí 2012
Byggingaáskilríkinn í Hafnarfirði
F.A. Hólfur & Gunnarsson

SKÝRINGAR
Sjá teikningu nr. 41-01

A ÓI HMH 27.08.2012
Stækun húsa. Húsa stækun milli modulna G og L frá 9 að modulnu 14
Sétt ný útgáfa af teikningahaus Ask Arkitekt & teikningu

ÓTÖRFA TEIKNAD LÖGFRÁHAF DAGS

SKÝRINGAR

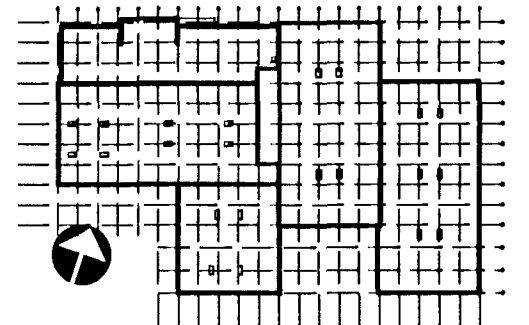

ASK ARKITEKTAR EHF
GERSGÖTU 9 101 REYKJAVÍK
SMÍ 515 0300 FAX 515 0319
www.ask.is

ÁRNTUN AÐALHÖNDUÐAR

Hólfur & Gunnarsson
Hólfur F.A.L. holfur@ask.is



VERKENEI
GJÁHELLA 4, HAFNARFIRÐI
HÉÐINN

TEIKNAD TEIKNINGAR
VERKTEIKNINGAR
ÚTLIT SUÐUR (hluti)

MRV / A1
VERKAD HMH
TEIKNAD ÓI
VERF. HMH
DAGS 28.03.2008

VERK.NR. 06124 AUKENEI - NÖMUR TEIKNINGAR 41-08 ÓTÖRFA A

ÖSS SKAL MÆLA UPPIR AF TEIKNINGU ÖLL AÐNOT OG AFRITUN TEIKNINGAR LIT HÁR SAMHYFUR ASK ARKITEKTAR