


1 ÚTLIT 1:50  
ÚTLIT VESTUR (hluti)

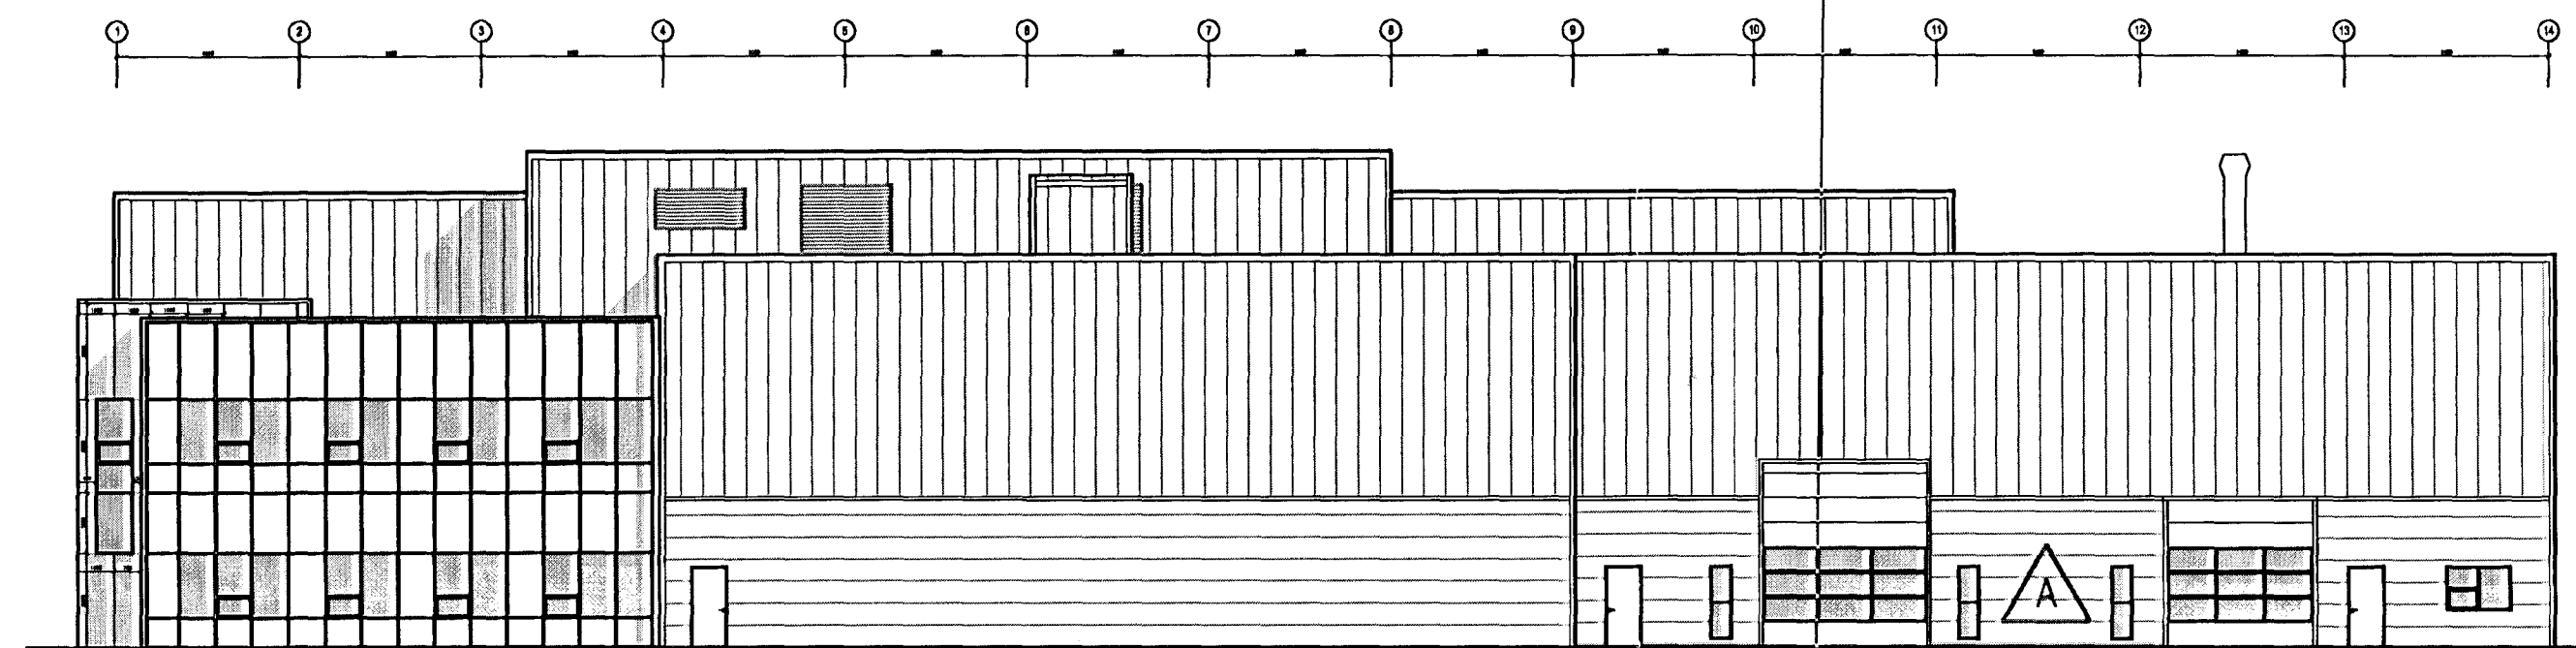


2 ÚTLIT 1:200  
ÚTLIT VESTUR (heild)

Samþykkt þann  
19. júlí 2012  
Byggingufulltrúnaðinn í Hafnarfirði  
Fh. Hrólfur S. Gunnlaugsson

SKÝRINGAR  
Sjá teikningu nr. 41-01

A	ÖI	HMH	27.08.2012
Stækun húsa. Húsa stækun milli modulna G og L frá 9 að modulnu 14			
Stöf ný útgáfa af teikningahausi Ask Arkitektá á teikningu			
ÚTGAFA	TEIKNING	ÞYPPINGAR	LAGAÐ
BREYTINGAR			

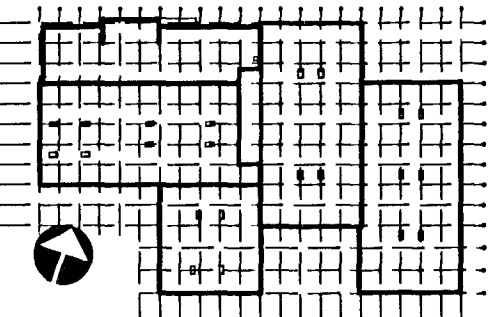

ASK ARKITEKTAR EY/F  
GÖRUGÖTU 9 101 REYKJAVÍK  
SÍMI 515 0300 FAX 515 0319  
www.ask.is

ÁRTUN AÐALHÖNNUNAR

*Helgír M. Haldrson*  
Helgír M. Haldrson Andriak P.A.L. 13.10.128-7049  
helgira@ask.is



VERKEFNI  
GJÁHELLA 4, HAFNARFIRÐI  
HÉÐINN

TEIKNINGAR  
VERKEIKNINGAR  
HEITI TEIKNINGAR  
ÚTLIT VESTUR (hluti)

MOÐ. F. ÁT	1:50
FRANNAÐ	HMH
TEIKNING	ÖI
VIÐF.	HMH
DAÐ.	23.03.2008

VERK NÚM.	AKRDEIÐI - HÖNDUR TEIKNINGAR	ÚTGAFA
06124	41-09	A

ÖSKIÐ ER ALTAÐ NÁLAÐ AUFNF. AF TEIKNINGU. ÖLL AF NOT OG AFRITUN TEIKNINGAR ER HÁÐ SAMÞYKKTU ASK ARKITEKTA.