

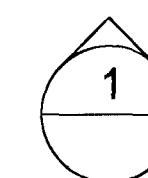
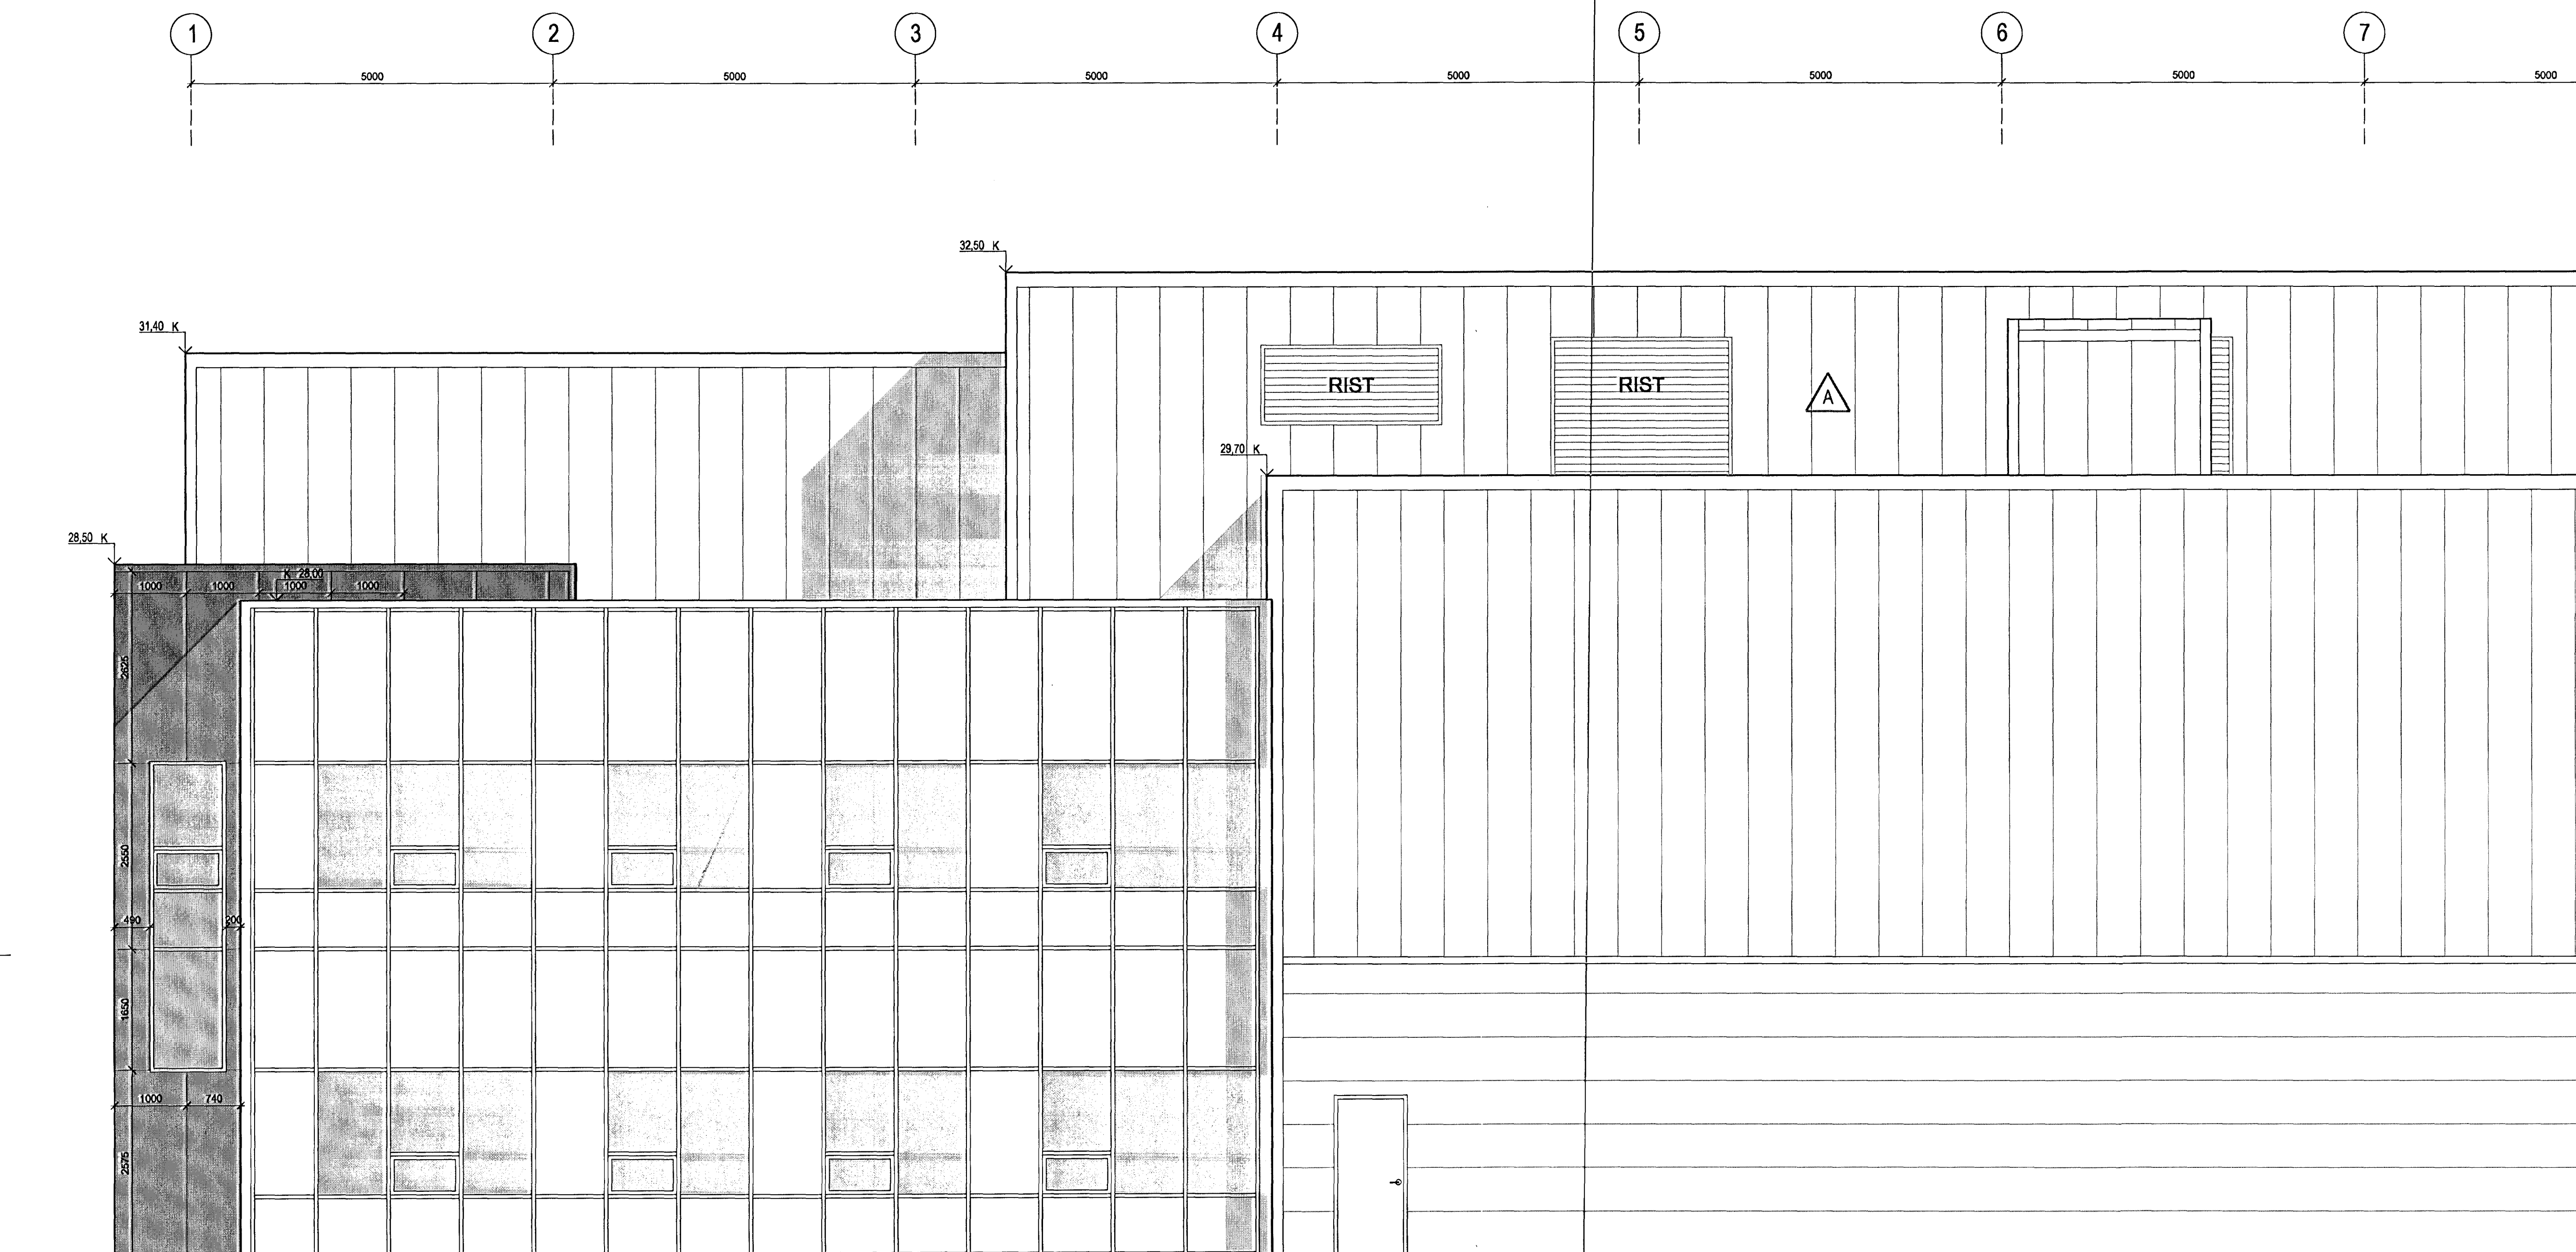


SKÝRINGAR
Sjá teikningu nr. 41-01

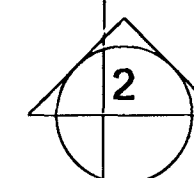


ÚTLIT 1:50
ÚTLIT VESTUR (hluti)

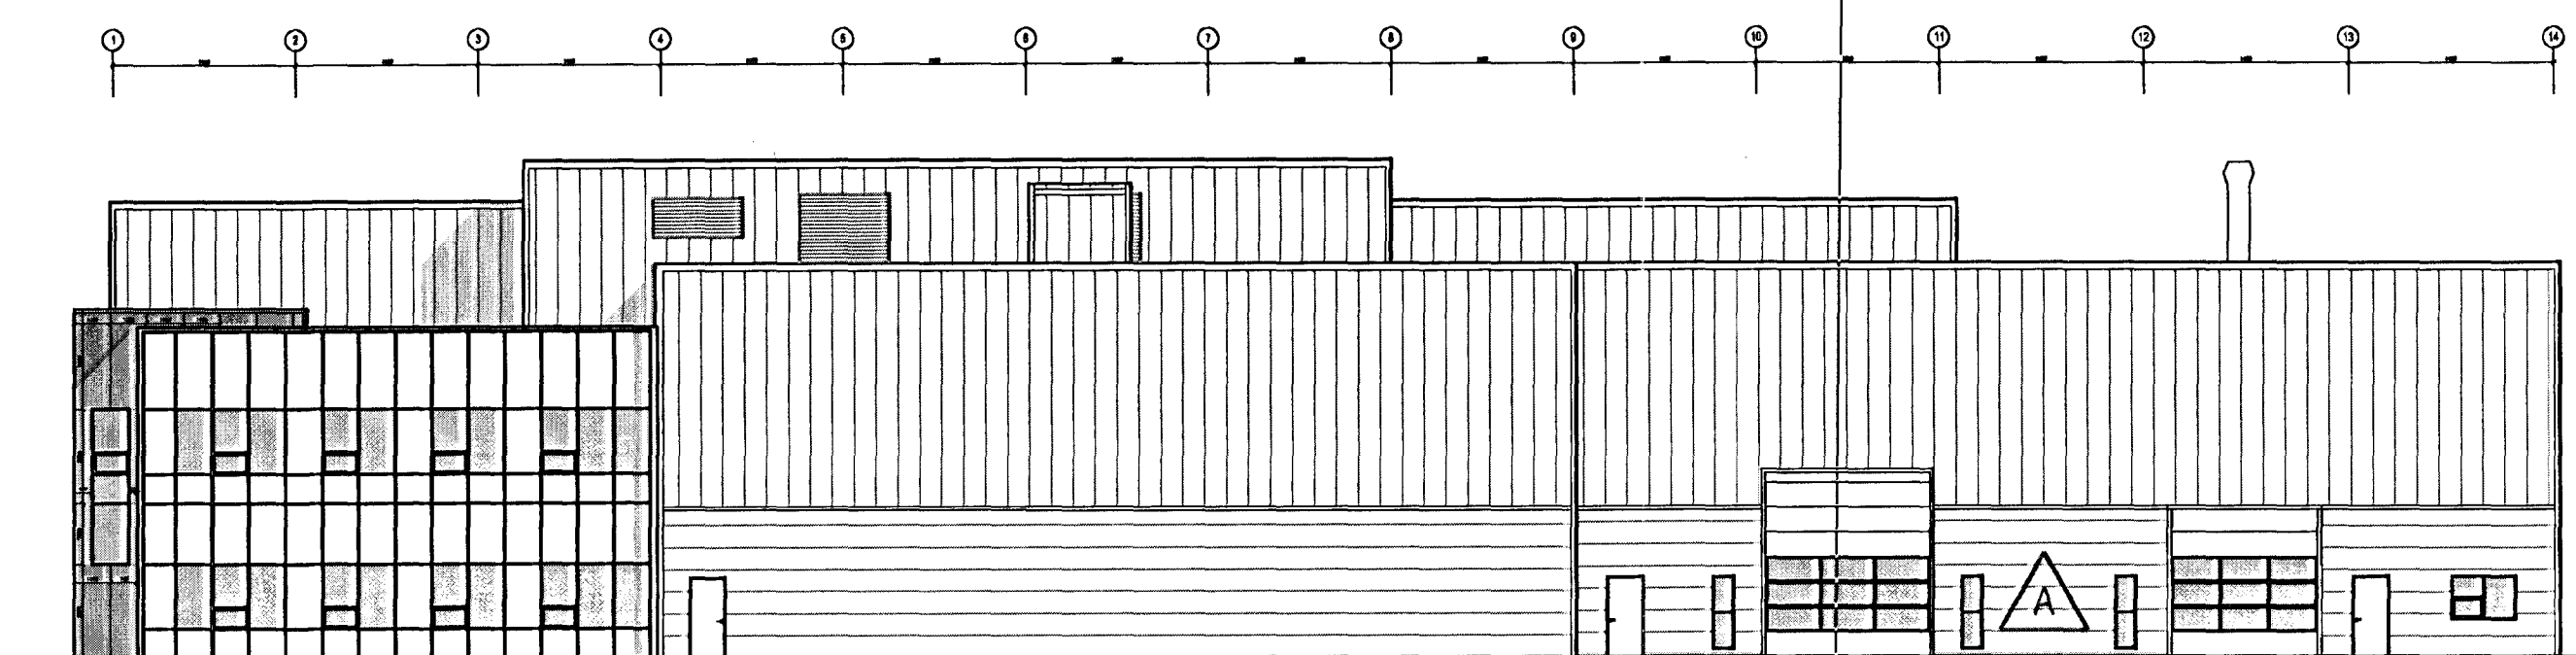

ÚTLIT 1:200
ÚTLIT VESTUR (heild)

B	OI	HMH	27.08.2012
Bætt inn rúm og loftskófa á þaki. Staðkann hösa (yfirlitamynd)			
Sétt og útgáfa af teikningahaus Ask Arkitektá teikningu			
A	OI	HMH	01.08.2008
Málseðlingu á coranastól og skýringum bætt inn			
ÚTGAFA	TEIKNAD	VIÐERFARID	LAGD
BEIYTINGAR			

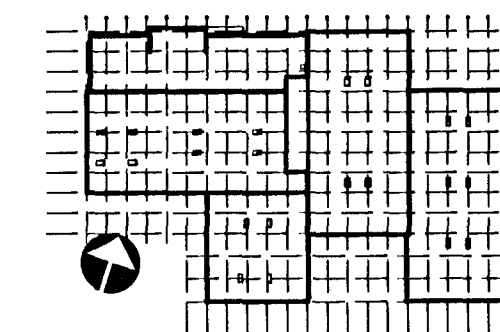

ASK ARKITEKTAR EHF
GERSDÖÐLU 9 101 REYKJAVÍK
SMÍ 515 0300 FAX 515 0319
www.ask.is

ÁRTUN AÐALHÖNDUÐAR

Helga M. Haldrupson
Helga M. Haldrupson Arkitekt F.A.L. 013012587049
helgma@ask.is



VERKEFNI
GJÁHELLA 4, HAFNARFIRÐI
HÉDINN

TEIKNAD
VERKEIKNINGAR
HEIÐ TEIKNINGAR
ÚTLIT VESTUR (hluti)

MYN. 1:1	1:50
VIÐARND	HMH
TEIKNAD	OI
VIÐF.	HMH
DAGS.	28.03.2008
ÚTGAFA	B

VERK-NR.
06124

LAÐRENI - NÖMUR TEIKNINGAR
41-10