Samþykkt þann
19. júlí 2012
Byggingafulltrúinn í Hafnarfirði
F.h. Helðfur S. Gunnlaugsson

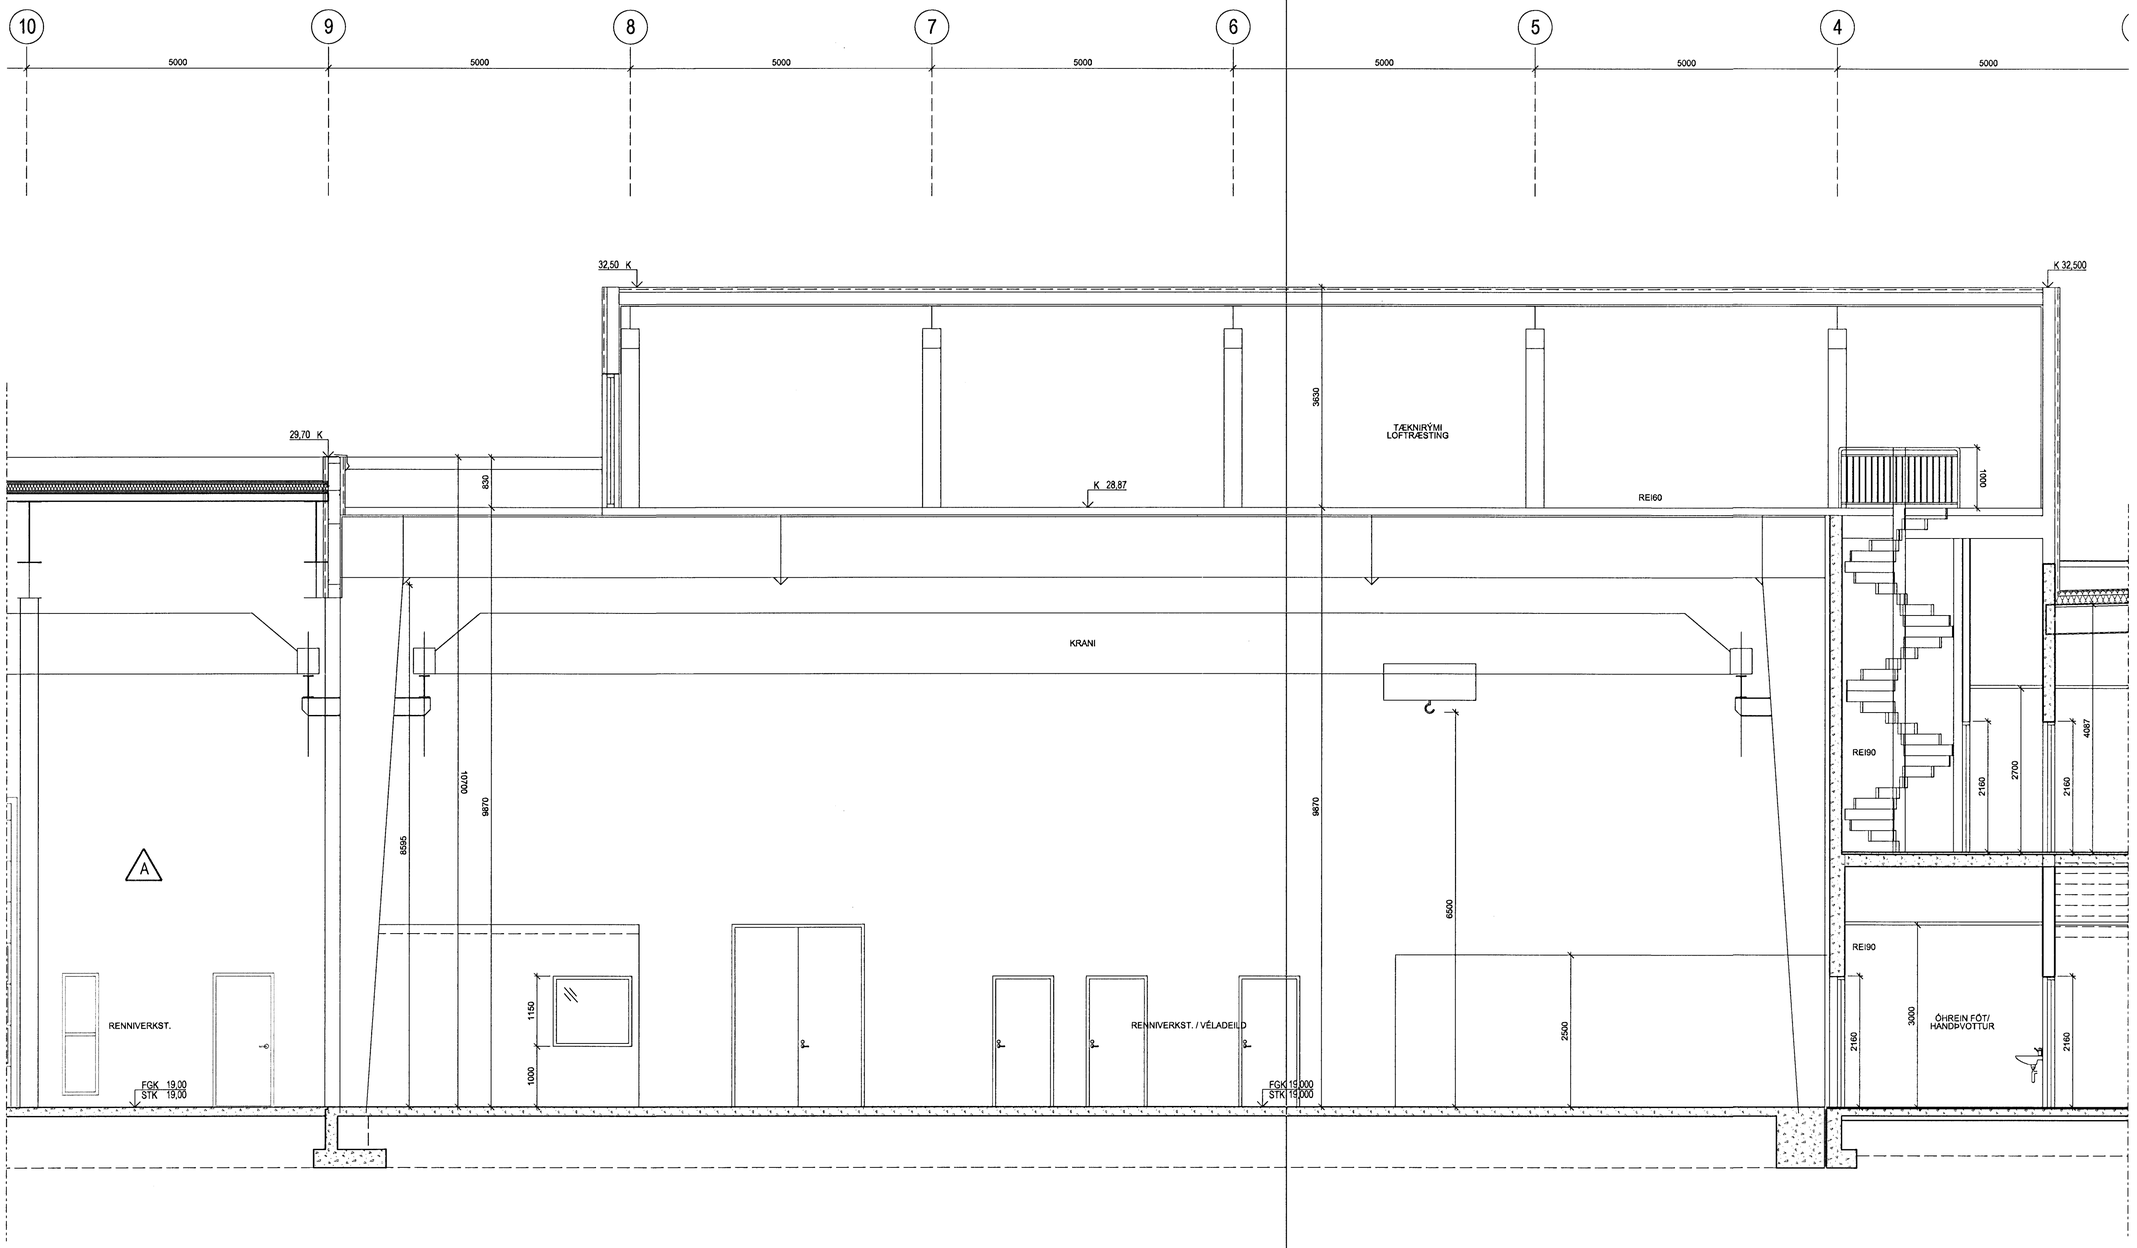

1
20-104
SNEIÐING 1:50
RENNIVERKST., TÆKINRÝMI, GEYMSLA

A	ÓI	ÓI	27.06.2012
Stækkun húss. Hús stækkað milli modullína G og L frá 9 að modullínu 14 Sett ný útgáfa af teikningahaus Ask Arkitekta á teikningu			
ÚTGÁFA	TEIKNAÐ	YFIRFARIÐ	DAGS

BREYTINGAR

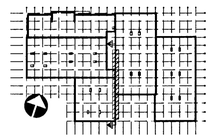

ASK ARKITEKTAR EHF
GEIRSGÖTU 9 101 REYKJAVÍK
SÍMI 515 0300 FAX 515 0319
www.ask.is

ÁRITUN ADALHÖNNUDAR

Helgi Már Halldórsson Arkitekt F.A.I. kt:301258-7049
helgimar@ask.is

ASK ARKITEKTAR

VERKEFNI
GJÁHELLA 4, HAFNARFIRÐI
HÉÐINN

TEGUND TEIKNINGAR VERKTEIKNINGAR		MKV. í A1 1:50	
HEITI TEIKNINGAR SNIÐ RENNIVERKST., GEYMSLA TÆKNIRÝMI 3. HÆÐ		HANNAÐ HMH	
		TEIKNAÐ ÓI	
		YFIRF. HMH	
		DAGS 28.03.2008	
VERKNR. 06124	AUÐKENNI - NÚMER TEIKNINGAR 20-226	ÚTGÁFA A	

ÖKK SKAL MÆLA UPP AF TEIKNINGU. ÖLL AFNOT OG AFRITUN TEIKNINGAR ER HÁÐ SAMÞYKKI ASK ARKITEKTA