




1
10-03 SNEIÐING 1:100
10-04, 10-05, 10-06, 10-07

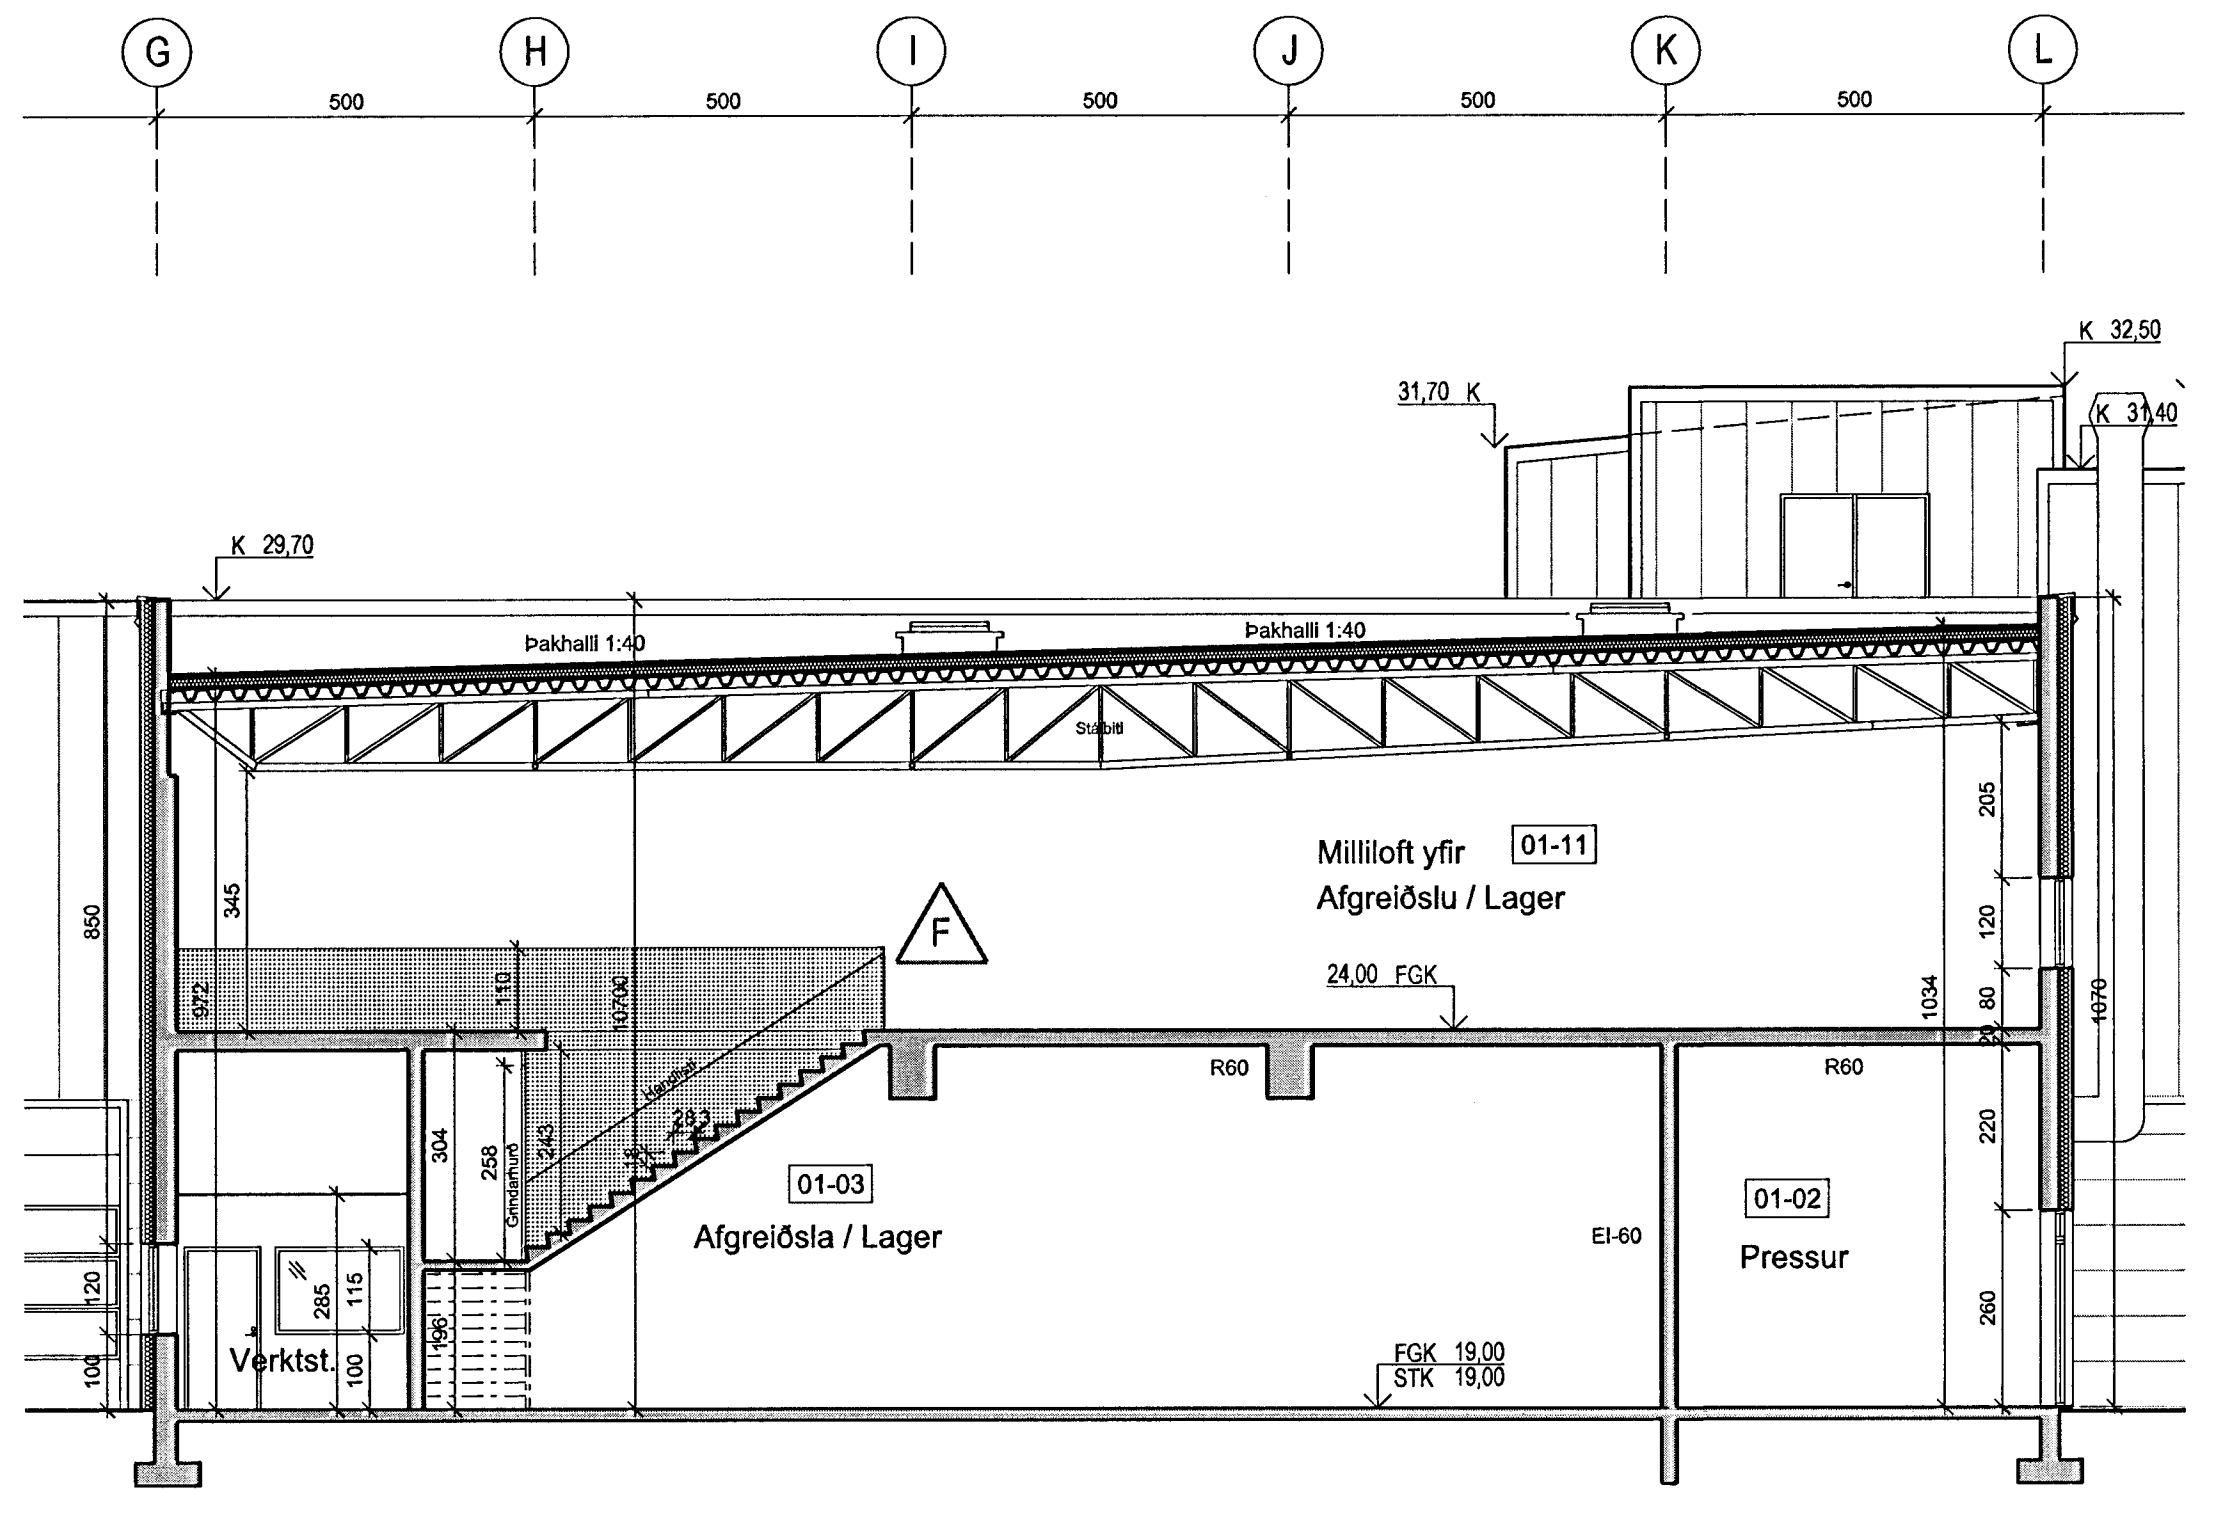

4
10-03 SNEIÐING 1:100
10-05

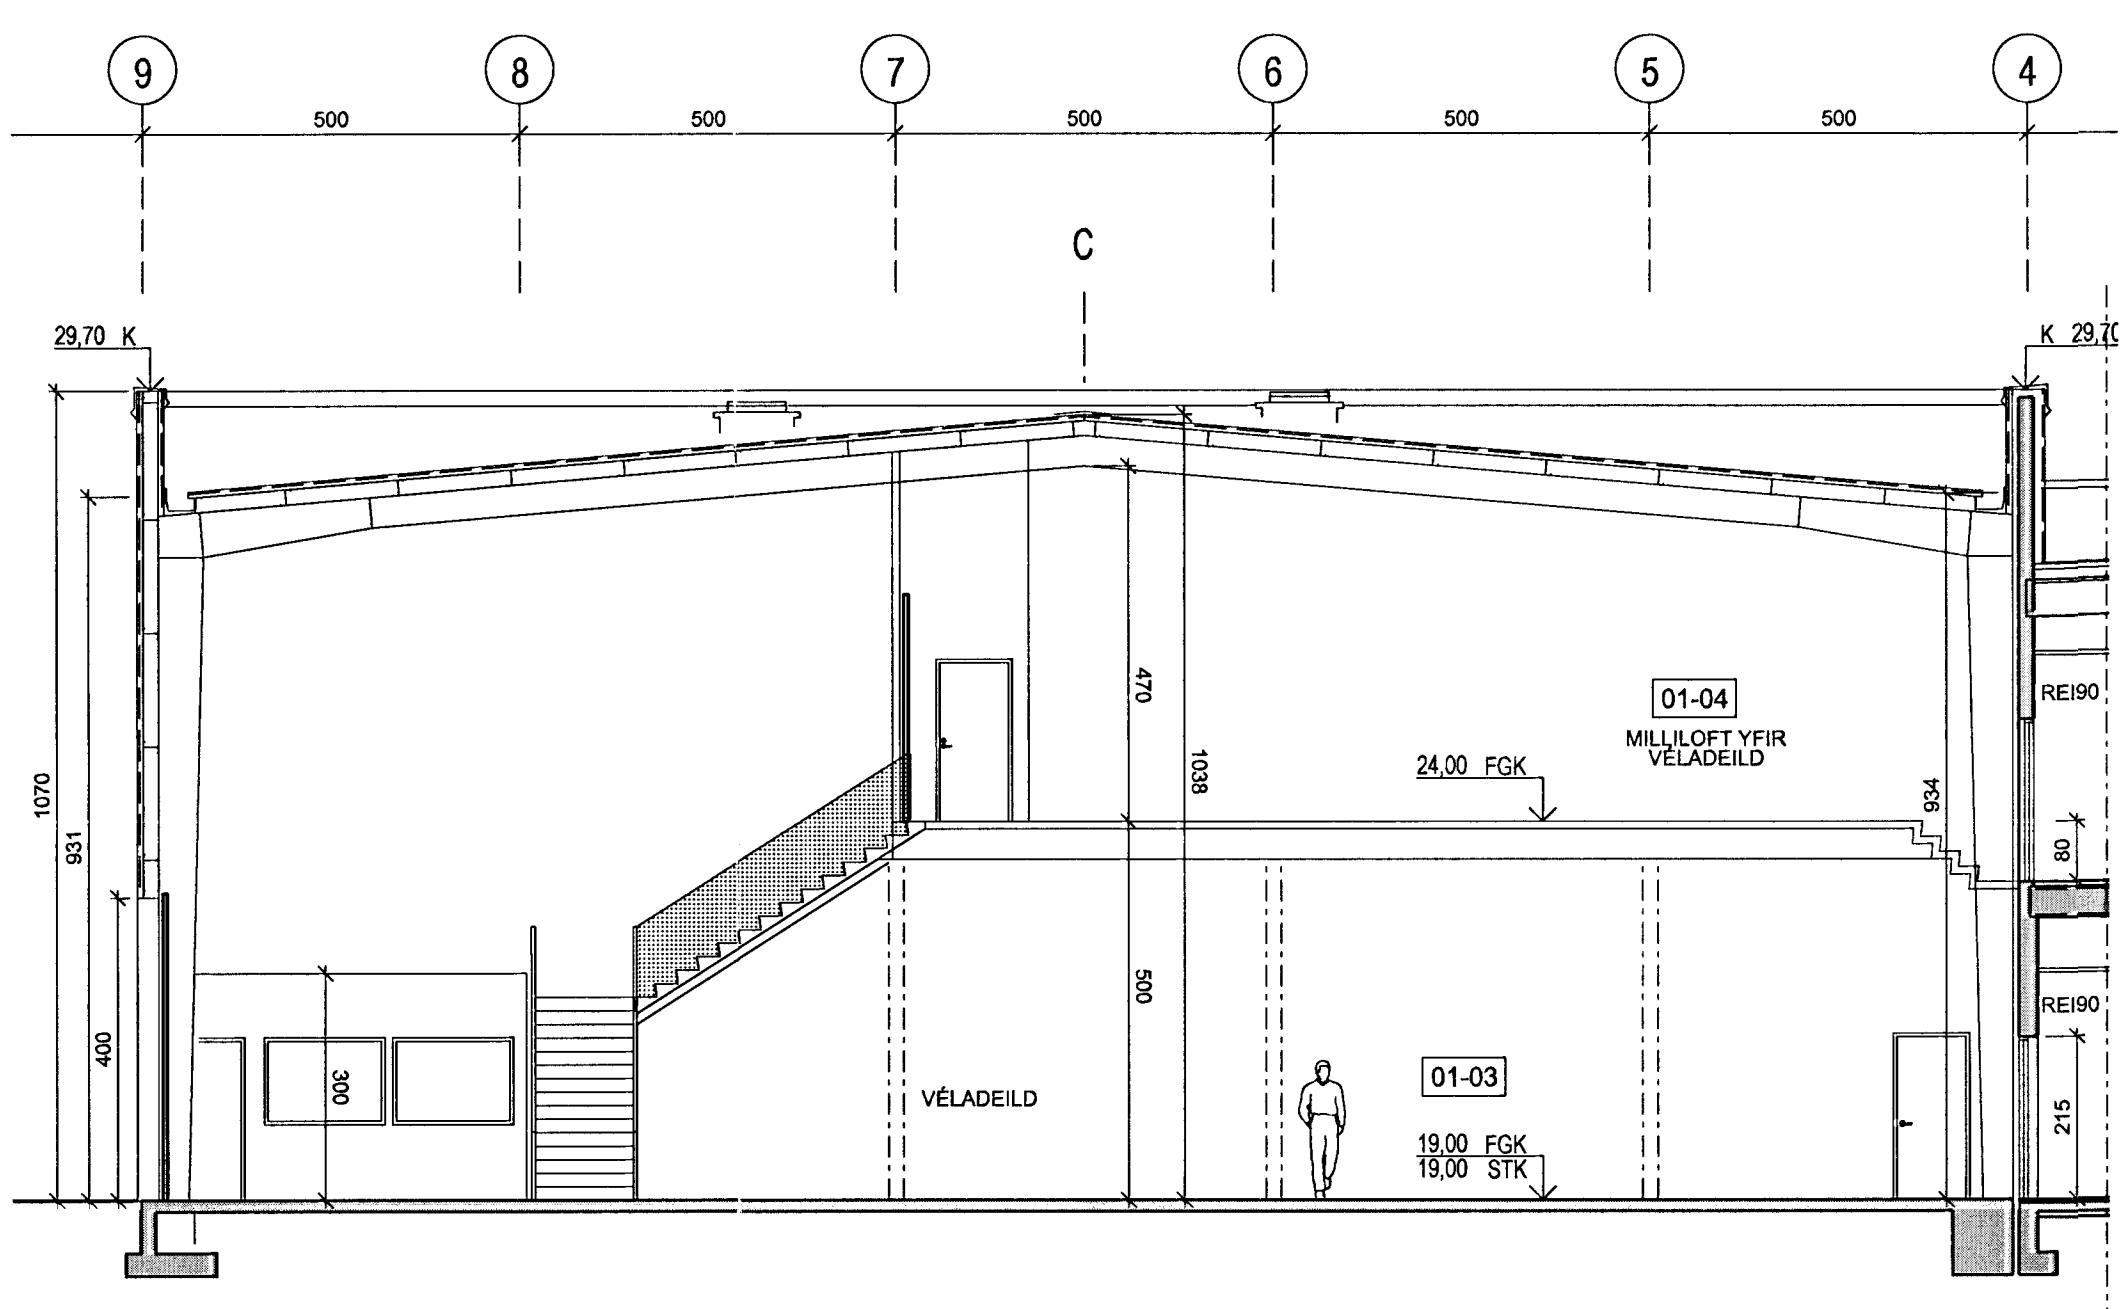


3
10-03 SNEIÐING 1:100
10-04

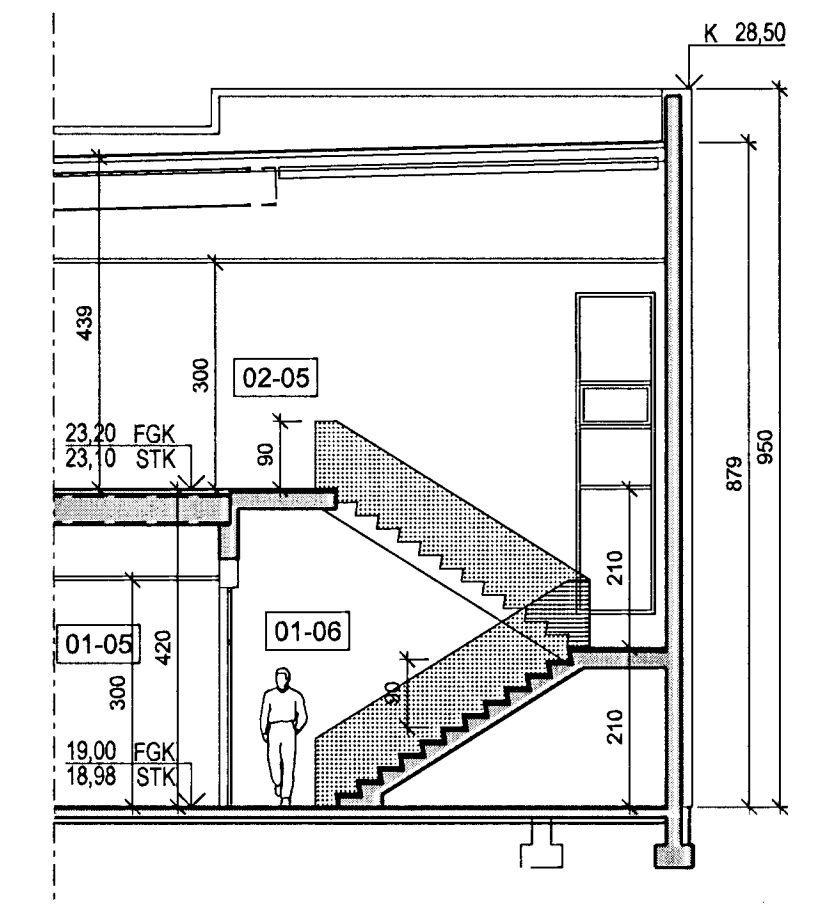

2
10-03 SNEIÐING 1:100
10-04

F	Handriti upp á milli loft og rekkvarki á milli loft breytt í grind. Stáburðarvirki í þaki uppstætt í grindarbita	HMH	03.12.2012
E	Burðarvirki stækunnar breytt úr að vera stál í steypu. Únsaggt varla einangraðir og kladdir að utan og þak dloftað virki lagt þakdúk. Milli loft stækkað milli modul 13 og 14 frá modul 1 að G. Sett ný úlgafa af teikningahausi á teikningu	HMH	25.06.2012
D	Talninganúmeri breytt úr 10-07 í 01 10-08. Stakkun hösa. Hösa stækkað milli modulina G og L frá 9 að modulínu 14. Bætt inná teikningu sneiðingu 4	HMH	27.04.2012
C	Stígi frá lager/afgreiðslu að lager á 2. hæð upptæður samkvæmt mynd	HMH	30.08.2009
B	Bætt inn útblástursdrif frá þróslukurdamum ca. 1 skurðpunkt modul L og 9. Hurð milli lagars og véladeildar breytt úr vörður í heilbúnað tvöf. gönguhurð. Hurð í aðalstigahúsi (vö modul 2) feld út. Rými verkstjóra lækkað í 3000mm	HMH	13.01.2009
A	Skrifstofukjarni færður til um 30mm til vesturs og norðurs og þakhalli snúð. Þaki breytt úr holþöfum með einangrun og þappa í Lettak einangur. Burandi langveggi á 2 hæð rjúkkaðir úr 250mm í 200mm. Portveggi á lager/renniverkstæði hækkaðir um 200mm. Portveggi á þrósluþétt hækkaðir um 400mm	HMH	01.02.2008

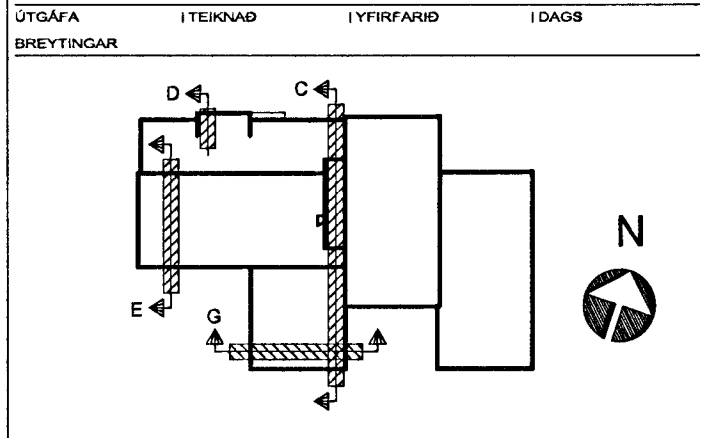

ASK ARKITEKTAR EHF.
GEISGÖTU 9 101 REYKJAVÍK
SÍMI 515 0300 FAX 515 0319
www.ask.is

ARTUN AÐALHÖNNUÐAR
Höfundur: Mör Haldórnson
Artur: F.A.L.
hlj@artun.is

VERKNEFNI	GJÁHELLA 4, HAFNARFIRÐI HÉÐINN	SKV. / KT	1:100
TEIÐINGU	ADALTEIKNING	HÖNNUN	HMH
HEITI TEIÐINGAR	SNEIÐINGAR	TEIÐING	ÖI
VERK NÚM.	06124	VERK NÚM.	01 - 10-08
ÚTGÁFA	F	DAGUR	10.10.2007

ÖSKIL MÆLA UPP AF TEIÐINGU. ÖL AÐNOT OG ARTUN TEIÐINGAR ER HÖG SAMÞYGG. ASK ARKITEKTA.