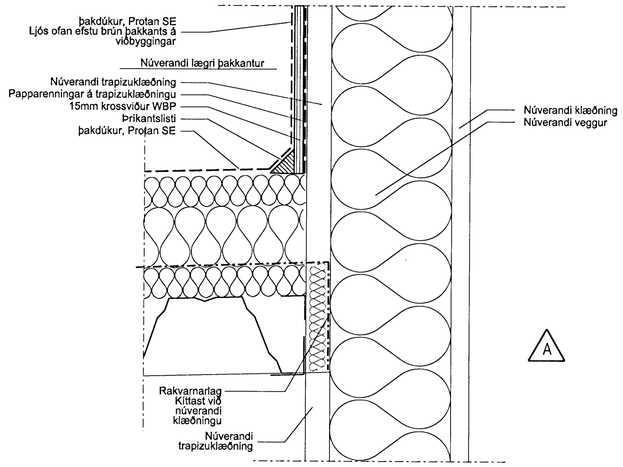

9 20-228 (Lóðrétt sneiðing) DEILI 1:5
Frágangur við eldri byggingu (Pötuverkstæði)

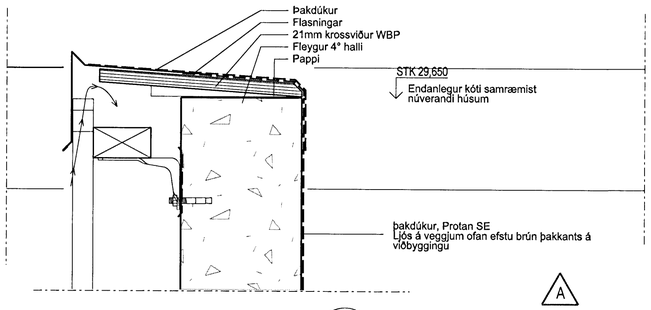

6 20-231 (Lóðrétt sneiðing) DEILI 1:5
Frágangur klæðningar við þak

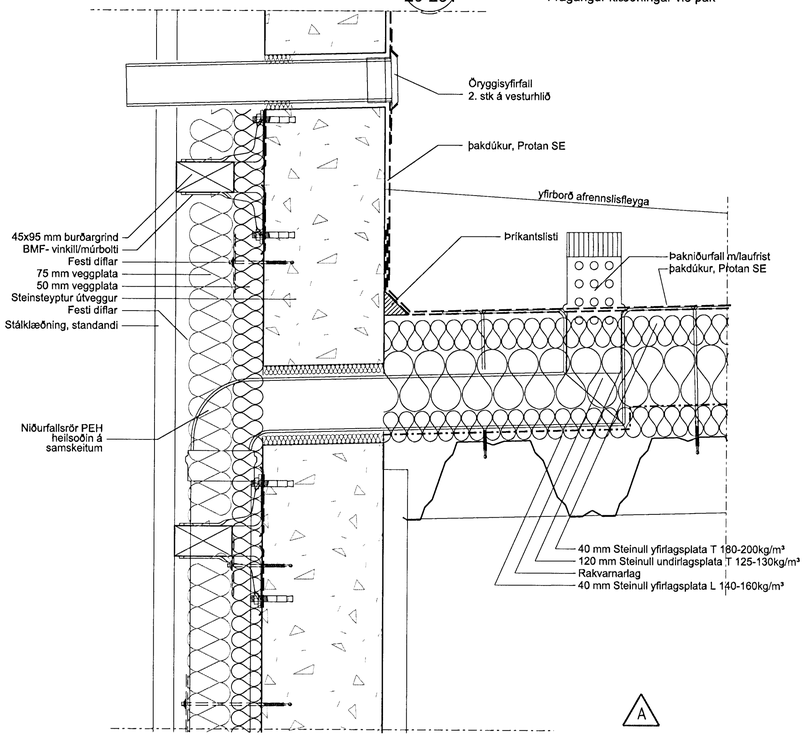

5 20-231 (Lóðrétt sneiðing) DEILI 1:5
Frágangur þaks við steypta veggi

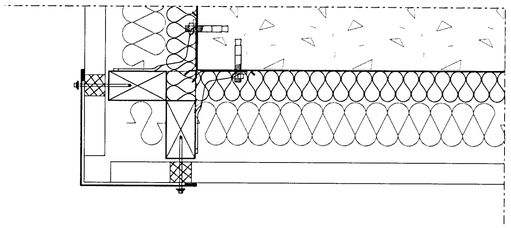

8 20-109 (Lárétt sneiðing) DEILI 1:5
Frágangur klæðningar við úthorn

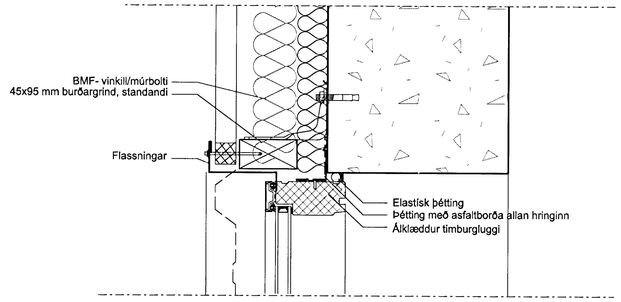

7 20-109 (Lárétt sneiðing) DEILI 1:5
Frágangur klæðningar við glugga/hurðir

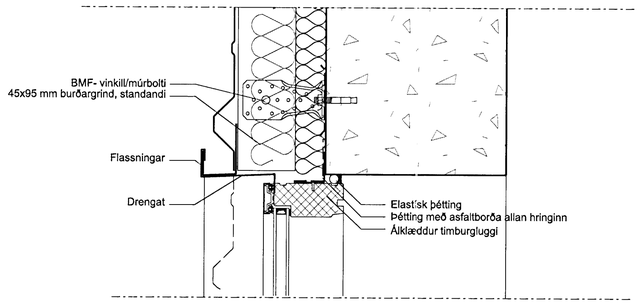

3 20-231 (Lóðrétt sneiðing) DEILI 1:5
Frágangur klæðningar við glugga/hurðir

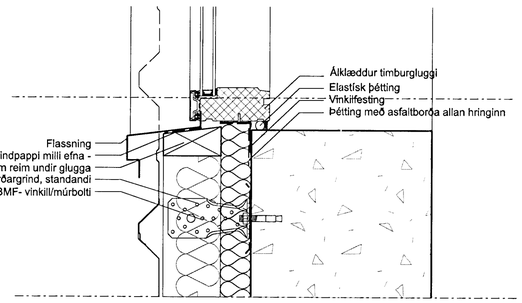

2 20-231 (Lóðrétt sneiðing) DEILI 1:5
Frágangur klæðningar við glugga

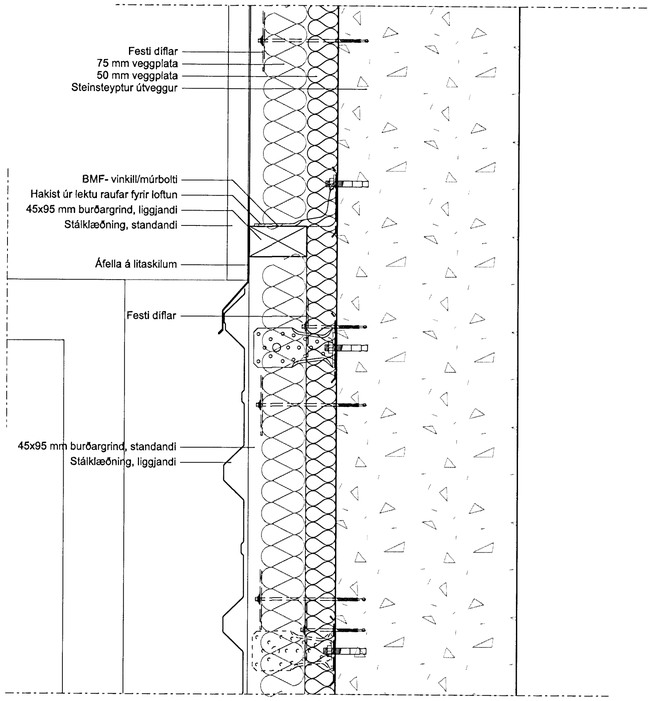

4 20-231 (Lóðrétt sneiðing) DEILI 1:5
Frágangur klæðningar við samskeiti

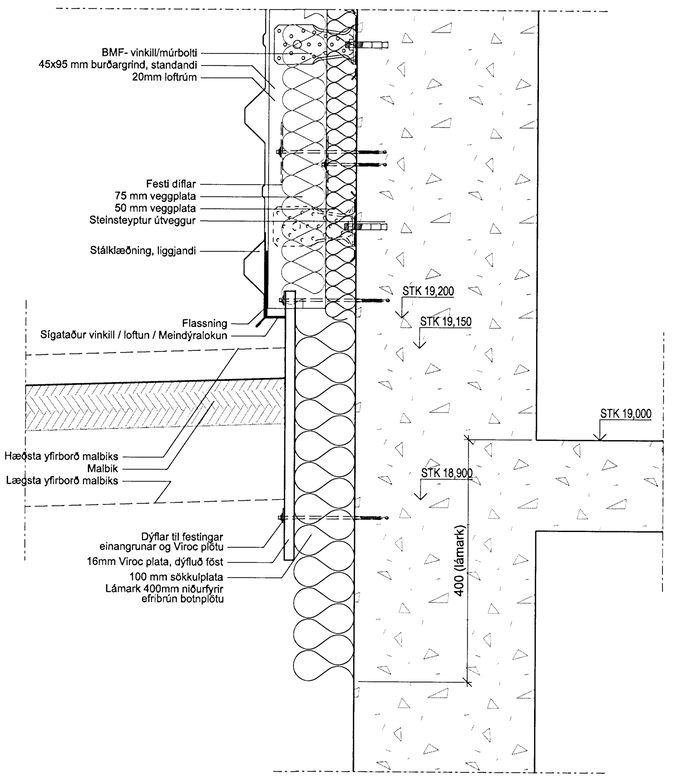

1 20-231 (Lóðrétt sneiðing) DEILI 1:5
Frágangur klæðningar við sökkul

Samþykkt þann
10. des. 2012
Byggingarfulltrúinn í Hafnarfirði
Kh. Hrólfur S. Gunnlaugsson

SKÝRINGAR

Sjá teikningu nr: 31-01

A	ÓI	HMH	14.11.2012

Deili sem sýna frágang á þakniðurföllum, steyptum vegg ofan þaks, og við sökkul ppfærð, bætt inn nýju deili 08.

ÚTGÁFA	Í TEIKNAÐ	Í YFIRFARIÐ	Í DAGS
BREYTINGAR			

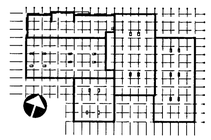

ASK ARKITEKTAR EHF
GEIRSGÖTU 9 101 REYKJAVÍK
SÍMI 515 0300 FAX 515 0319
www.ask.is

ÁRITUN ABALHÖNNUÐAR

Helgi Már Hallgrímsson Arkitekt F.A.Í. kt:301258-7049
helgimar@ask.is

ASK ARKITEKTAR

VERKEFNI
GJÁHELLA 4, HAFNARFIRÐI
HÉÐINN

TEGUND TEIKNINGAR
VERKTEIKNINGAR
HEITI TEIKNINGAR
DEILI
HLUTAR ÚTVEGGJA
HLUTAR ÞAKS

MKV. Í A1: 1:5
HANNAÐ: HMH
TEIKNAÐ: ÓI
YFIRF.: HMH
DAGS.: 27.06.2012
ÚTGÁFA: A

VERK NR.: 06124
AUÐKENNI - NÚMER TEIKNINGAR: 31-08

ÖKKI SKAL MÆLA UPP AF TEIKNINGU. ÖLL AFNOT OG AFRITUN TEIKNINGAR ER HÁÐ SAMÞYKKI ASK ARKITEKTA.