


Samþykkt þann  
10. des. 2012  
Byggingafulltrúi í Hafnarfirði  
Eh. Hildur S. Gunnlaugsson

A Ó Ói 03.12.2012  
Handrið & stiga og milliloft breytt  
ÚTGÁFA 1 TÆKNAD 1 YFIRFARID 1 DAGS

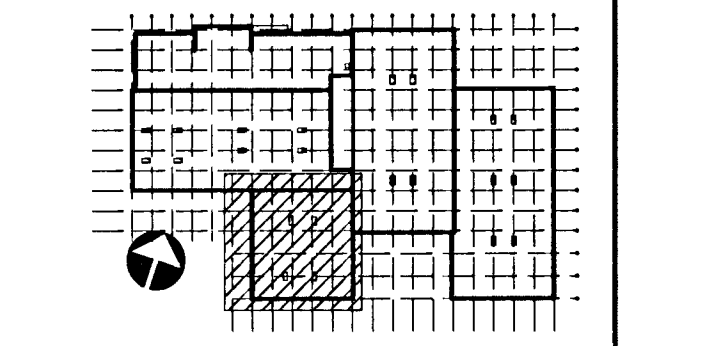

ASK ARKITEKTAR EHF  
GERNIGÖTU 9 101 REYKJAVÍK  
SÍMI: 515 0200 FAK: 515 0319  
www.ask.is

ARITUN ABALHÖNULBAR  
Hilgá Mír Halldóttir  
Anni M. F.A.L. 15301258-7049  
helgimar@ask.is



VERKNI  
GJÁHELLA 4, HAFNARFIRÐI  
HÉDINN

TEIÐNÖR  
VERKTEIKNINGAR  
GRUNNMYND MILLIGÖLF  
LAGER

MYK 1 A1  
HANNAÐ HMM  
TEIÐNAD Ó  
YFIRF. Ó  
DAGS 27.06.2012  
ÚTGÁFA A

VERK NÚM. 06124  
ALDRENI NÚMÉR TEIÐNINGAR 20-204  
ÚTGÁFA A

