



Samþykkt þann  
06. sep. 2012  
Byggingafræðingur / Hafnarfirði  
Fm. Höfuður S. Gunnlaugsson

UNDIRRITUN SAMRÆMINGARHÖNNUNAR

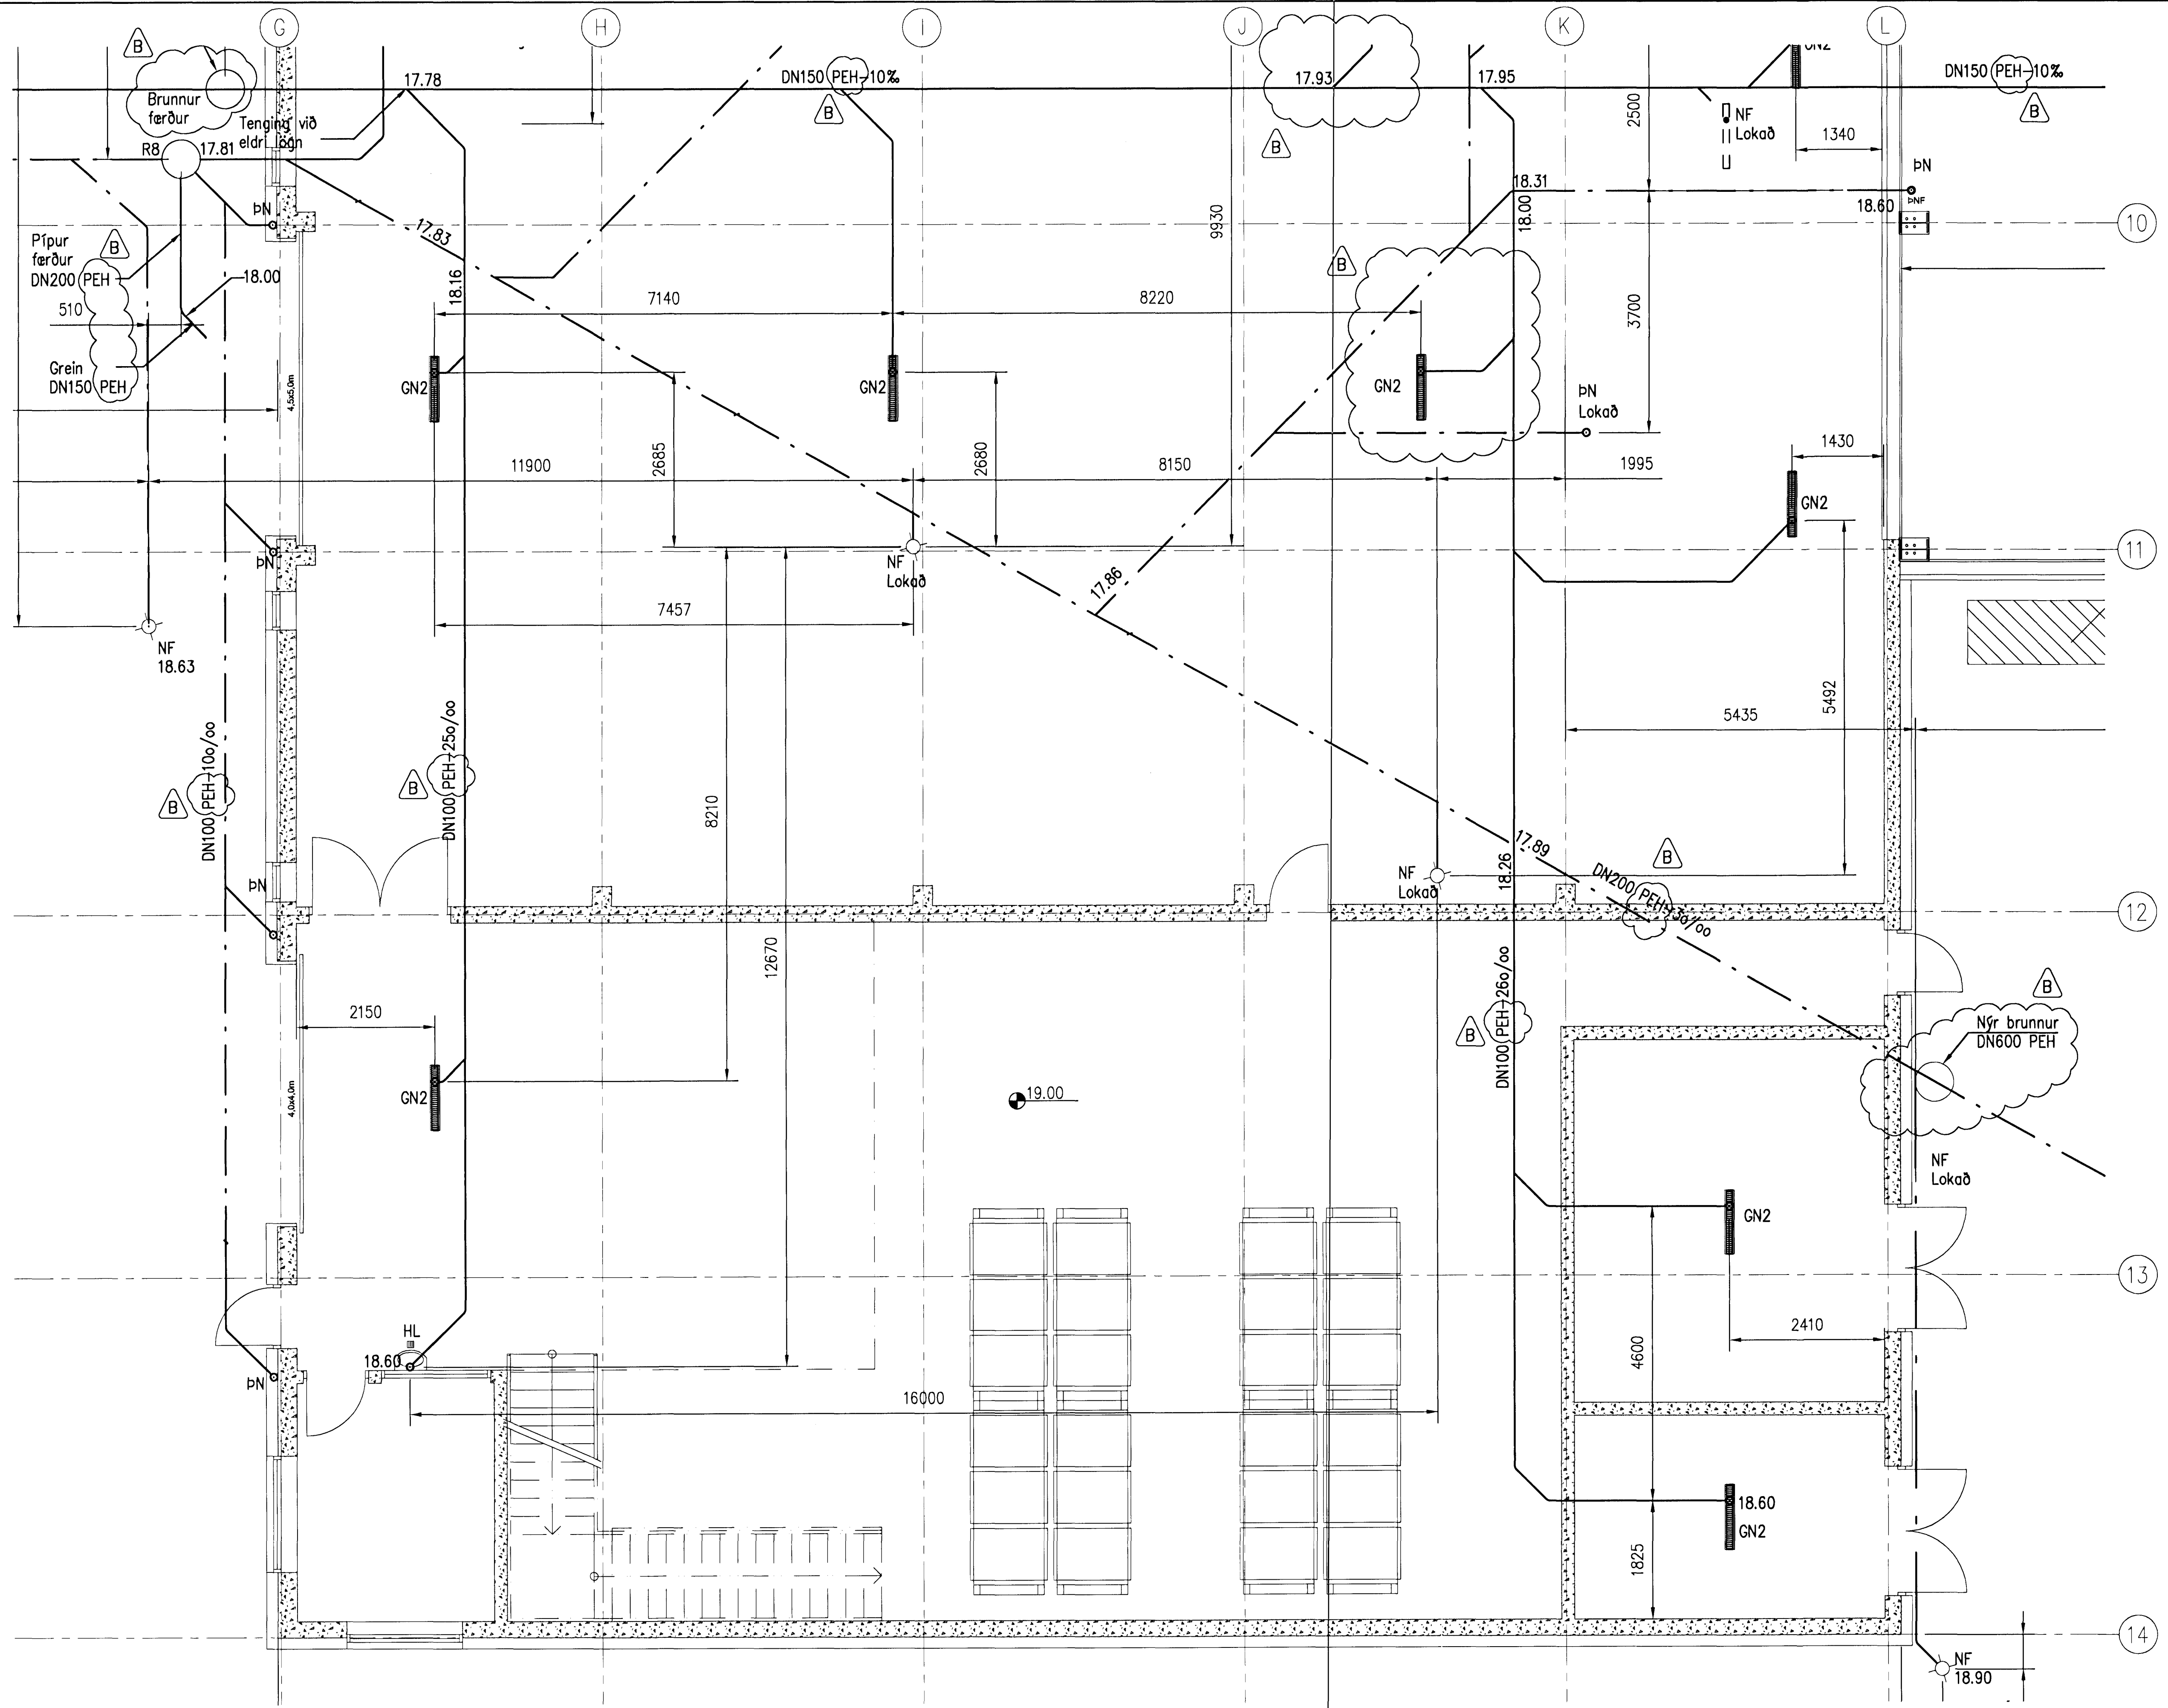

20. ágúst 2012  
Högnir Högnir Högnir

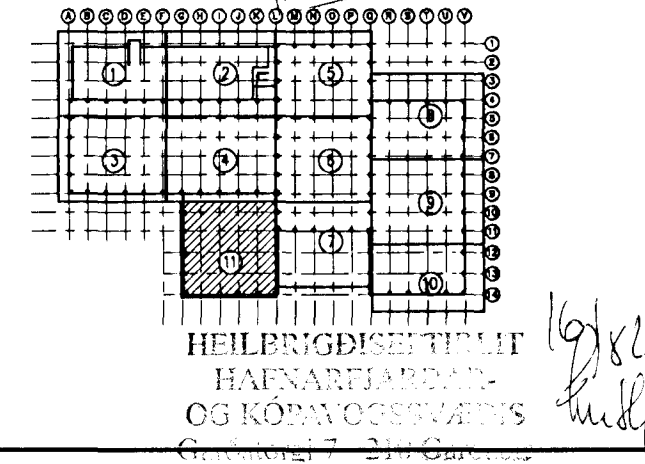

www.verkis.is - sími: +354 422 8000

SAMÞYKKT: Högnir Högnir Högnir 190765-3349

B 2012-08-14 Brunnur, lagnir AdAA AdAA AS HGH

A 2012-07-04 VERKEIKNING AdAA AdAA AS HJH

ÚTG DAGS SKÝRINGAR TEIÐ HANN RÝNT SAMÞ

GJÁHELLA 4, HAFNARFIRÐI  
VÉLSMÍÐJA  
Frárennisslaginir í grunn  
Hluti 11/11  
Grunnmynd

VERKFANG 06150 TEIKNING M41.7154 B

GRUNNMYND  
1:50

