Skýringar:

- Hitakerfi framrás
- Hitakerfi bakrás
- Heitt neysluvatn
- Kalt neysluvatn
- Snjóbræðsla framrás
- Snjóbræðsla bakrás

Frekari skýringar sjá teikningar nr. F-000 og P-002 ómektar tengingar að tekum eru DN15.

Grunnmyndir lagna á 1 og 2 hæð, sjá teikningar nr. P-004 og p-005.

Skammstafanir:

EV – Eldhúsvaskur
GN – Gólfniðurfall
GSN 50/70 – Gegnumstreymisniðurfall 50mm inn og 70mm út
HL – Handlaug
NF – Niðurfall
RV – Rastvaskur
SB – Steypibað
VS – Vatnssalerni
ÞS – Þvagskál
UÞV – Uppþvottavél
Bsl – Brunaslanga
DN – Nafnimál lagna
J – Steypujárnslögn
PP – Polypropylenslögn
HN – Heitt neysluvatn
KN – Kalt neysluvatn
FH – Framrennsli hitakerfi
BH – Bakrennsli hitakerfi
SBF – Snjóbræðsla framrás
SBB – Snjóbræðsla bakrás

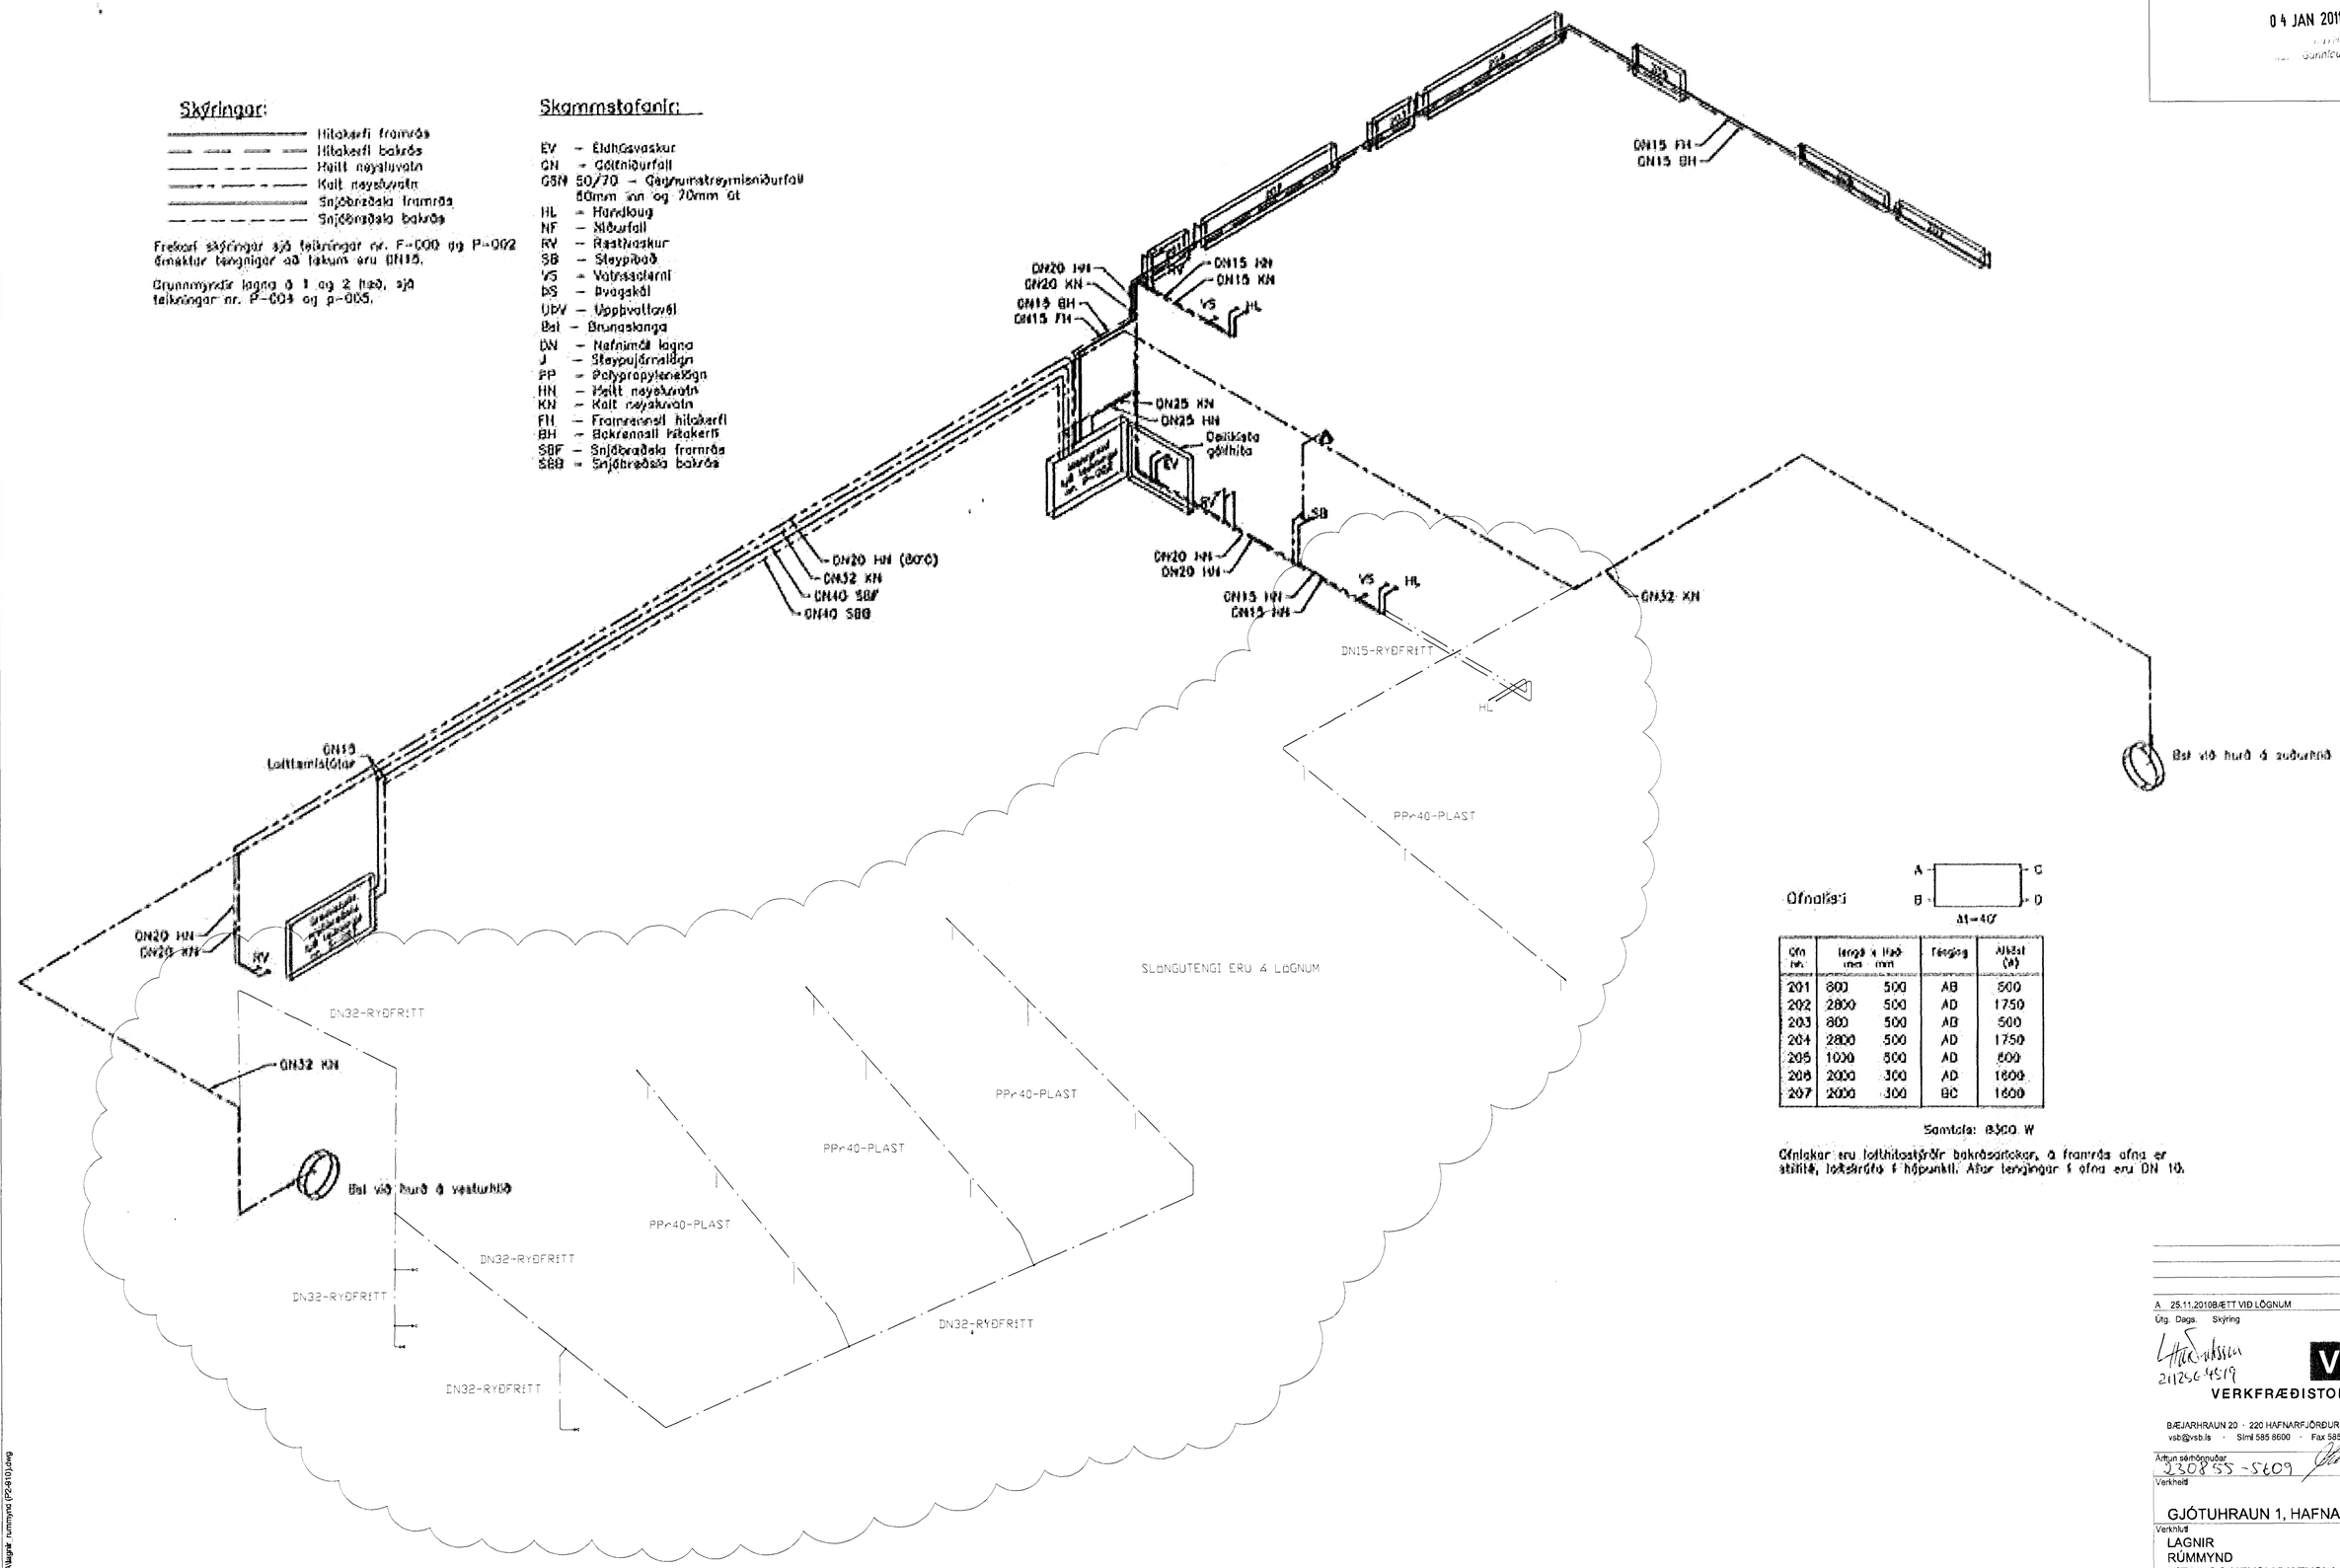

Ofnalisti

Ofn nr.	Lengd x Hæð mm	mm	Tenging	Afköst (W)
201	800	500	AB	500
202	2800	500	AD	1750
203	800	500	AB	500
204	2800	500	AD	1750
205	1000	500	AD	500
206	2000	300	AD	1600
207	2000	300	BC	1600

Samtals: 8300 W

Ofnlakar eru loftlhitastýrðir bakrásarlokar, á framrás ofna er stillitæ, loftskrúfa í hápunkti. Afar tengingar í ofna eru DN 10.

Þann bykkt þann
04 JAN 2011
Hafnarfirði
Gunnlaugsson

A 25.11.2010 BÆTT VIÐ LÖGNUM SÁS/SÁS

Útg. Dags. Skýring Hannað/Yfirfarið

211256-4519

VSB
VERKFRÆÐISTOFA

BÆJARHRAUN 20 · 220 HAFNARFJÖRÐUR · KENNIT. 710796-2899
vsb@vsb.is · Sími 585 8600 · Fax 585 8610 · www.vsb.is

Árftun sérhönnuðar 230855-5609

Verkheiti
GJÓTUHRAUN 1, HAFNARFIRÐI

Verkhluti
LAGNIR
RÚMMYND
HITA - OG NEYSLUVATNSLAGNIR

Hannað	Teiknað	Yfirfarið	Kvarði	Síða
			/ A1	-

Dags.	Verkefni	Teikning	Útgáfa
25.11.2010	10124	P2-901	-

V:\2010\10124\TLA\lagnir_rummynd (P2-910).dwg