
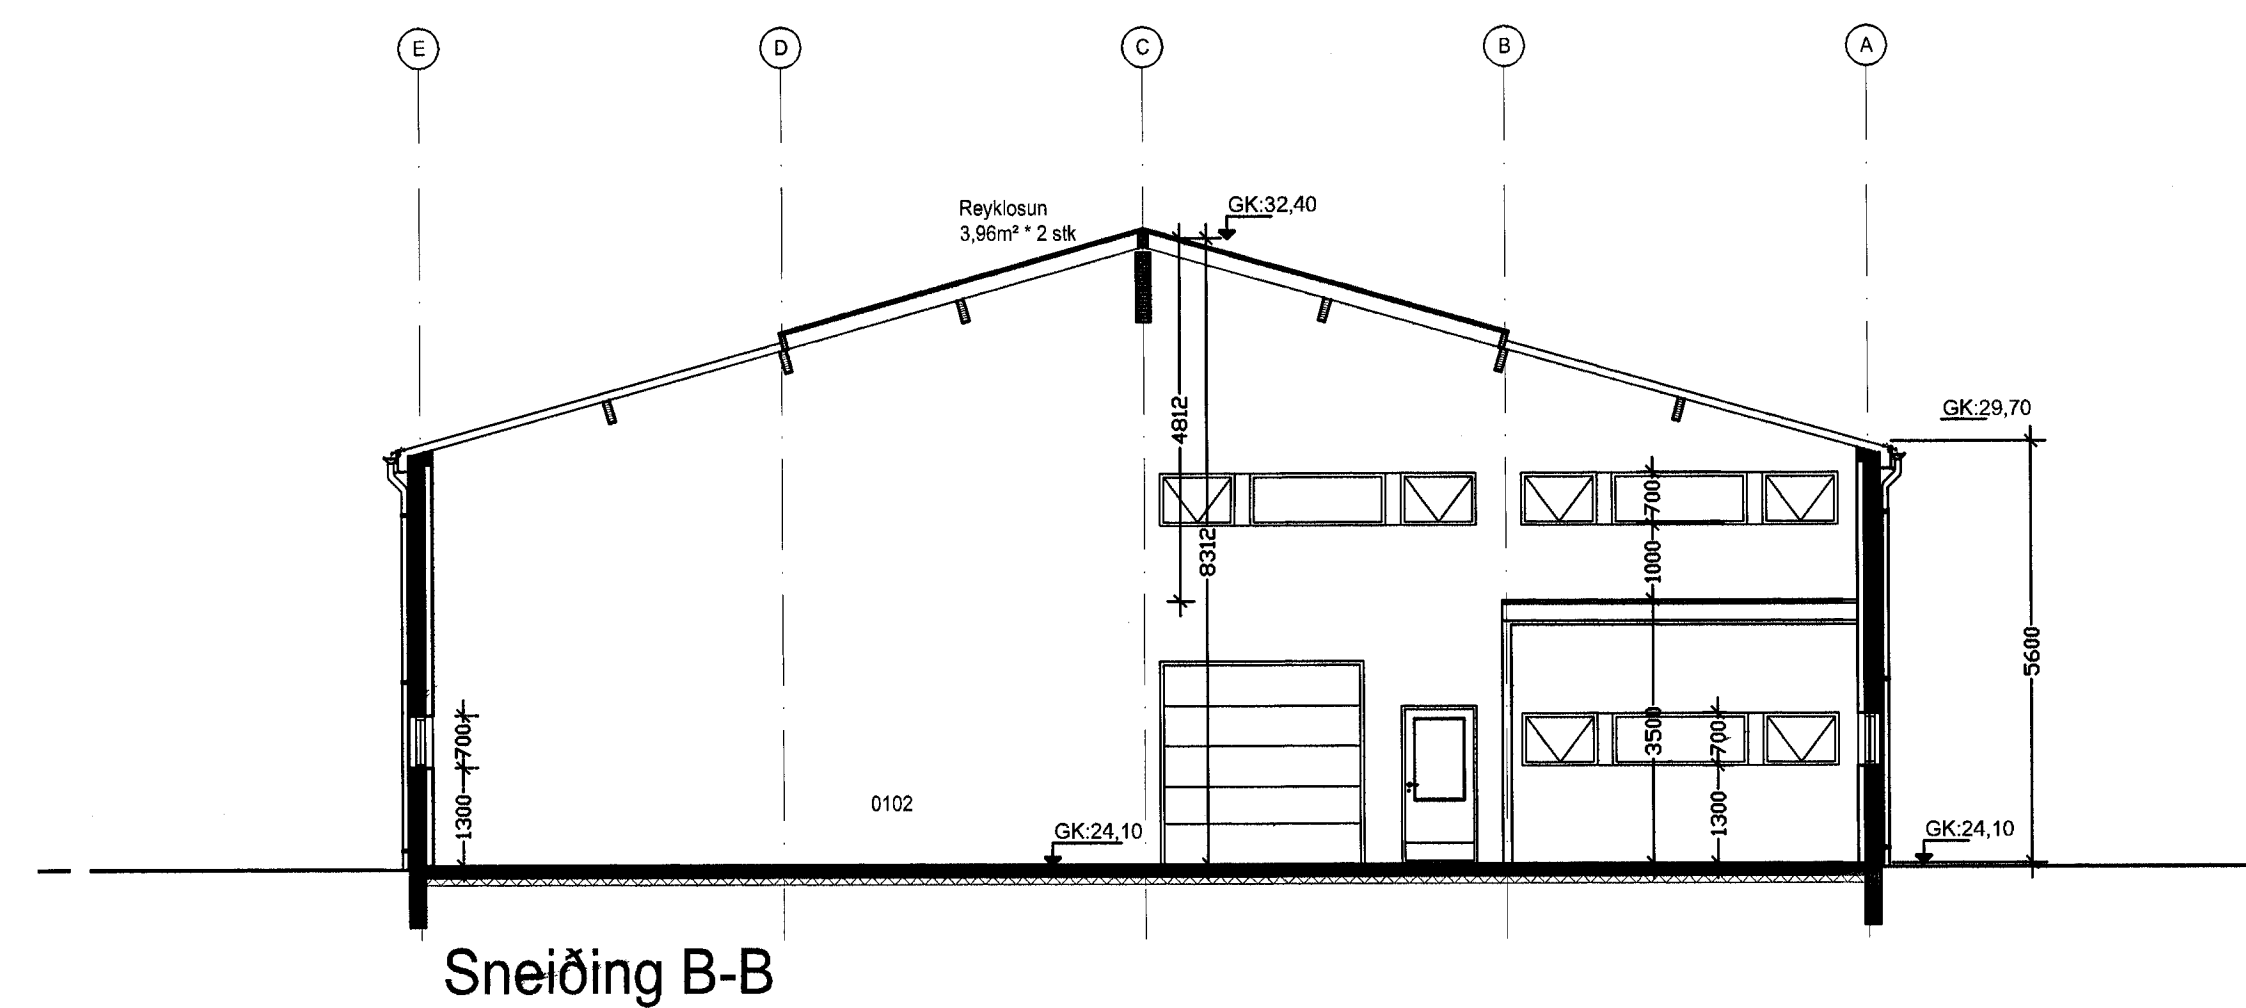
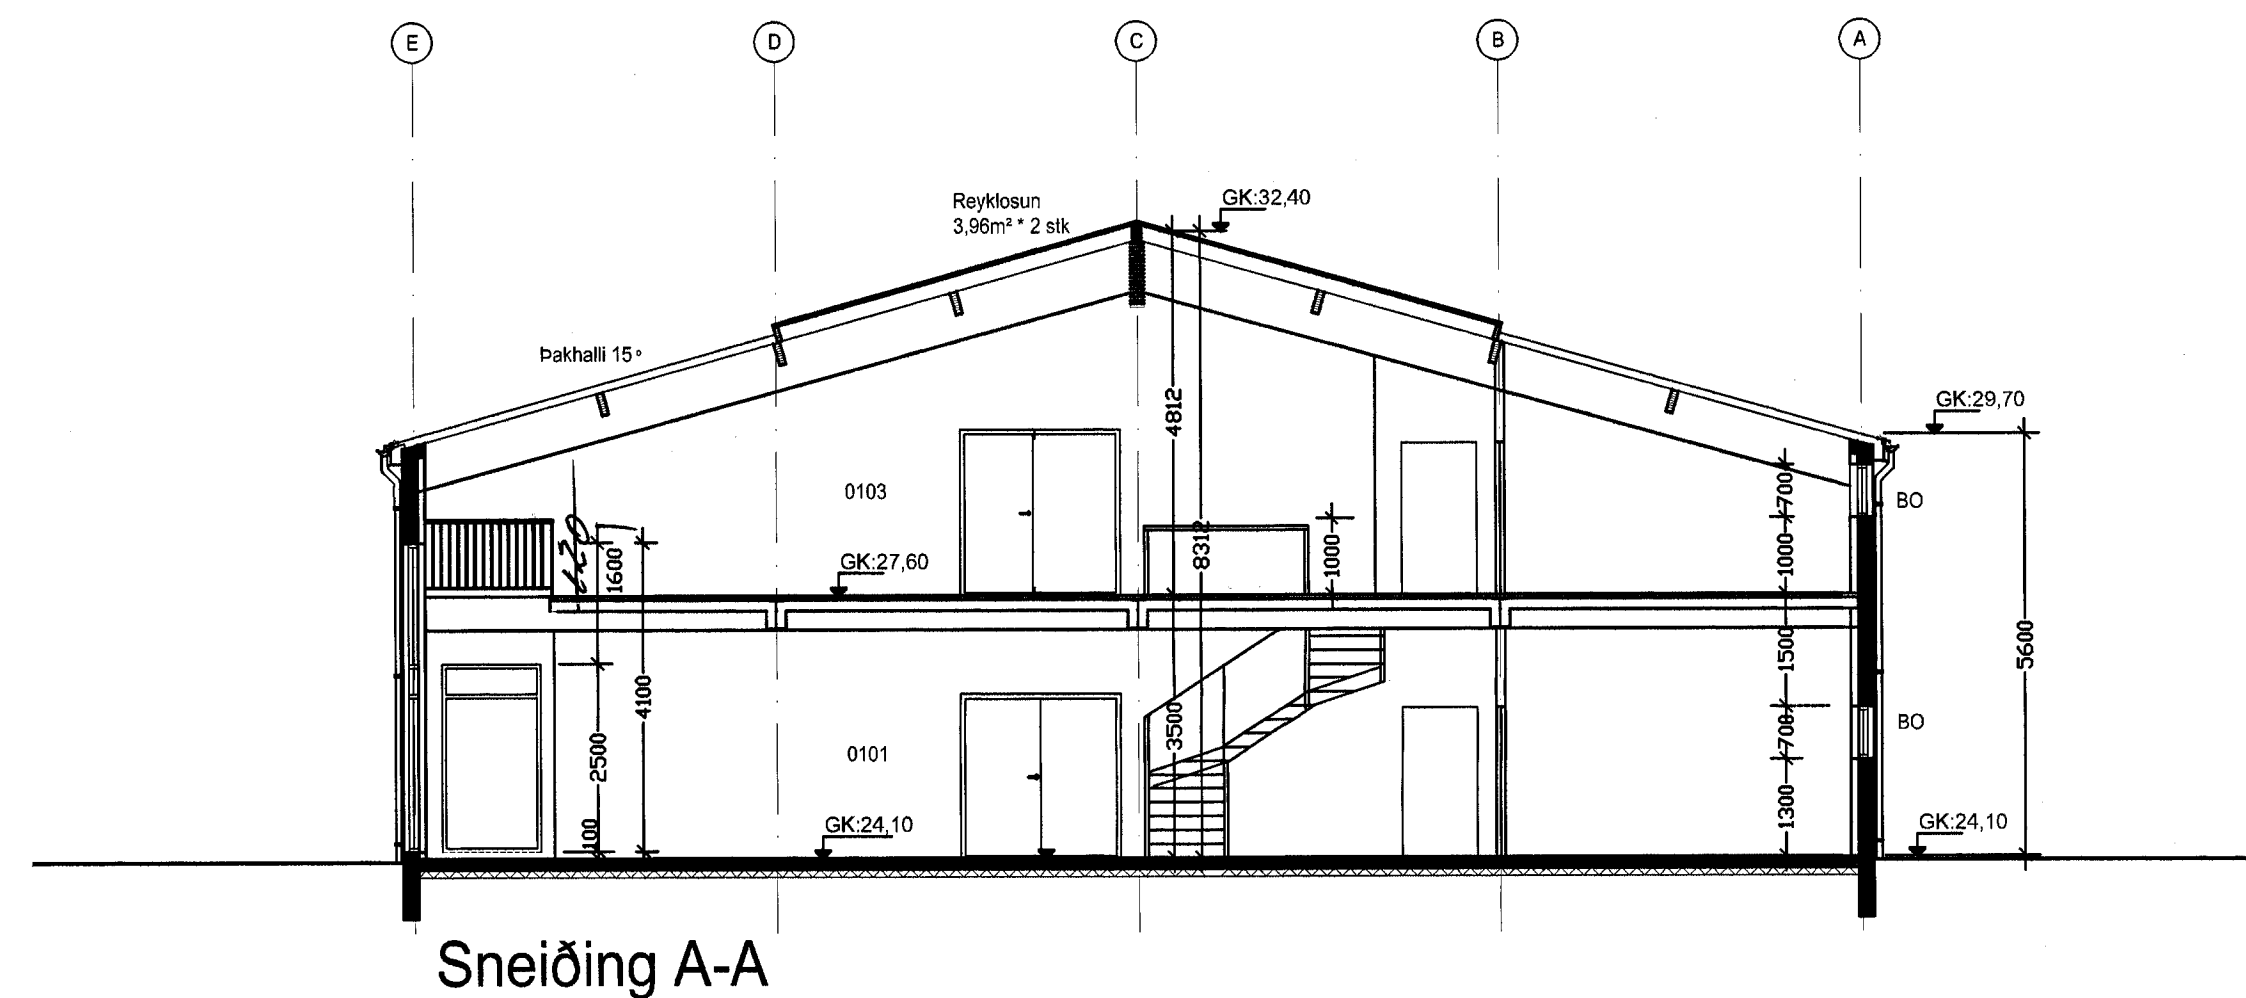
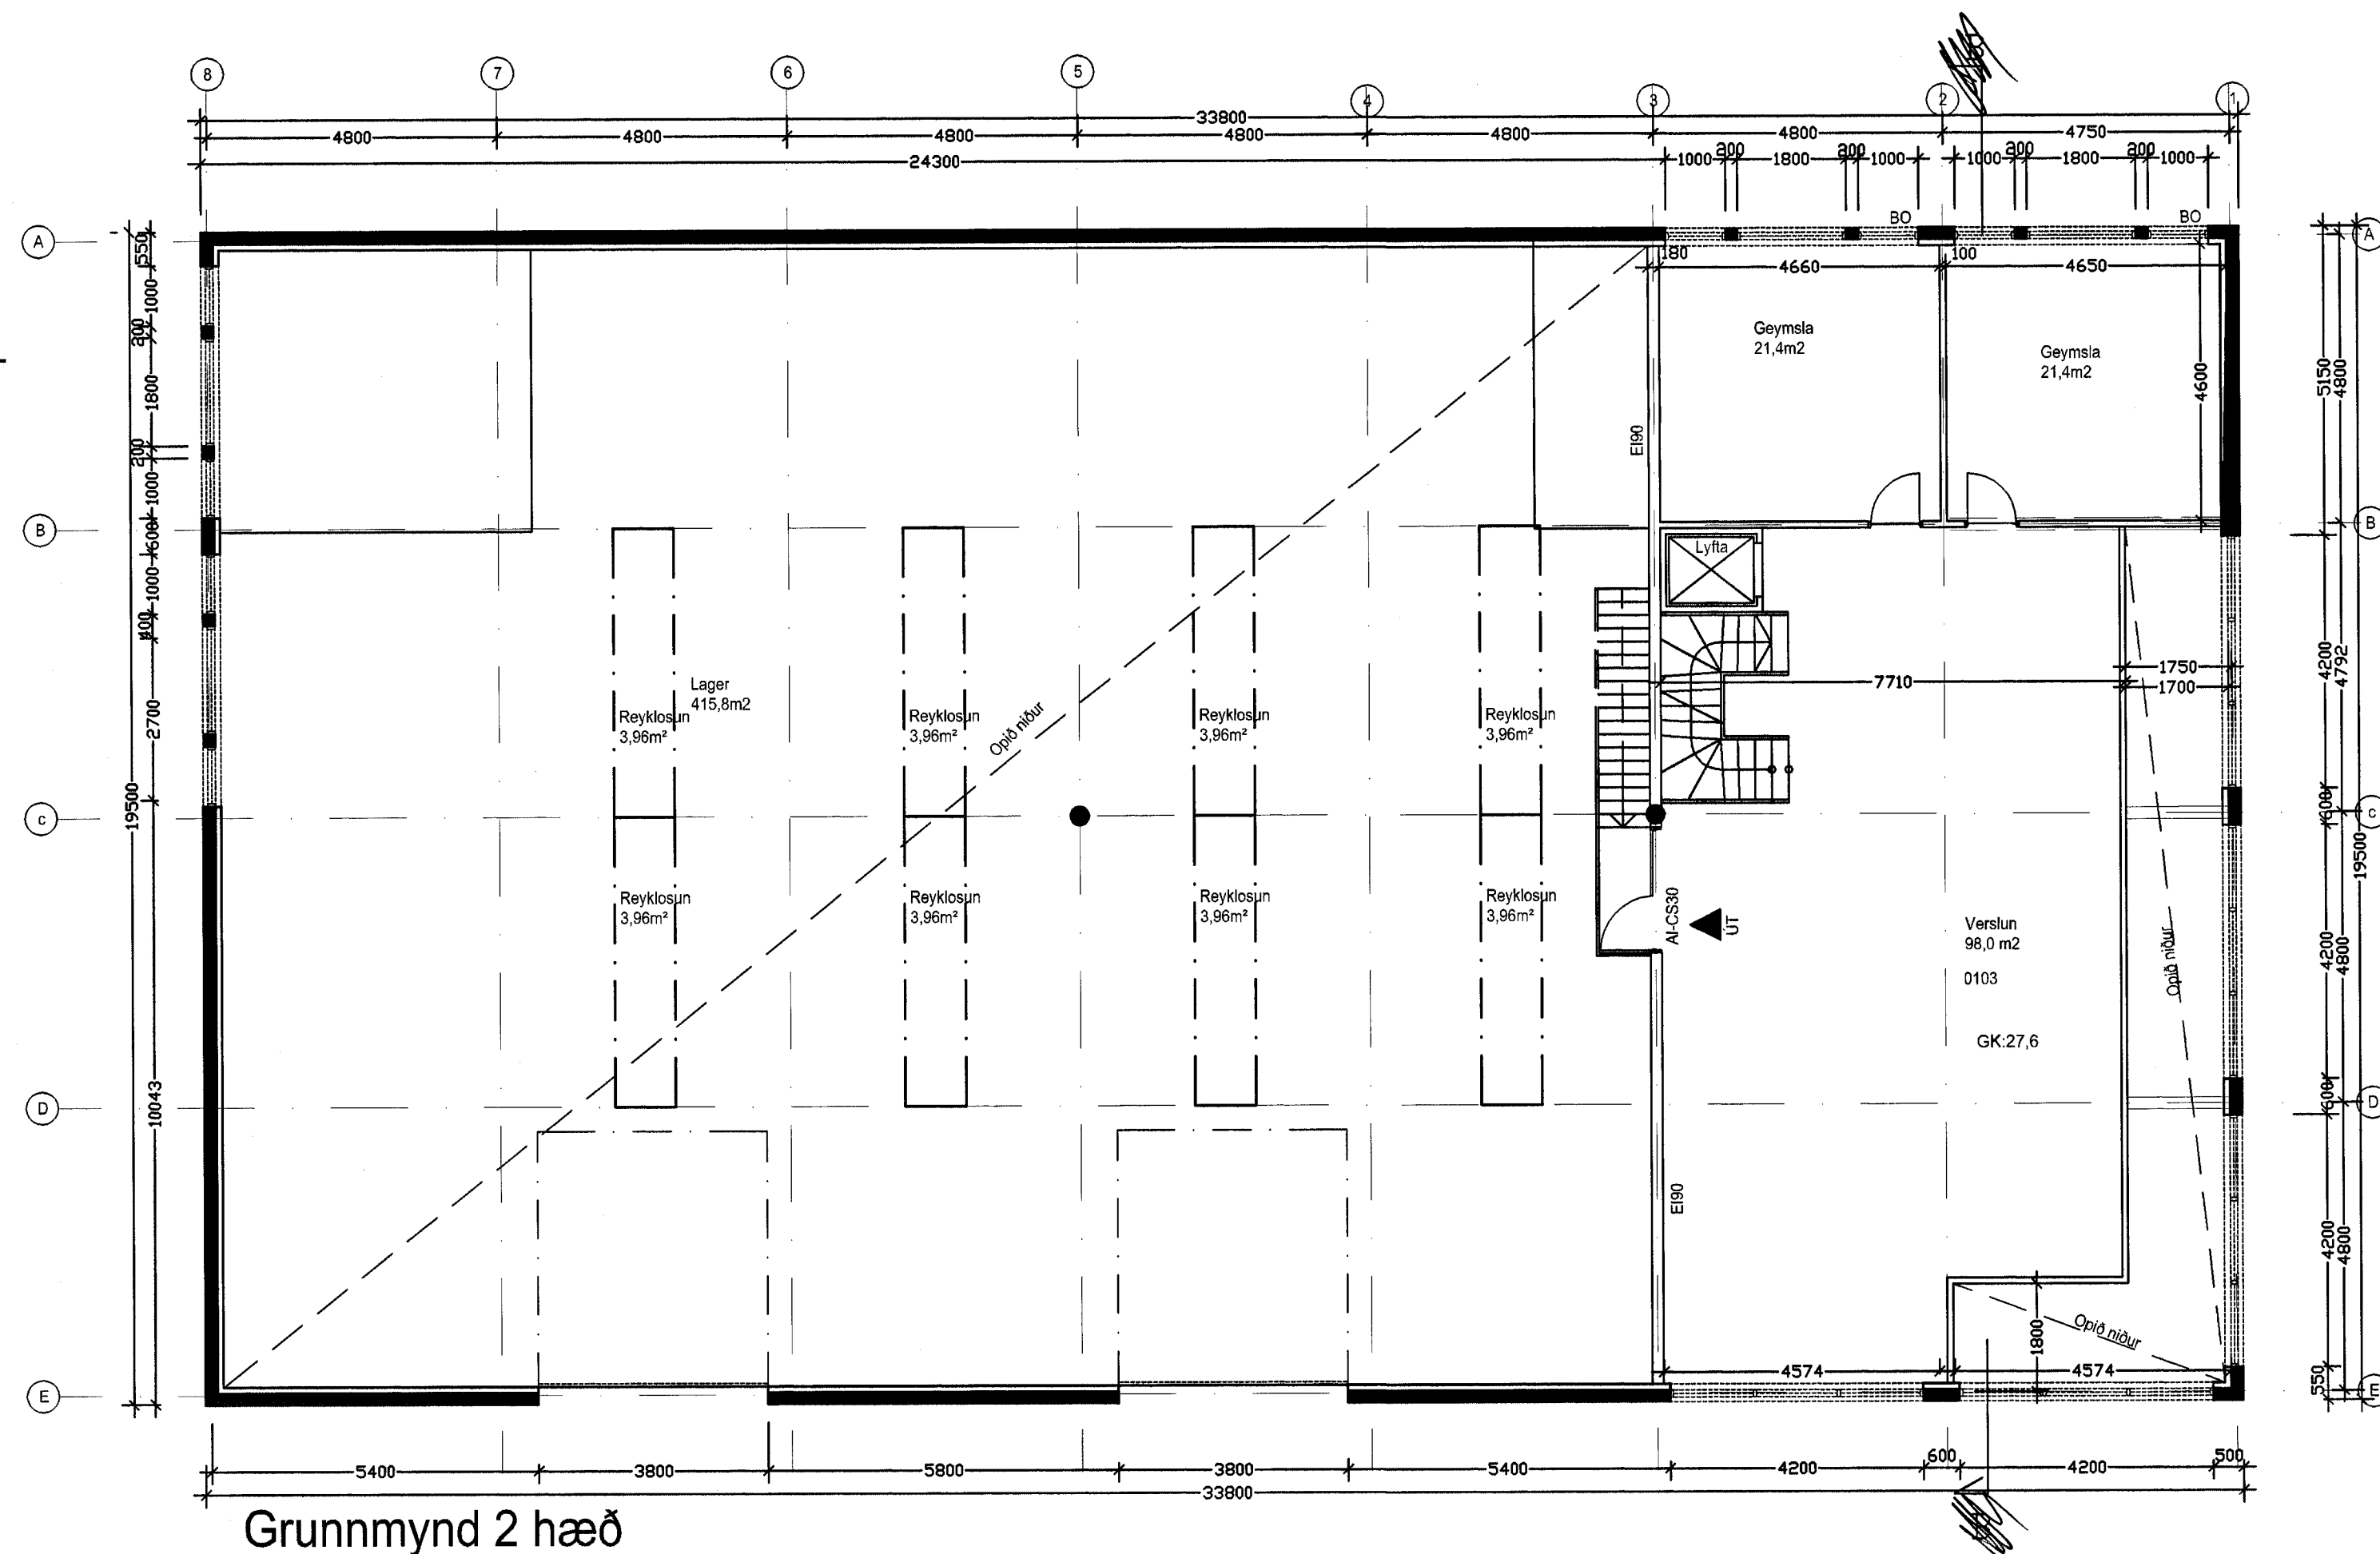
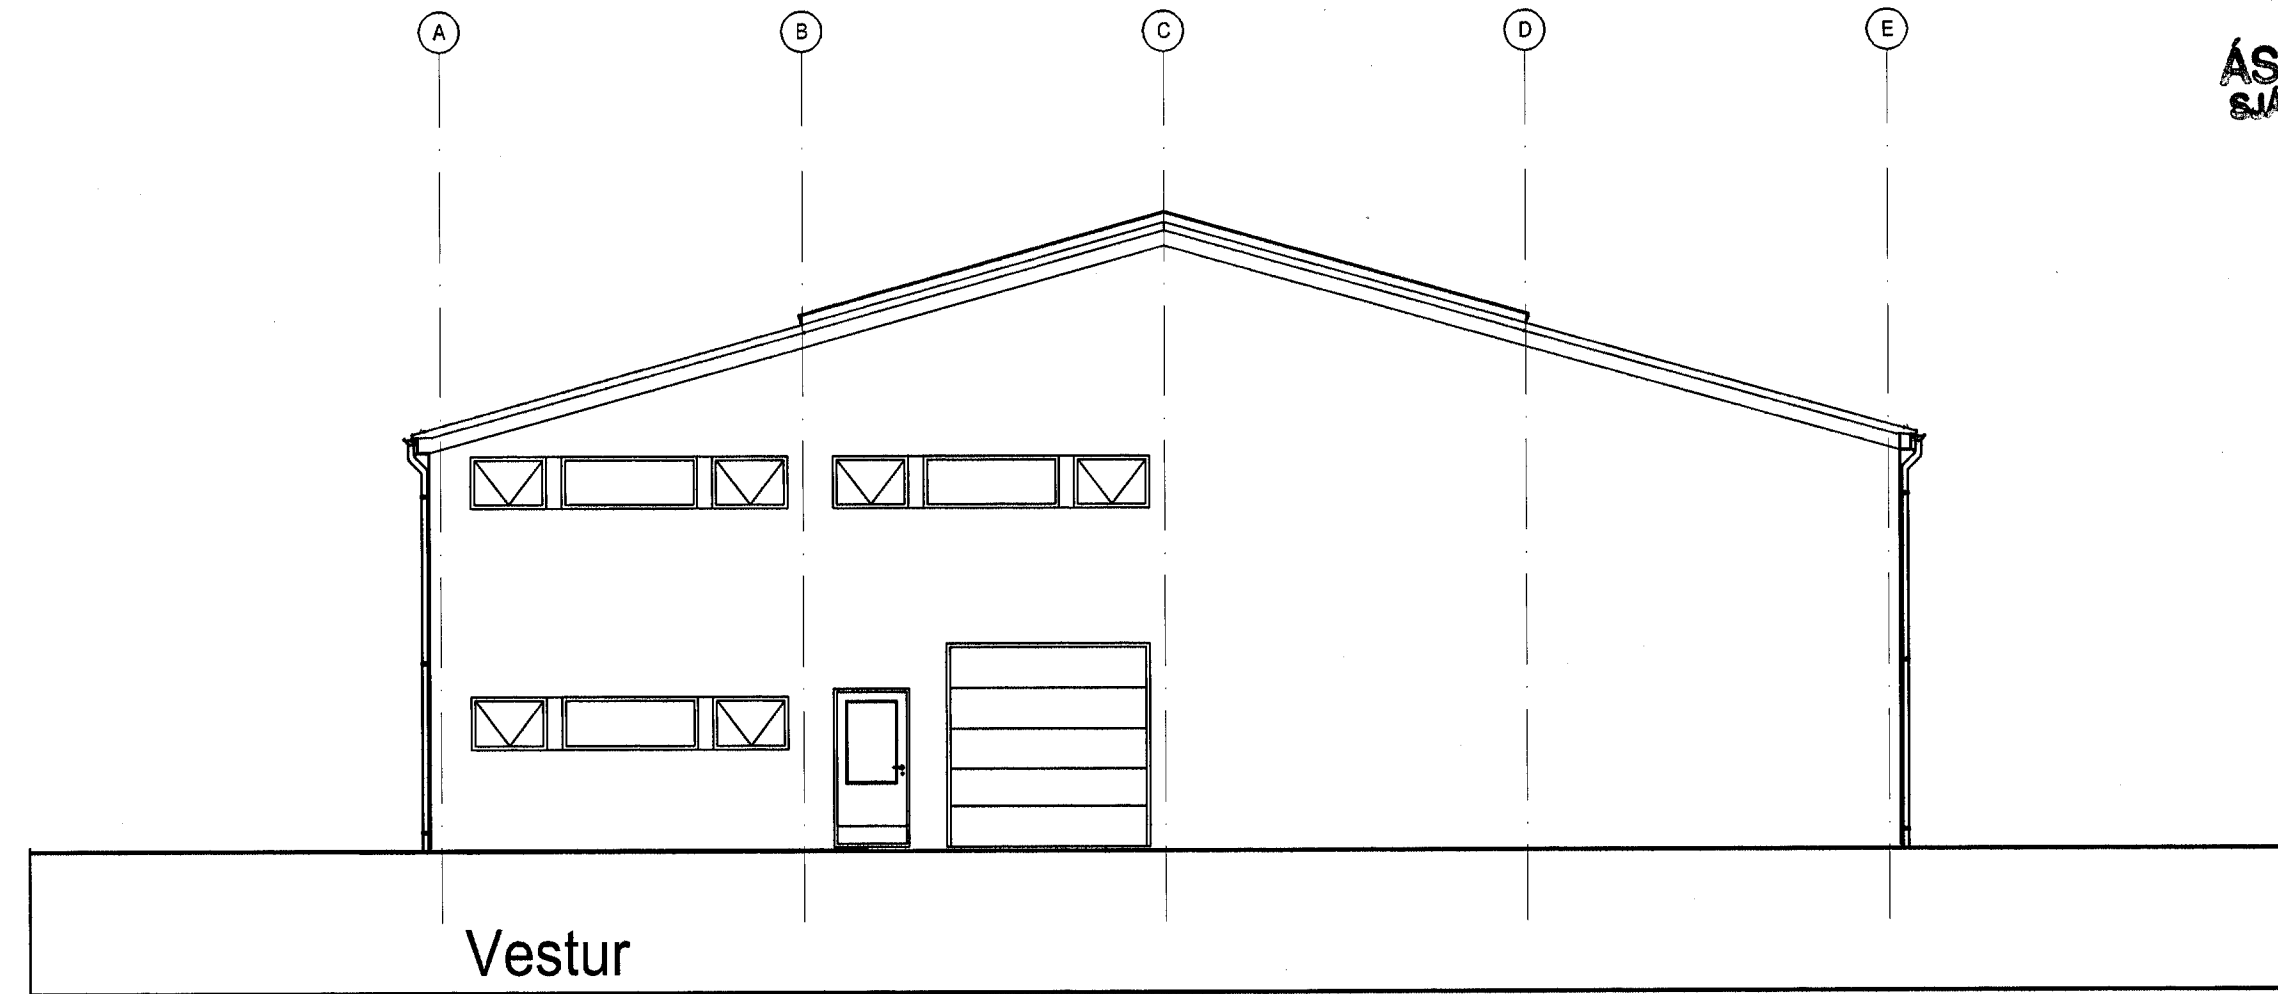


VARDANDI EINGAR Í HÚSI:
Einingar skulu vottaðar sbr. ákvæði
í byggingarreglugerð og skal yfirfyring
um það liggja fyrir hjá byggingartul-
trúa áður en þær koma í byggingarstað.
Hús með einingum án vottunar
fá ekki fjúrheldisvottorð.

Úr Gildi

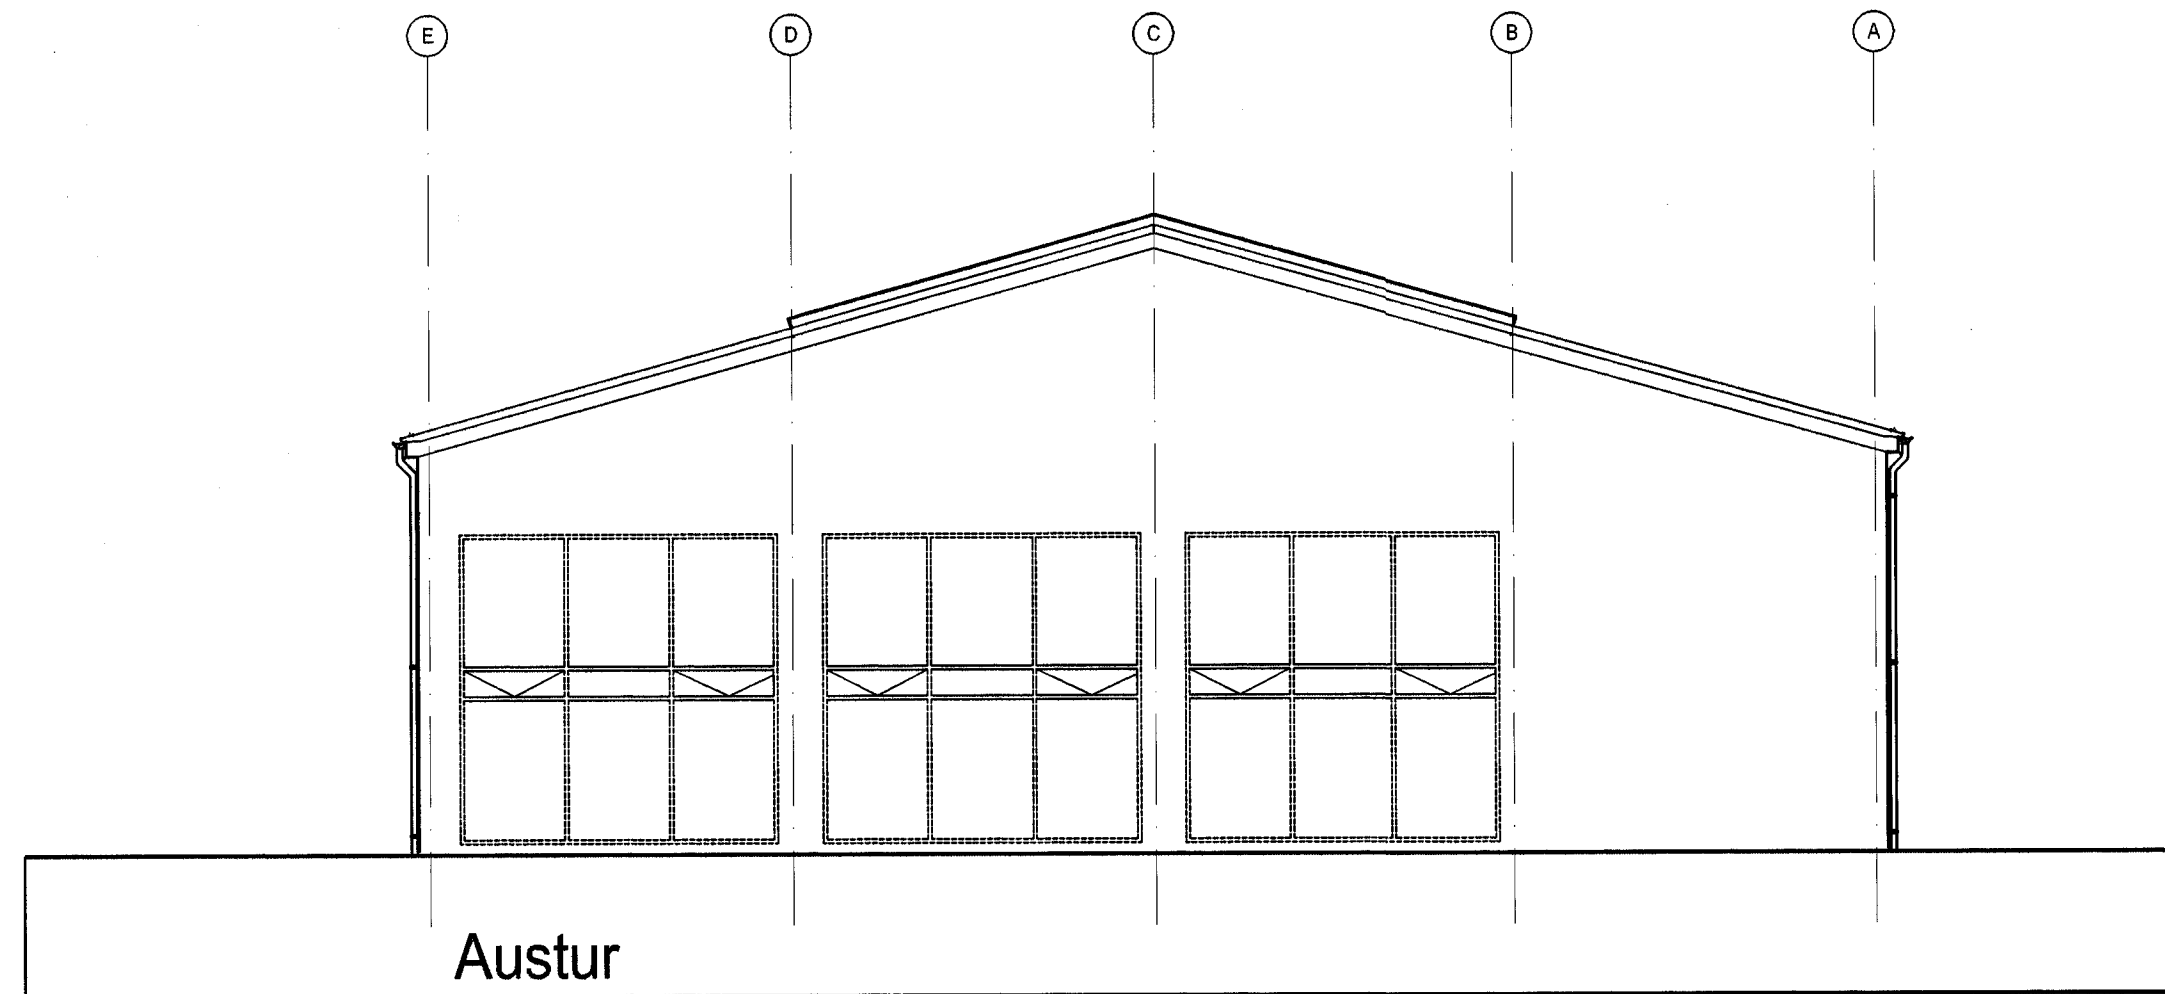

13/10/04
Stökkvillir höfuðborgarsvæðingsfr.

C 03.01.04 FF / Þaki breytt í hefðbundnu í yfirlinaar
D 13.03.03 FF / Svaa breytt og lofta sett í verslun
A 30.01.03 FF / Stúlaþind breytt í stæðslu og áttá breytt
breytt dags. teikn? lýsing

102C
Gjótuhraun I
Grunnmynd 2. hæð
Útlit, snið
húnað/teikn: FF/SA mkr: 1/100
dags: 15.07.2002 verknr.: 0209
EIRÍKUR EIRIKSSON ARCHITECT F.A.Í. 101 REYKJAVÍK, SÍMI 5310 00, FAX 5310 00
TEIKNISTOFAN THAK