




Ur Gildi

18	10186.877
19	10201.315
20	10204.066
21	10205.161
22	10180.439

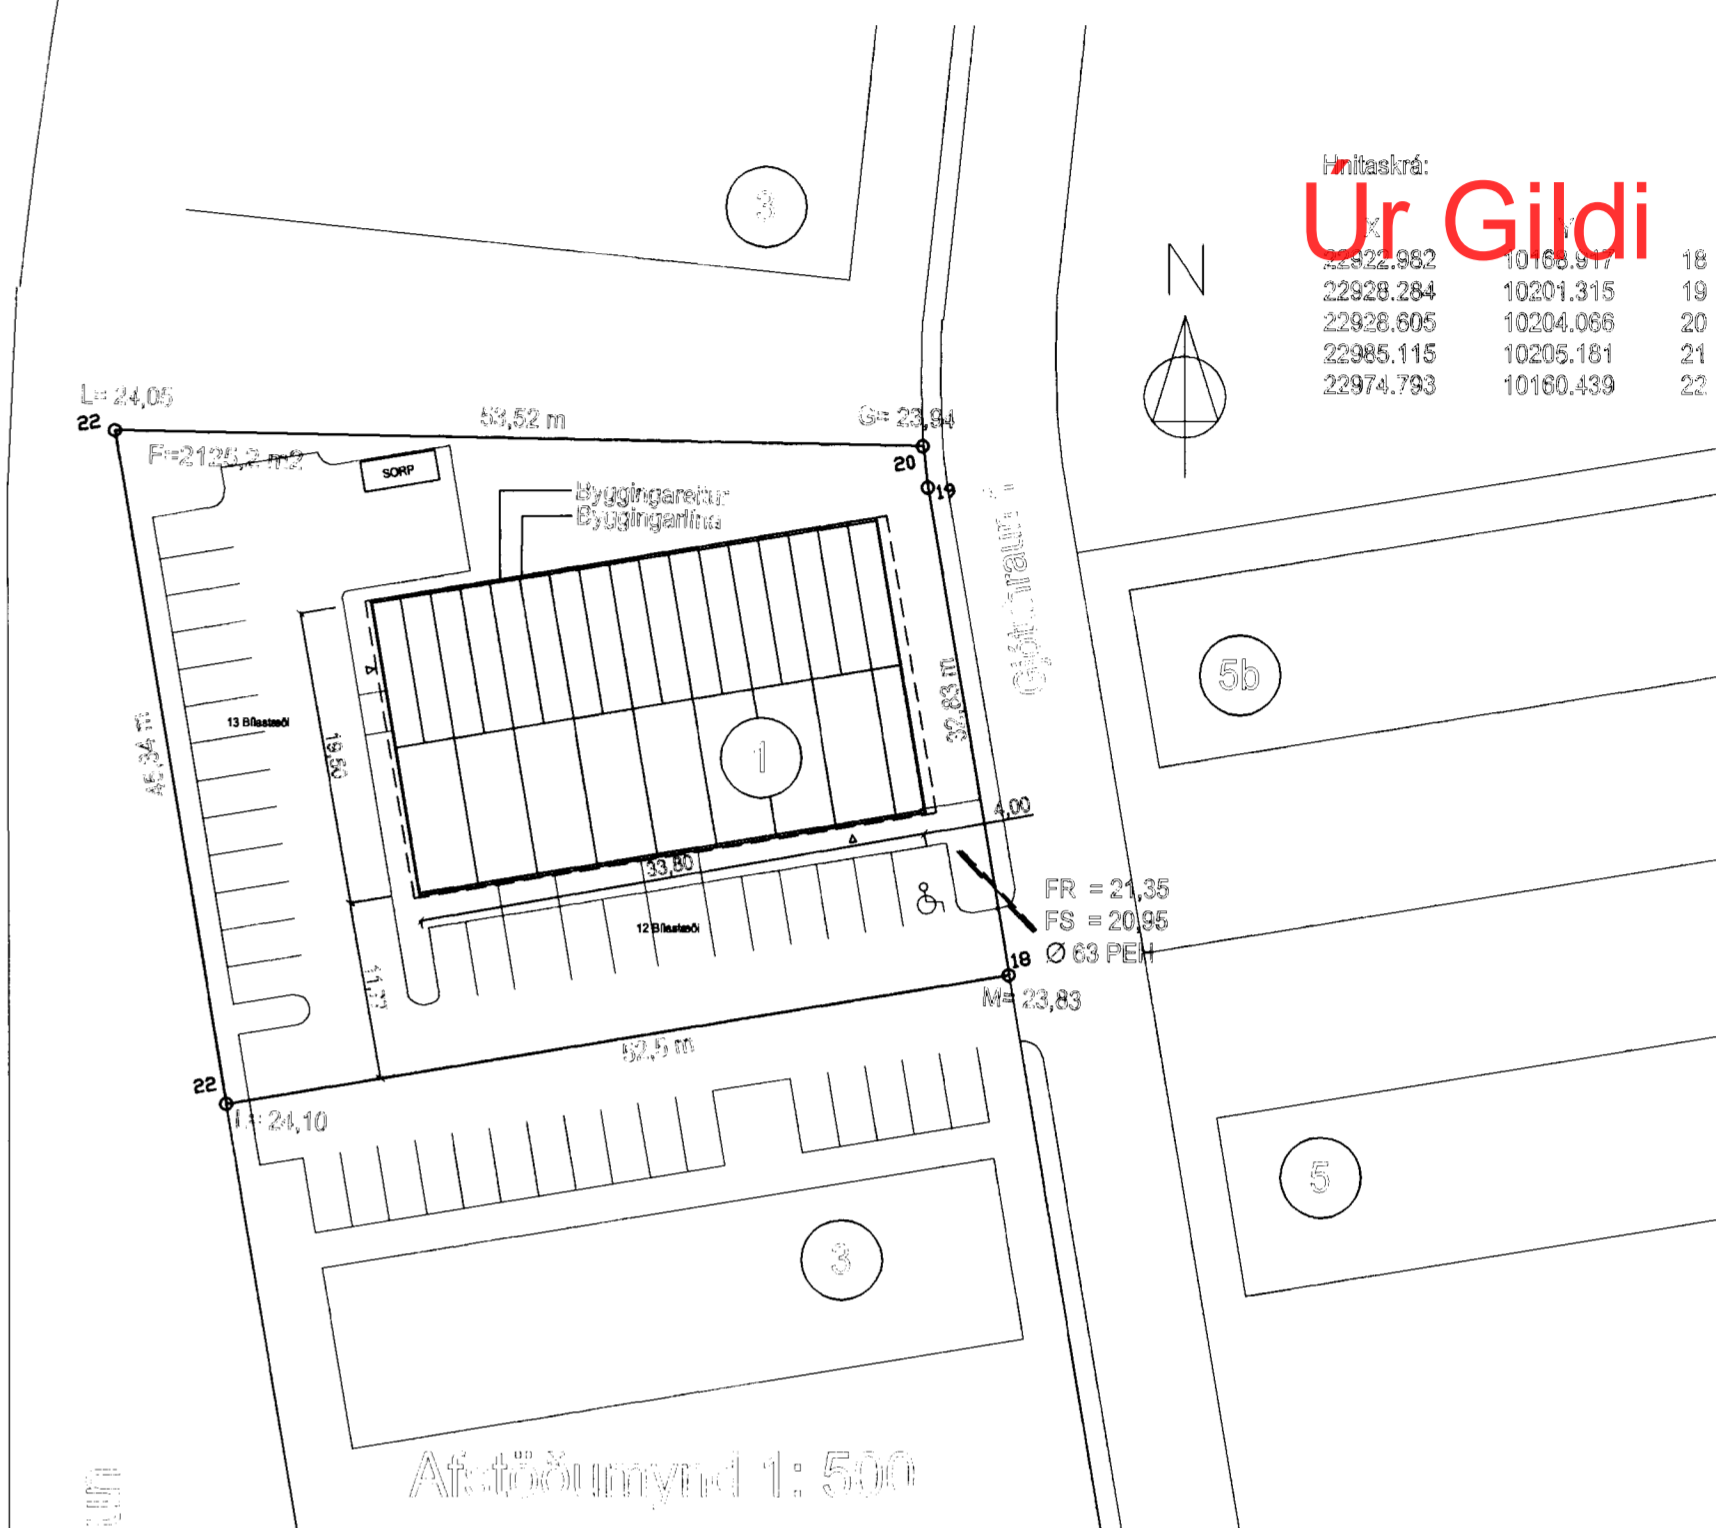













**breytt dags. teiknað lýsing**

IOIB  
Gjótuhraun I  
Grunnurinn I, hæð  
Afstaðuvörð  
hannað/teikn: FF / SA  
dags: 15.07.2002  
mkr: 1:100, 1:500  
verknr.: 0209

FRANZ FABRISSEN ARCHITECT F.A. 2020-4100, FF-ARKI OG SLANDIAFS  
FLADRASTÍG 10, 101 REYKJAVÍK, Sími 5510 00, FAX 5510 00

TEIKNISTOFAN THAK

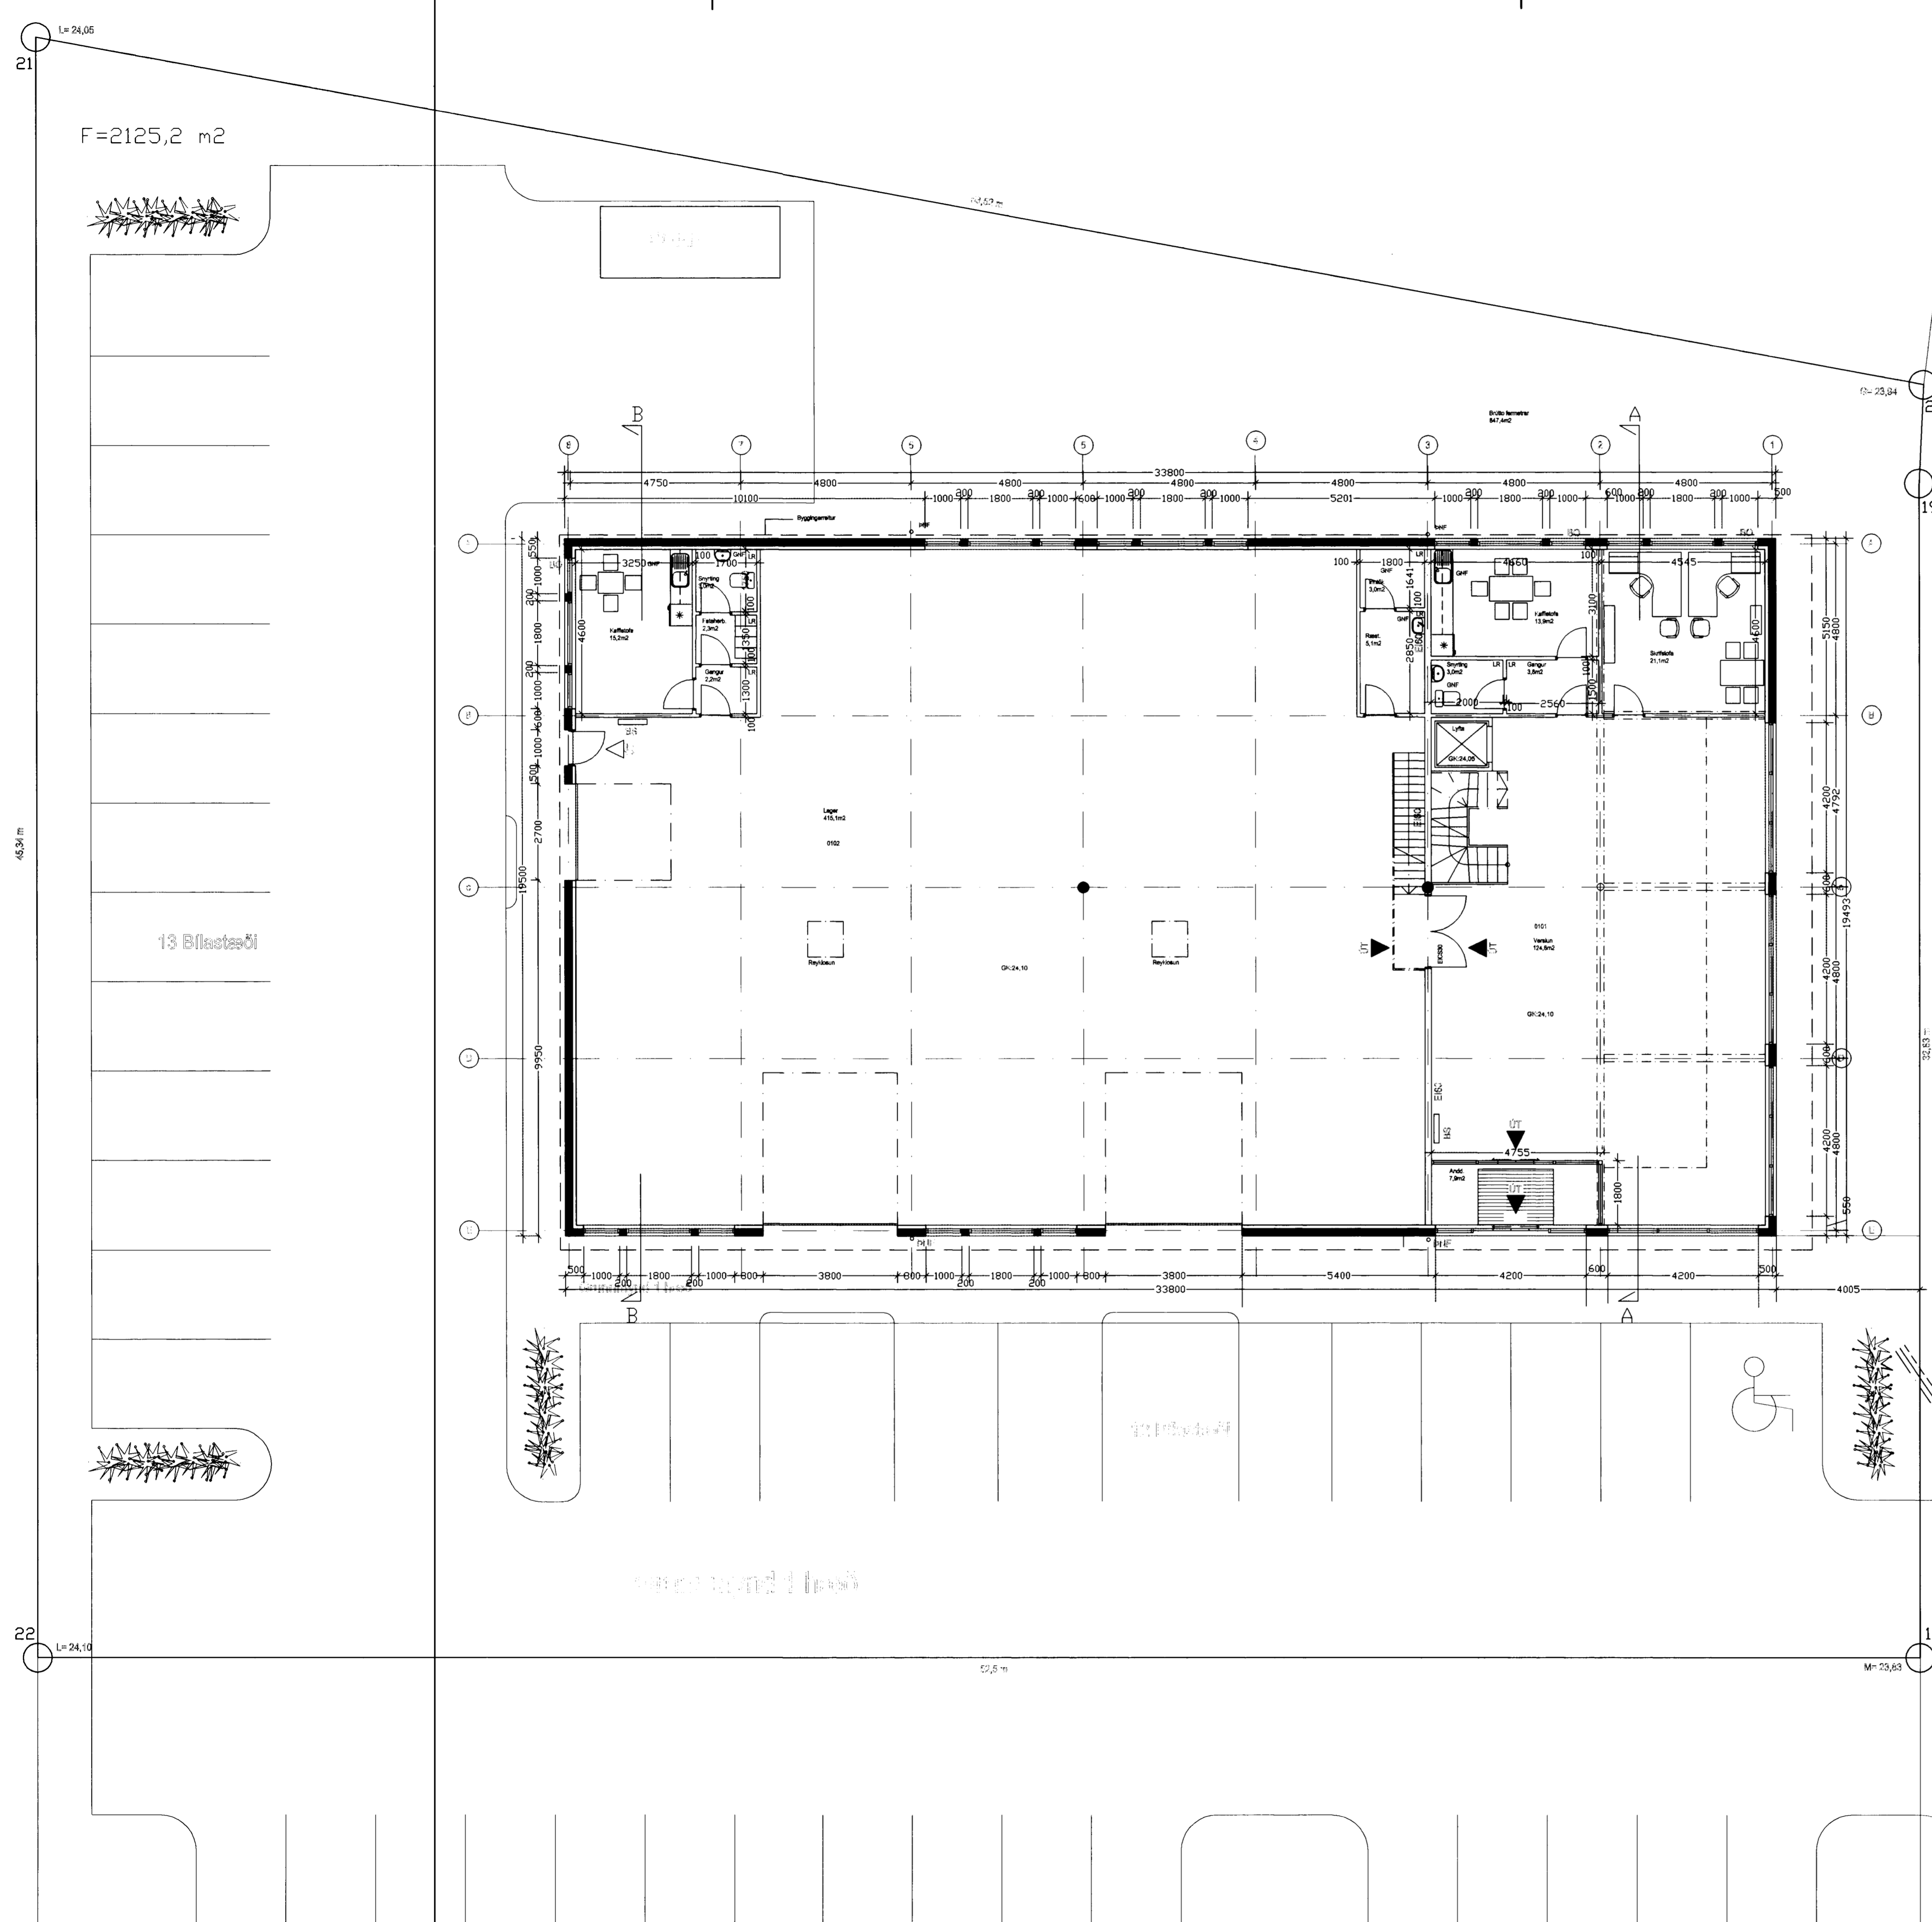

F=2125,2 m<sup>2</sup>

48,34 m

L=24,10

M=23,83

L=24,05

M=23,84






