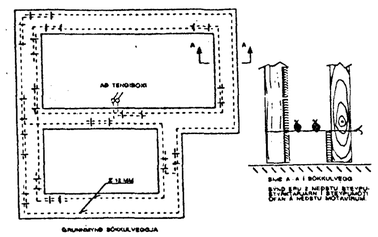


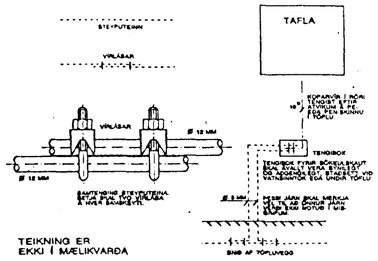


TEIKNING ER
EKKI Í MÆLIKVARÐA

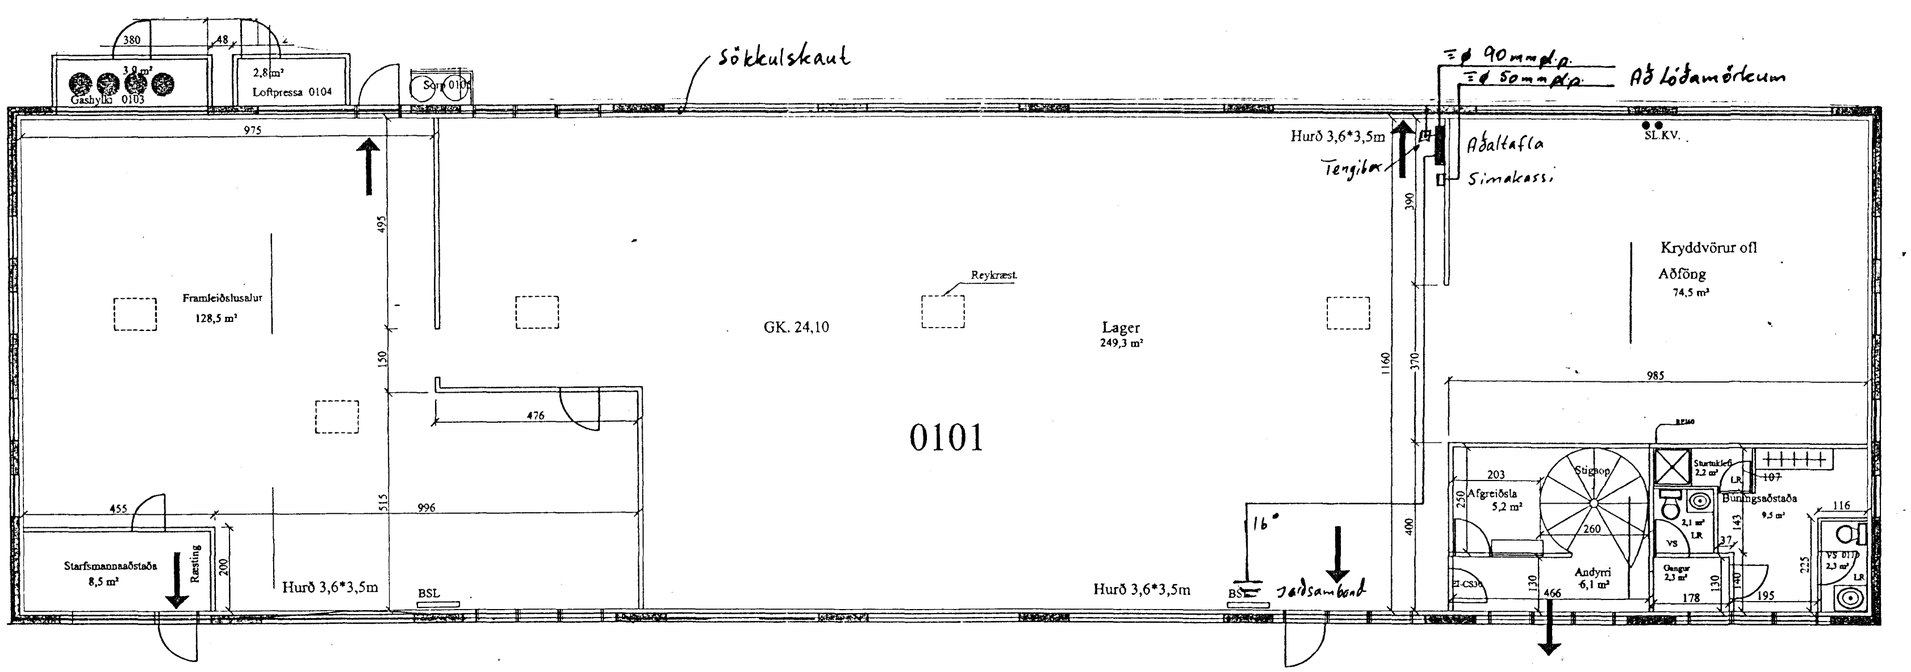


| | | | | | | | |
|---|---|---|---|---|---|---|---|
| | A | 99.05.18 | Heimtaugateikning | T.S. | T.S. | Framk. Sp. 220146-2439 | |
| | ÚTG. | DAGS. | | TEIKN. | HANNAD | SAMÞYKKT | |

GJÓTUHRAUN 5 HAFNARFIRÐI
RAFLÖGN

VERKFRÆÐISTOFA
RAFMAGNSVERKFRÆÐISTOFA
TRAUSTI SVEINBJÖRNSSON RAFM IÐNFR. SÍMI 687390
EDMUND BELLERSEN RAFM TÆKNIFR SÍMI 687388
RAGNAR D STEFÁNSSON RAFM VERKFR SÍMI 687835
ÁGÚST ÞÓRHALLSSON RAFM VERKFR SÍMI 687805

MKV. 1:100
TEIKN NR.
NÆSTA TEIKN. NR.
VERKNR.
BL. 2 AF 2
ÚTG. A
GEYMSLUNR.